


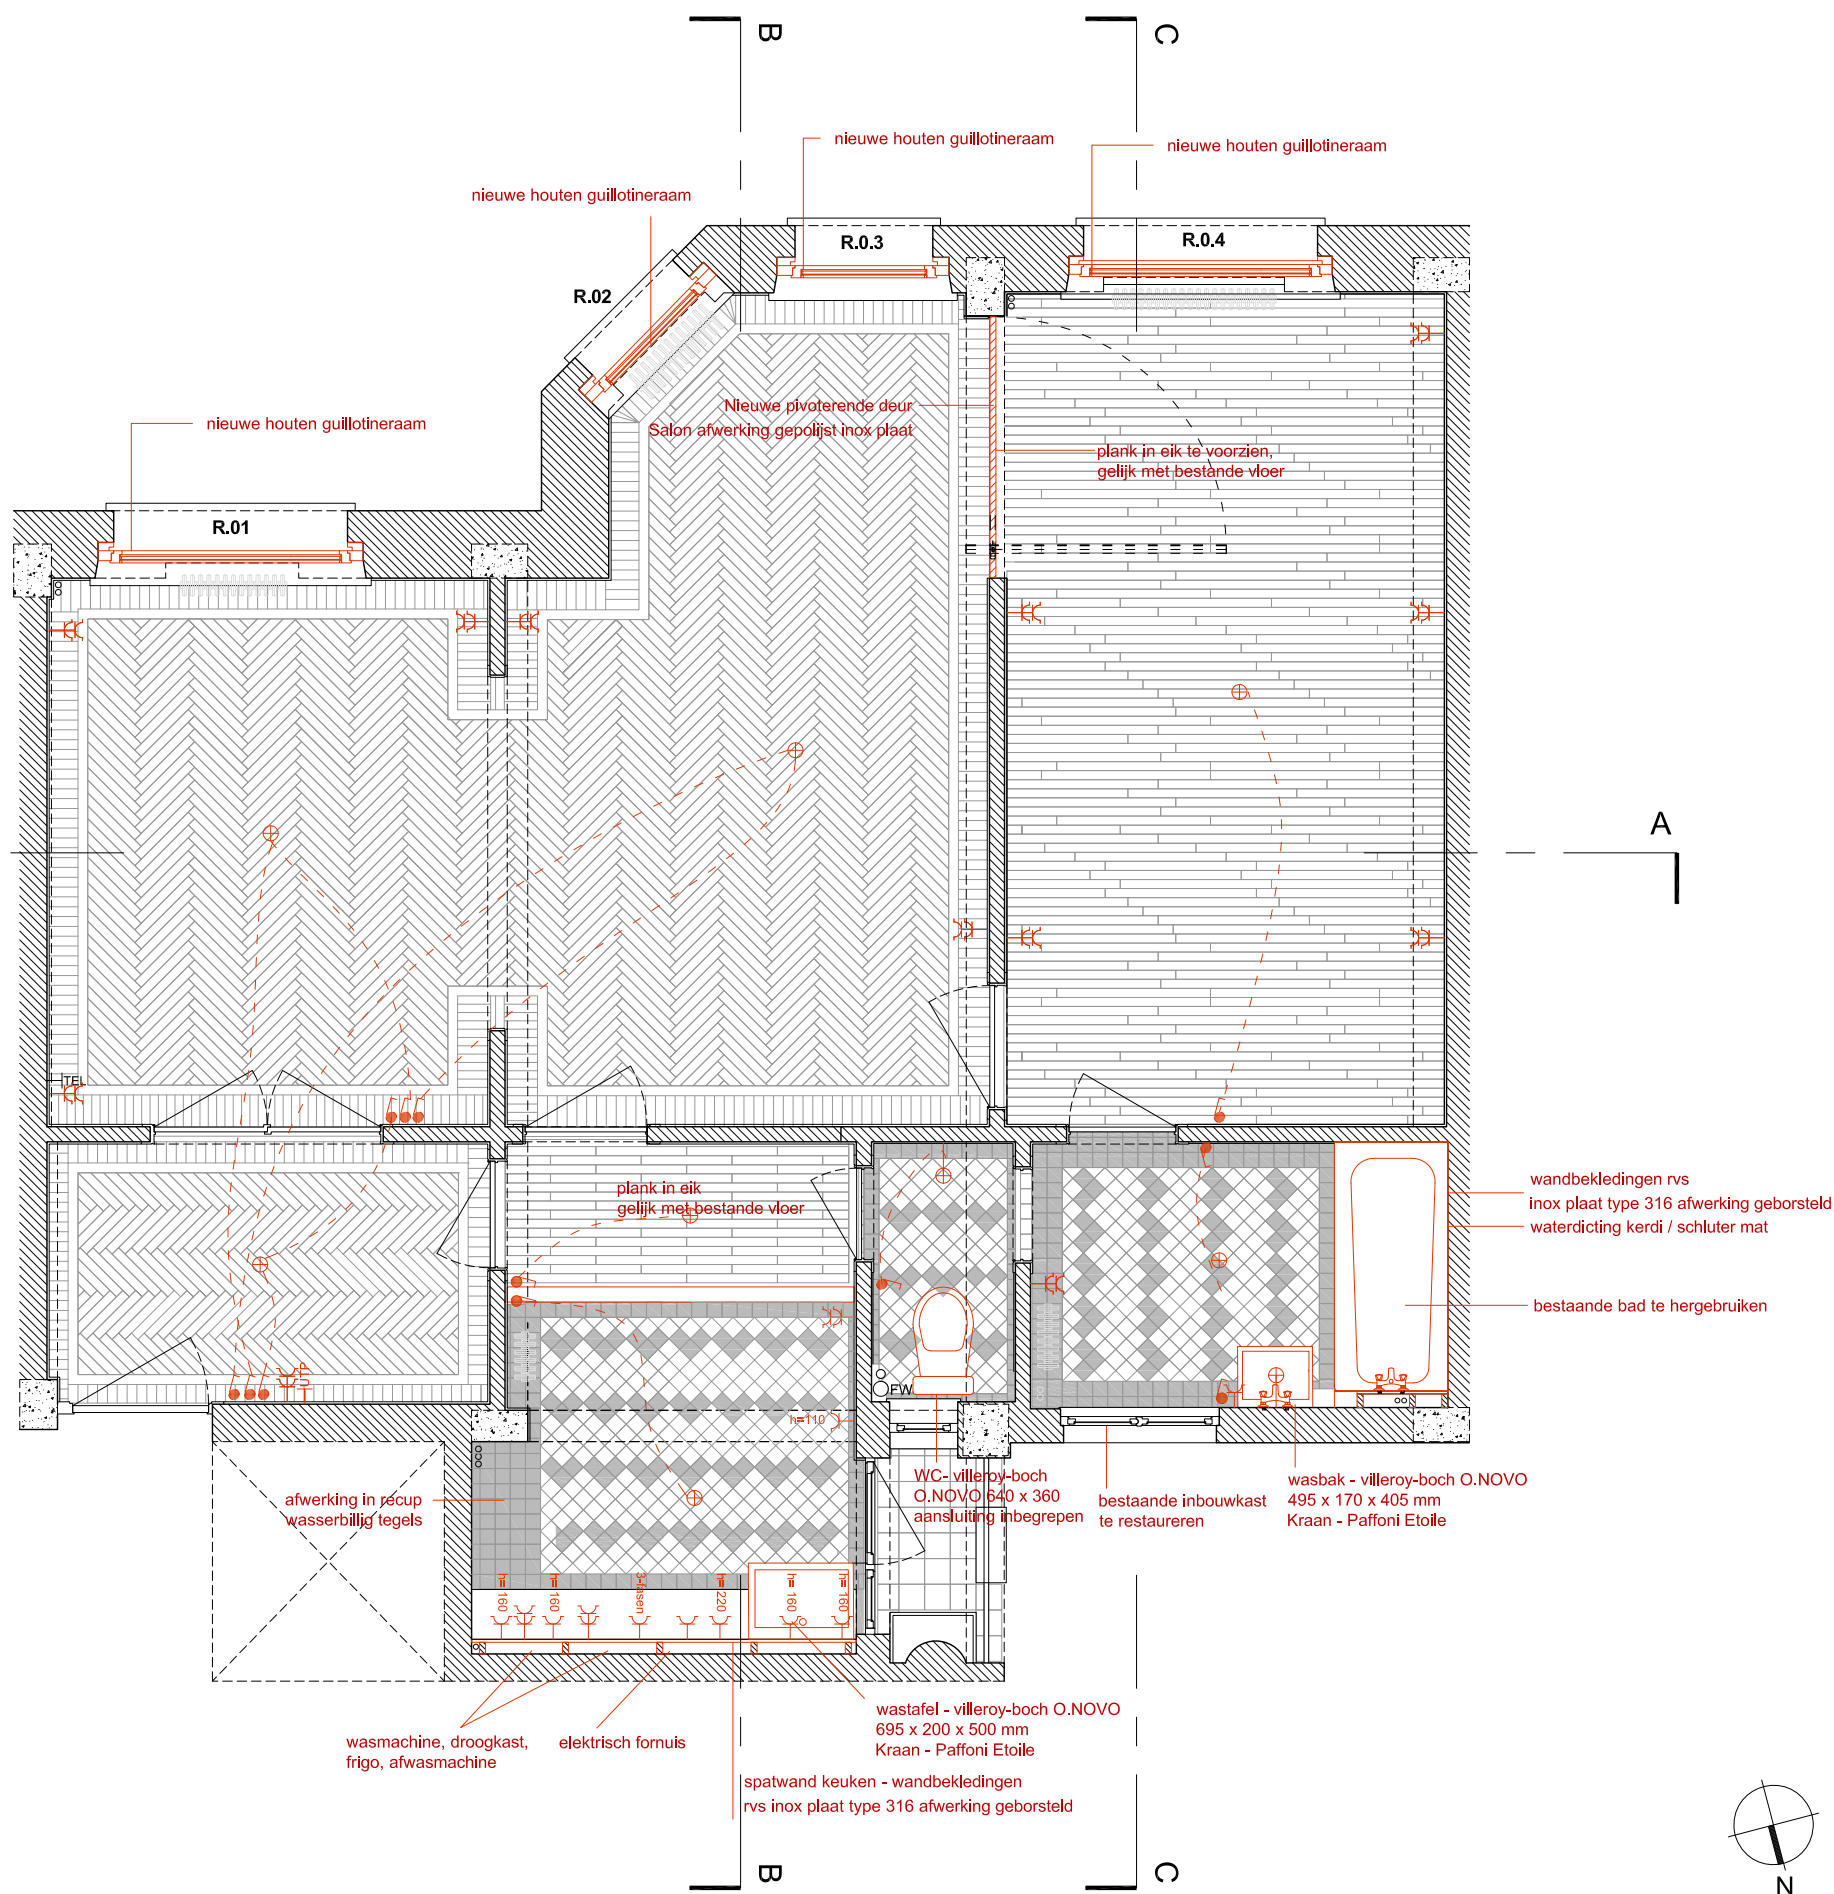

RENOVATIE VAN EEN BESTAAND APPARTEMENT BELLARDSTRAAT 201, 1040 ETTERBEEK

maître de l'ouvrage - bouwheer

Francis Carpentier

Belliardstraat 201, 1040 Etterbeek

T: +32 473 38 33 19 | E: francis.carpentier@gmail.com

architecte - architect

61 Defacqz arch. bv gcv

Rue Defacqz 61 Defacqzstraat, Bruxelles 1060 Brussel

T: +32 494.817.828 | E: info@61defacqz.com

titre du plan - plan titel

PLAN - as built

phase - fase : AS BUILT

échelle - schaal : 1:50

datum - date : 10.09.2021

numéro de plan - plan nummer : WF_P_P_02_PLAN

61

61 DEFACQZ
Office for architecture
and historic research

bestaande toestand

project