


Datum					
-------	--	--	--	--	--

Verantwoordelijke klant	Verantwoordelijke Electrolyse	Verantwoordelijke keurinsorgaan

Project: Het Vaardeken		
Omschrijving: Appartement C13		
Get: DD	Datum: 5/09/23	Schaal: 1:50
Projectgegevens: Oude Vest 39A - bus 3 9200 Dendermonde		

Discipline: Elektro	
Fase: AS-BUILT	
Meestergast: Gharsallah Mezri	
Projectleider: Salembier Bart	
Projectnummer: 2022053	
Netstructuur:	Formaat:
TT	A3

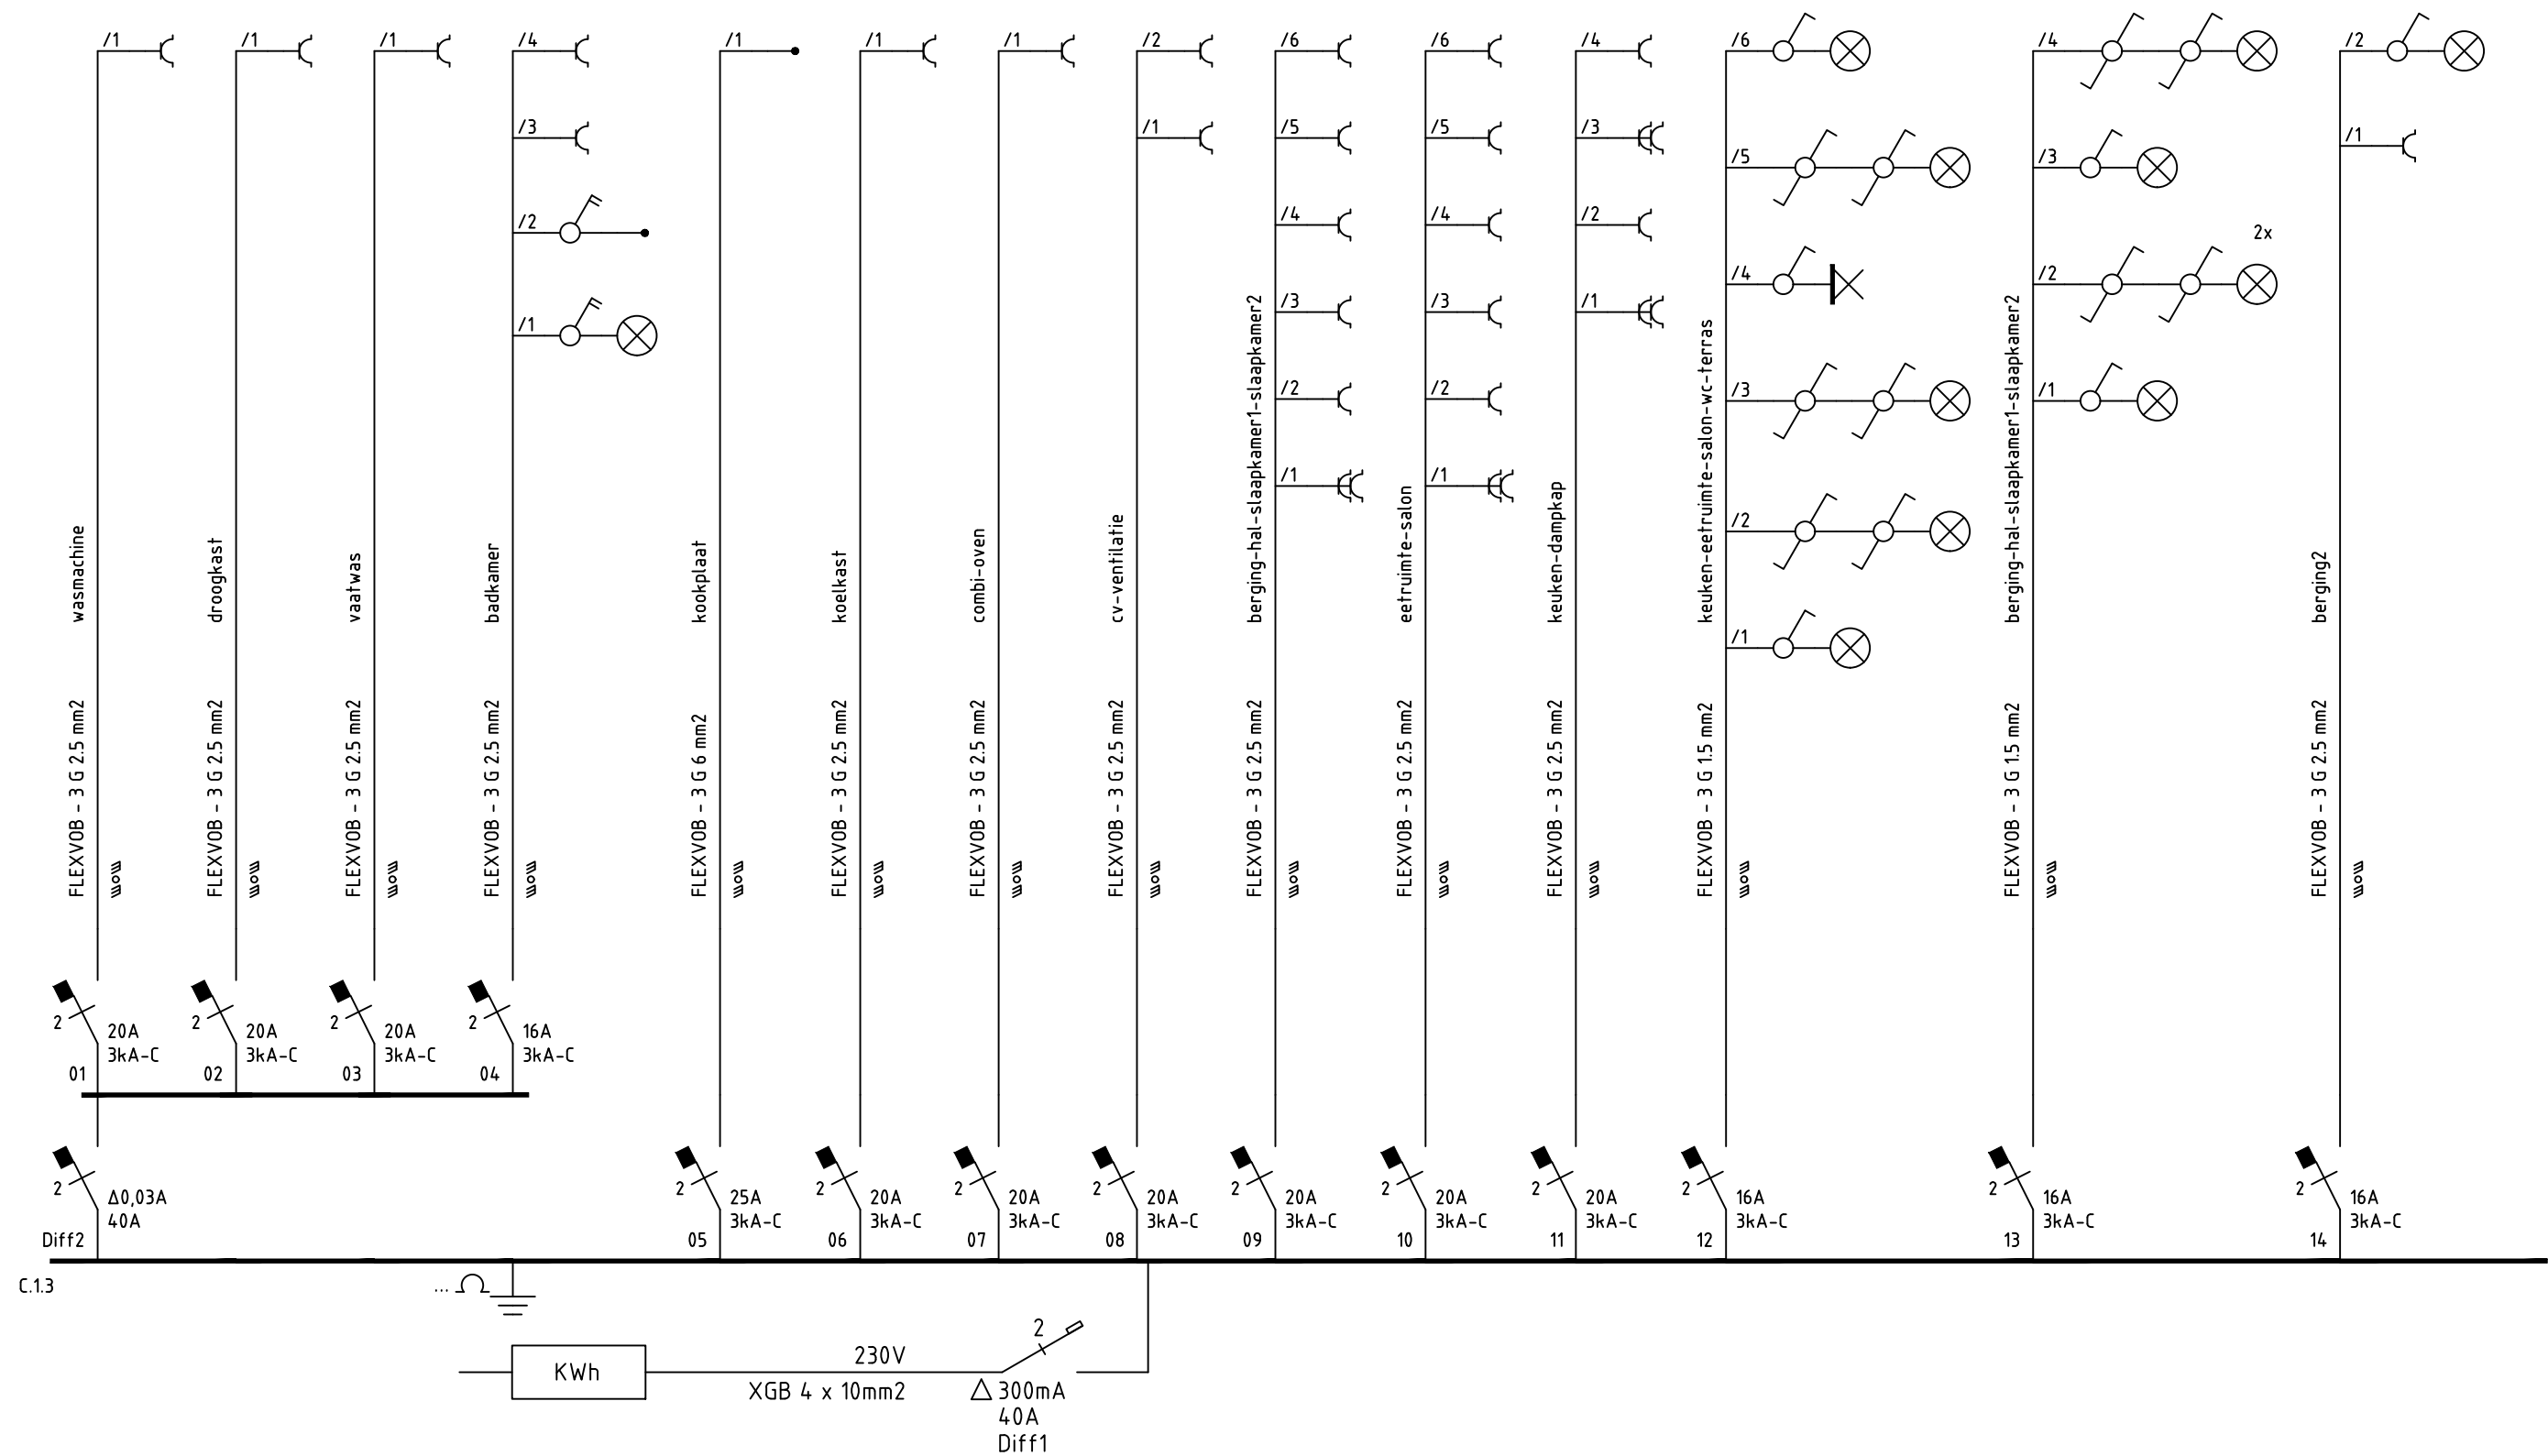

Datum	Verantwoordelijke klant	Verantwoordelijke Electrolyse	Verantwoordelijke keurinsorganisme	Project: Het Vaardeken		Discipline: Elektro
				Omschrijving: Eendraadschema C1.3		Fase: AS-BUILT
						Meestergast: Gharsallah Mezri
				Get: DD Datum: 5/09/23 Schaal: 1:1		Projectleider: Salembier Bart
				Projectgegevens: Oude Vest 39A - bus 3 9200 Dendermonde		Projectnummer: 2022053
						Netstructuur: TT
						Formaat: A3