

PERMIS D'URBANISME DE REGULARISATION
Regularisation des travaux 2010 suite à infraction 12012 dossier 1123-sept MEGAM/W/ Warinet. Extension du B3. Ancien corps de ferme dédié à l'écurie et à l'écurie
- Référence cadastrale : Division 2 - Section A - parcelles 385c- 386d - 388a-401a
- Pour le compte de : SPTL WARNETON - représentée par Mr. HADDEGALL 1 - chemin de la Forge 7789 Bas-Warneton

PLAN DE SITUATION :

Mise au jour par le
Service de l'Urbanisme
du 20 JAN 2024
Le Directeur
Cécile VANRANSACKER

Echelles	Modifications : dates et objets
PLAN D'IMPLANTATION 1/500	Variation Faites modifier selon demande complétée le 04/01/2024
PLANS 1/100	
COUPES 1/100 ELEVATIONS 1/150	

Approbé autour des plans:

Inscrit au tableau des Titres des Architectes de la Province du Hainaut (D) et du Nord-Pas-de-Calais (F)
L'ARCHITECTE LE MATRE DE L'OUVRAGE
#011111
Date: Juin 2024 / Juin 2024
Plan n° Nbr de Plans 1




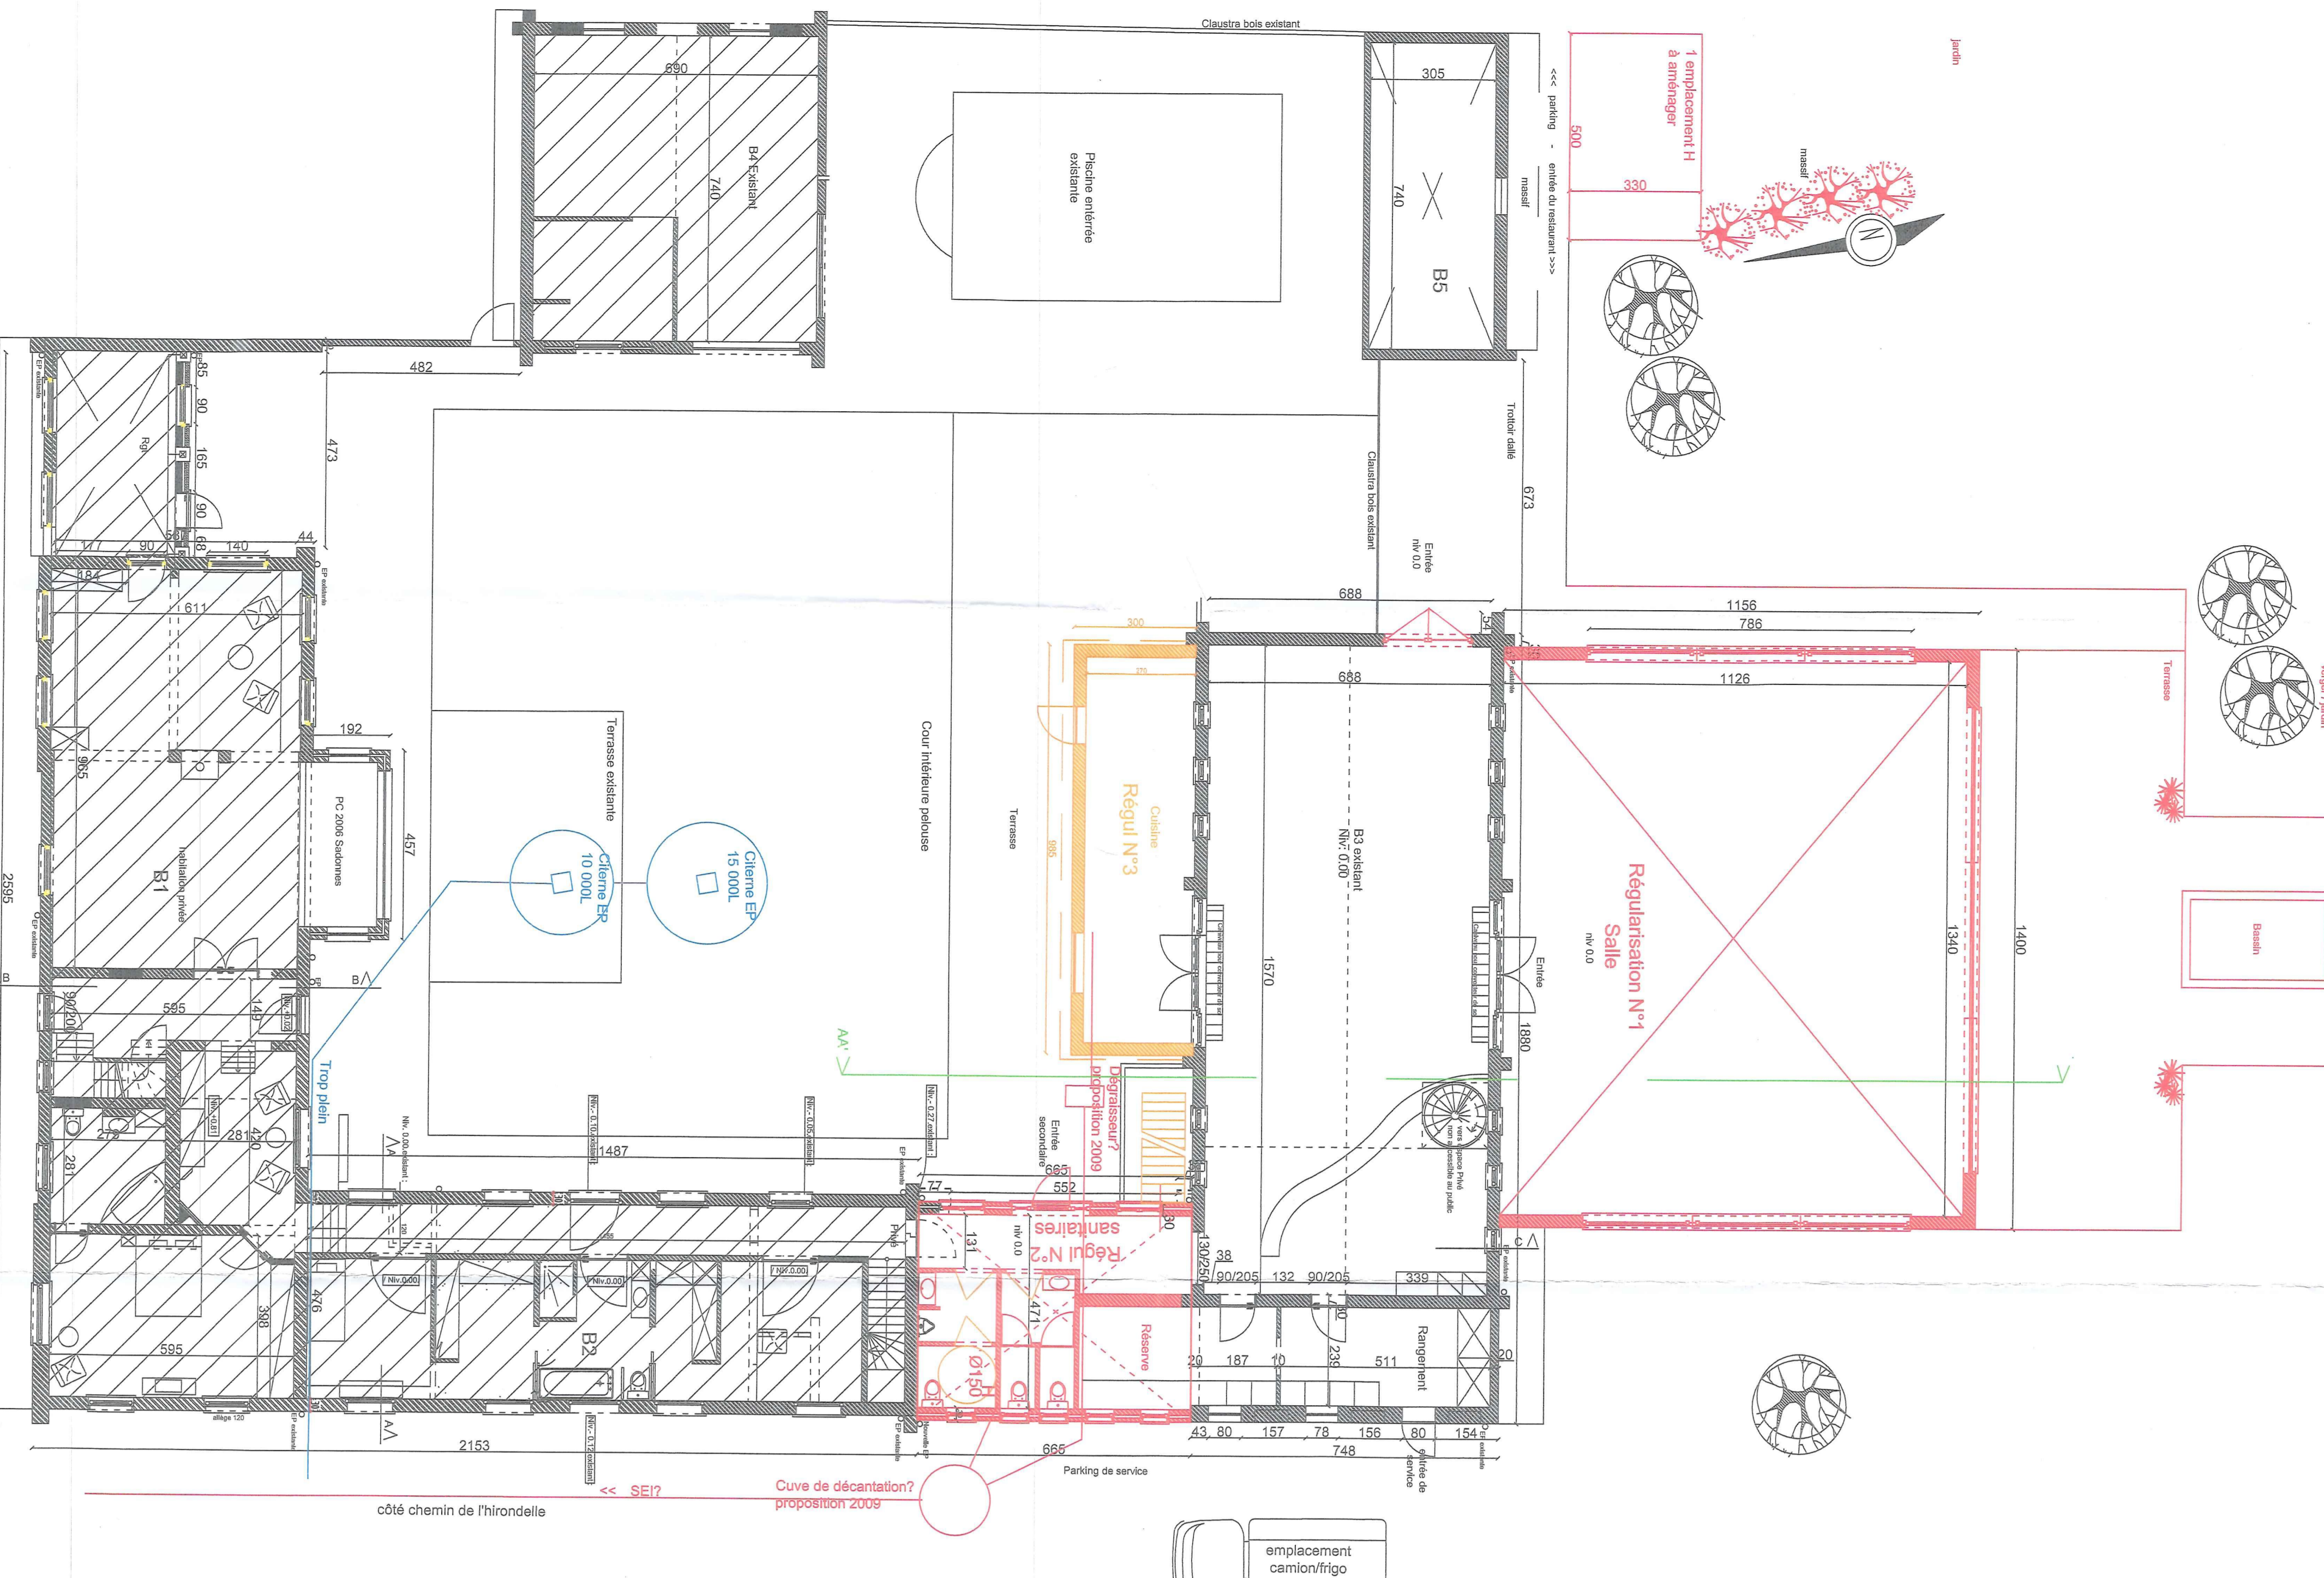


Plan Rez de chaussée et schéma des réseaux échelle: 1/100



Façade côté Cour Nord B3 échelle: 1/100

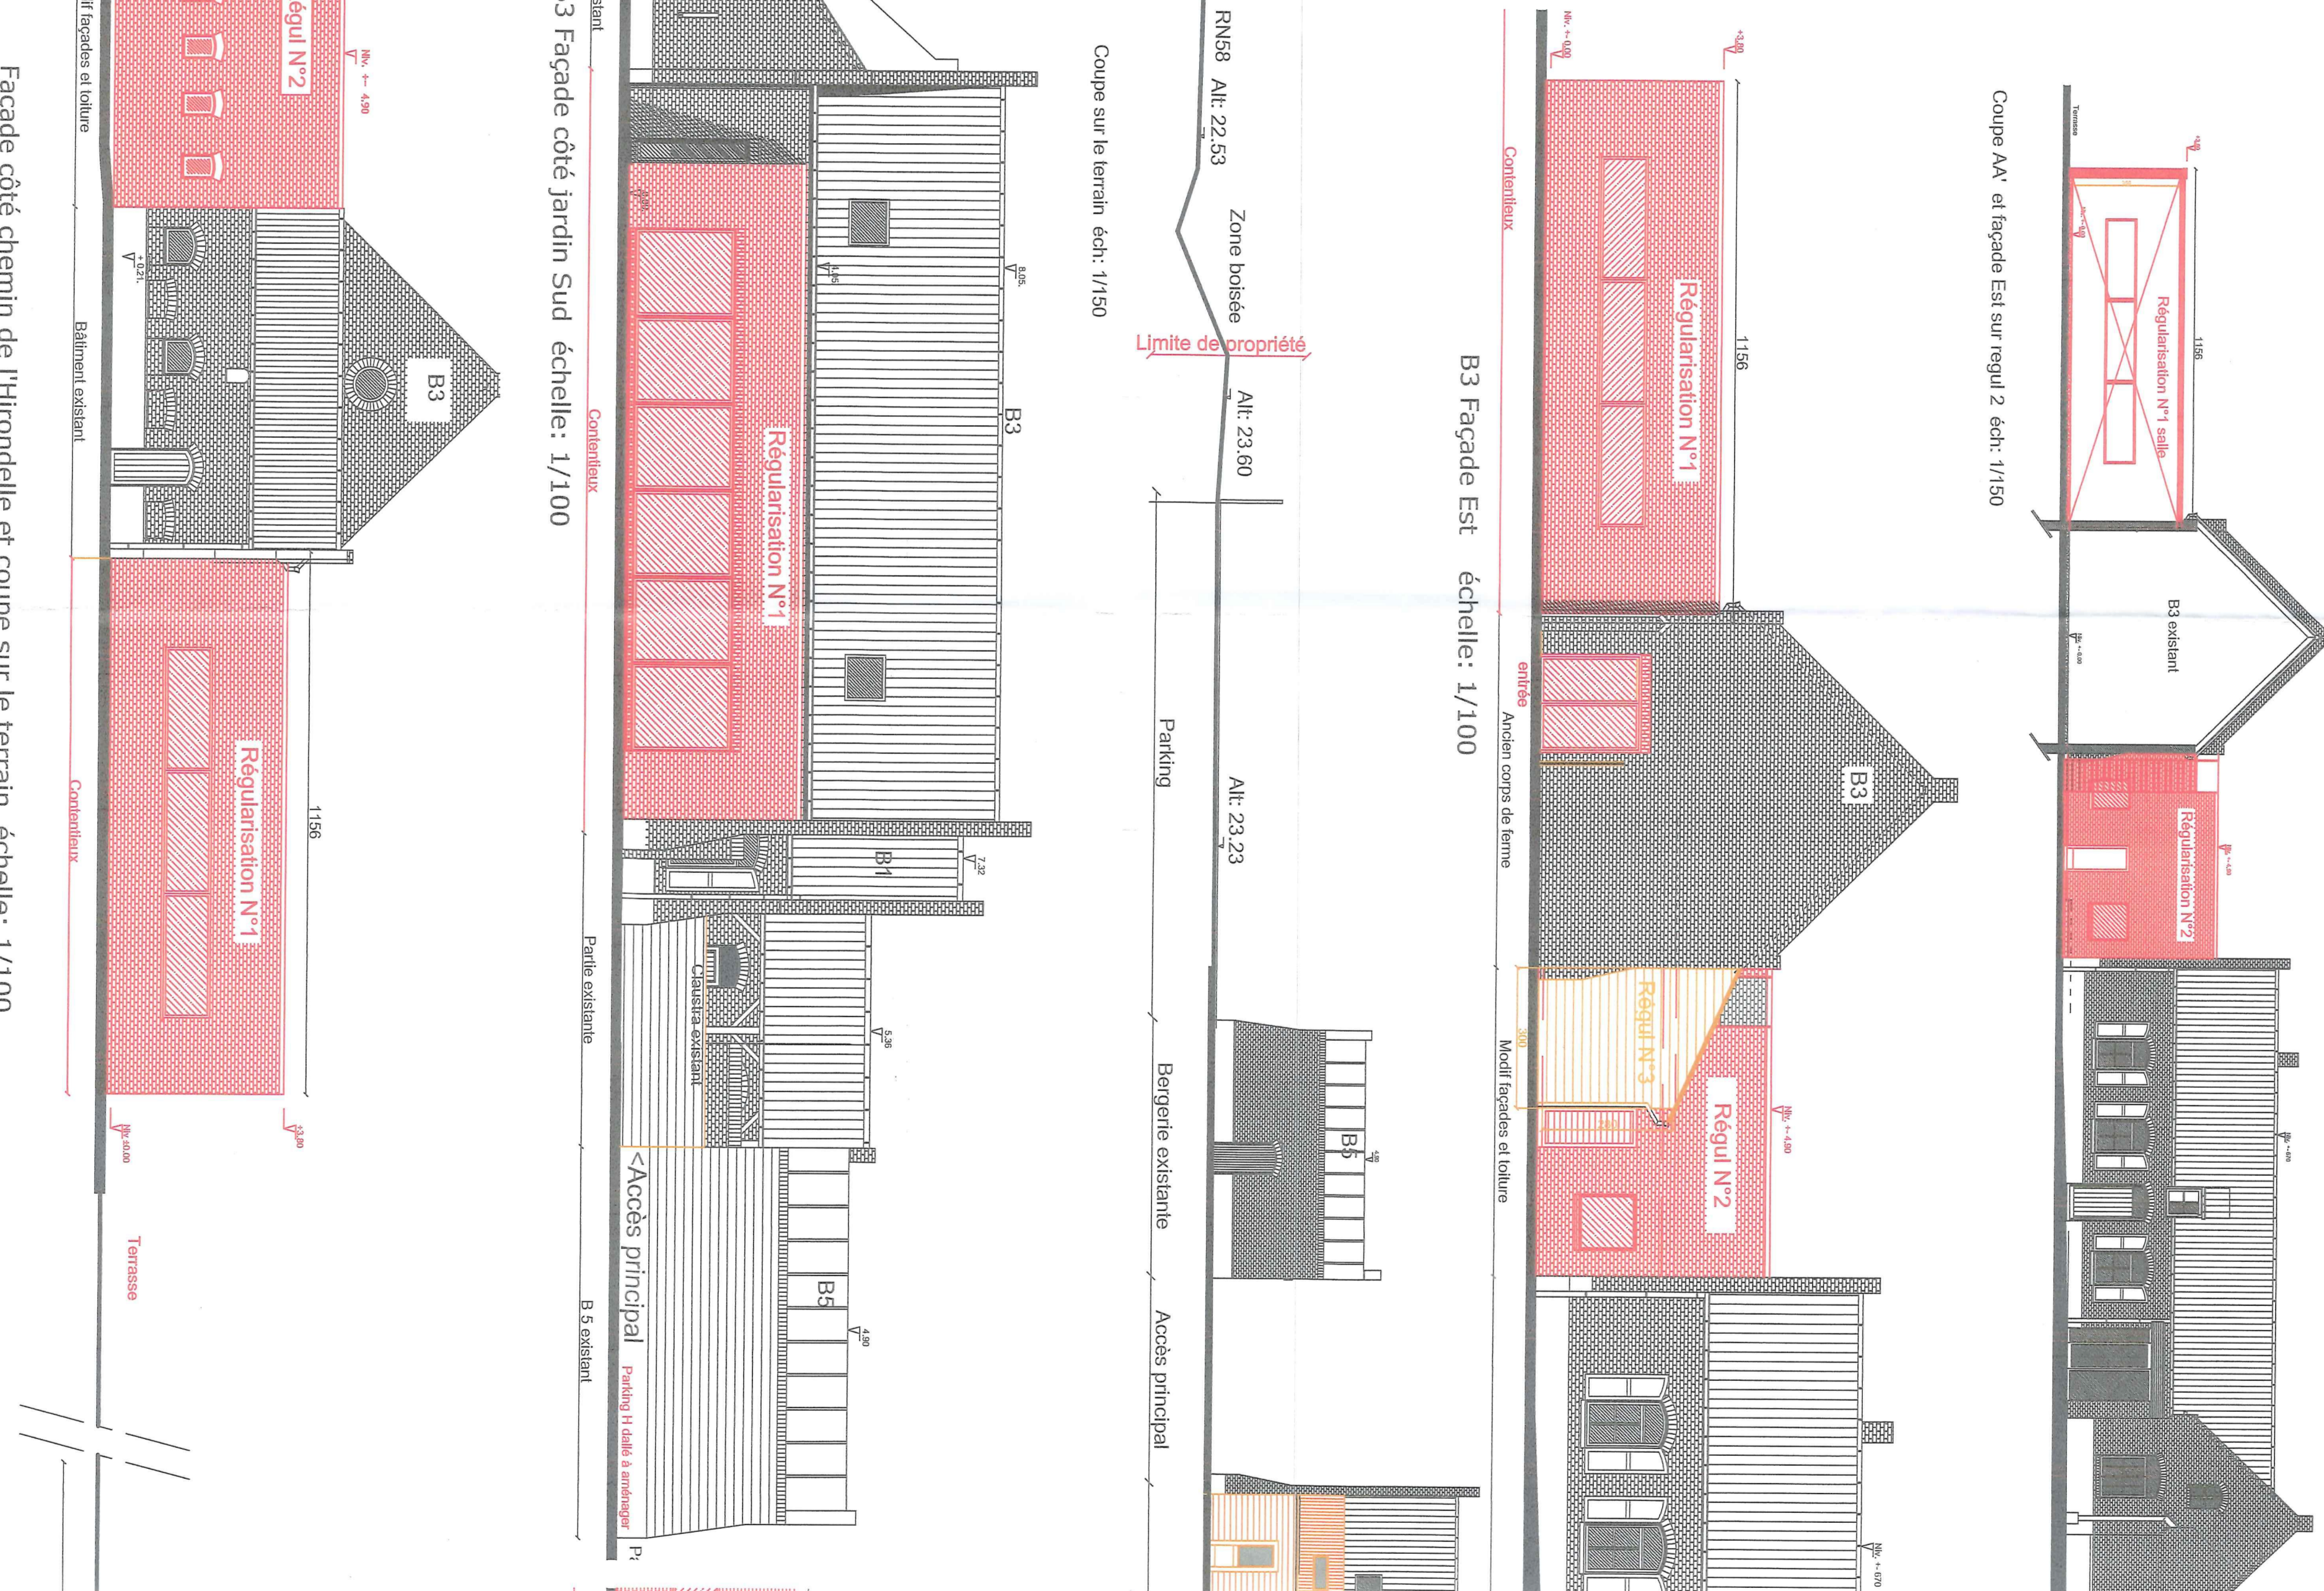

B3 Façade Est échelle: 1/100

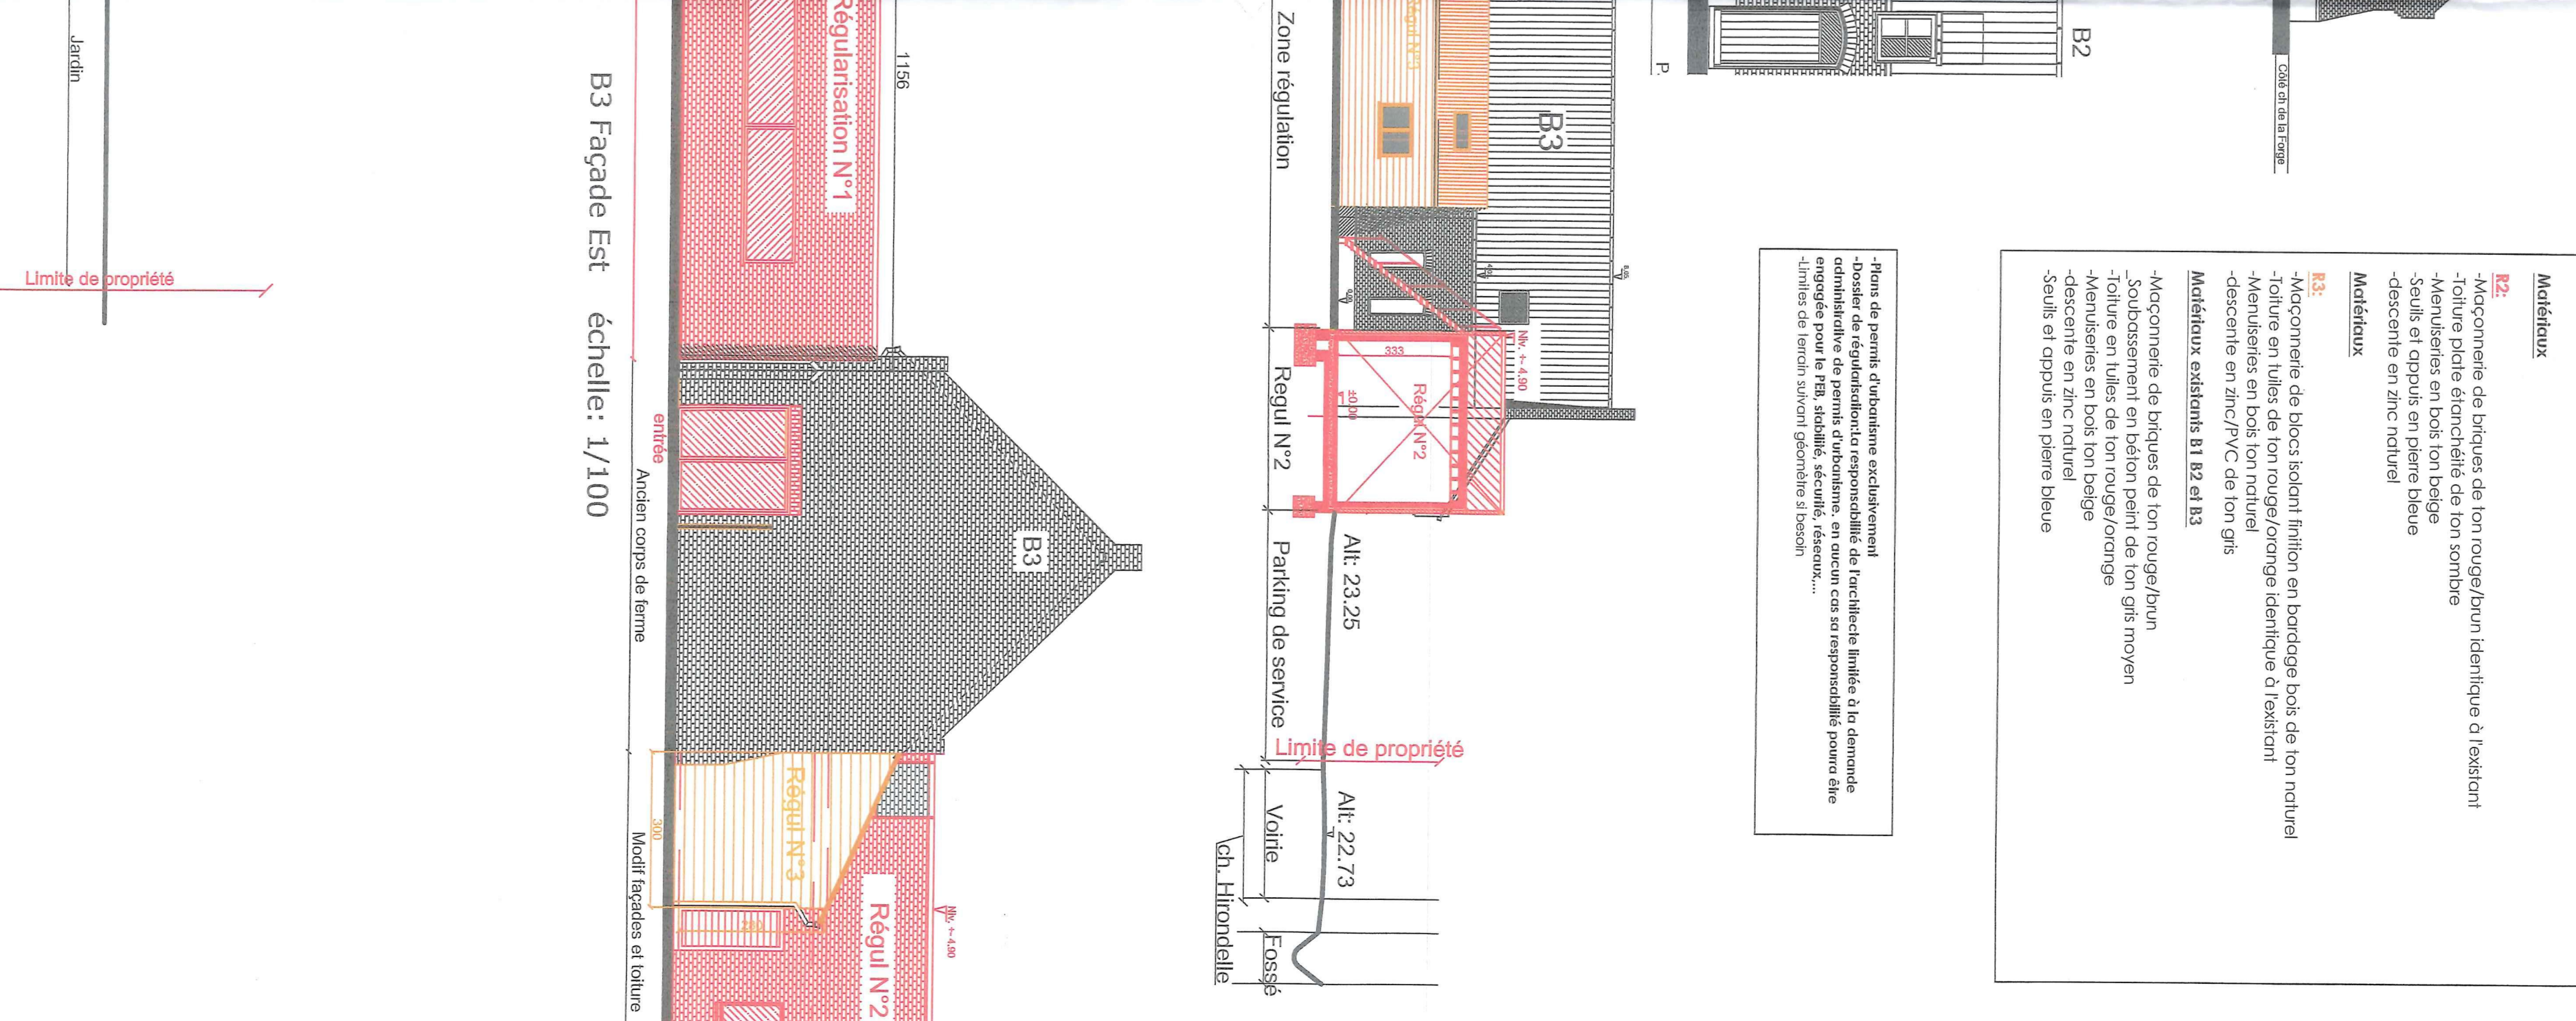

B3 Façade Est échelle: 1/100

