


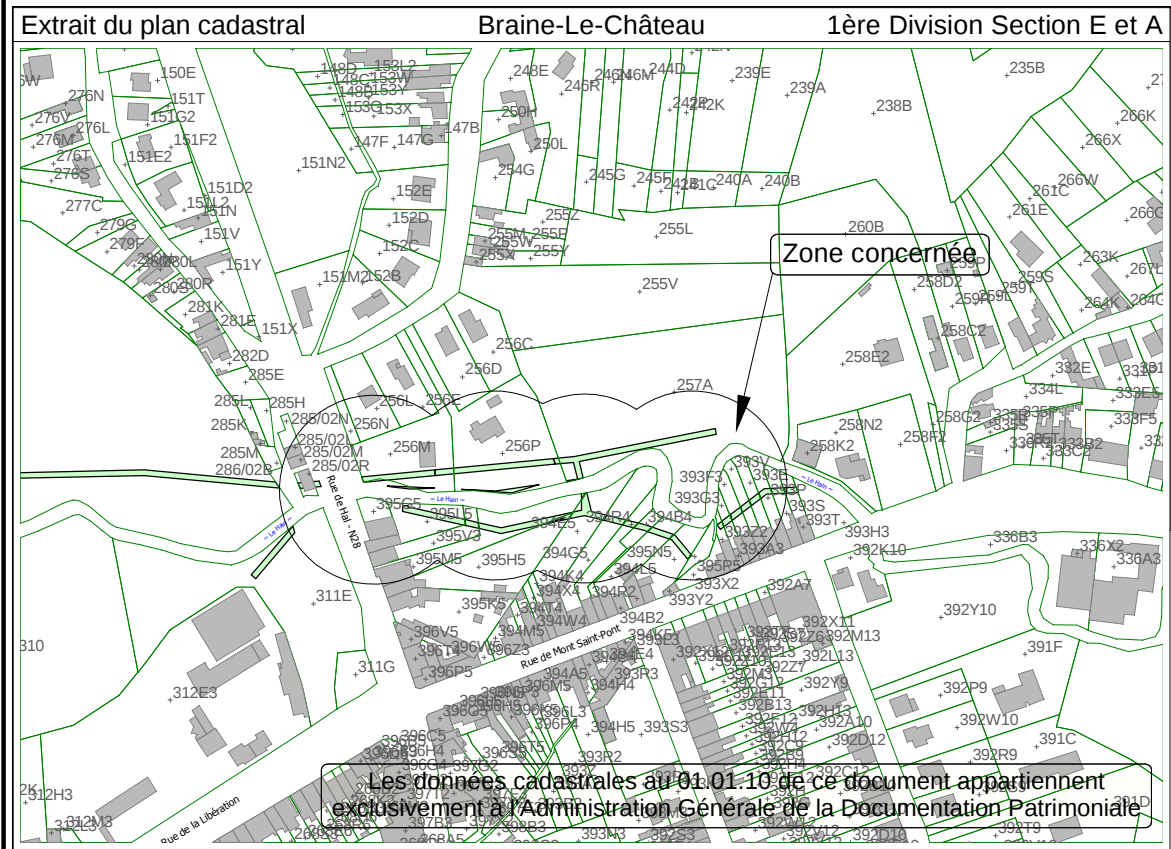


- Légende**
- Avaloir
 - Borne existante
 - Bouche à clé
 - Chambre de visite
 - Piquet clôture
 - Poteau d'éclairage
 - Poteau électrique
 - Panneau administratif
 - Repère topographique
 - Taquet hydrant
 - Coffret électrique
 - Taquet Belgacom
 - Panneau de signalisation
 - Parcelle cadastrée
 - Arbre
- N°8
pie du 383T3
03 a 24 ca
Hollander
- N° de l'emprise
N° cadastral
superficie
propriétaire
- +417L Numéro cadastral

- Légende** (selon plan As-built reçu par le G.E. MACLOUF geo050940)
- Chambre de visite du collecteur du Hain
 - Chambre de visite (déversoir d'orage)
 - l'axe du collecteur ne passe pas par le centre de la taque.
 - Tracé du collecteur
 - Tracé d'égouttage concerné par l'emprise

Liste des coordonnées Lambert 72

Points	X	Y
N°264	143392.40	152611.28
N°265	143391.30	152614.22
N°266	143397.81	152615.43
N°267	143396.66	152618.37
N°268	143402.42	152618.97
N°269	143401.28	152621.88
N°270	143407.34	152622.75
N°271	143406.30	152625.73
N°272	143410.39	152625.09
N°273	143413.65	152625.25
N°274	143412.58	152628.20
N°275	143409.31	152628.05
N°276	143420.57	152625.57
N°277	143419.46	152628.52
N°278	143427.20	152625.88
N°279	143426.12	152628.83
N°280	143310.49	152633.05

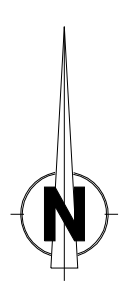

ABT GROUP
GÉOMÈTRES-EXPERTS - PHOTOGRAMMÉTRIE - SCANNING 3D

Province du Brabant Wallon
Commune de Braine-Le-Château

IBW : Intercommunale du Brabant Wallon
10, rue de la Religion 1400 Nivelles
Tel : 067/21.71.11

SPGE : Société Publique pour la Gestion de l'Eau
14-16, Avenue Stassart 5000 Namur
Tel : 081/25.19.30, 087/32.04.00

Plan d'emprises en sous-sol : n°49
Collecteur du Hain - lot 5B

Dressé par le G.E. Junion T. (geo 101156)
Echelle : 1/500 Date : 04/07/2011

Les données cadastrales au 01.01.10 de ce document appartiennent exclusivement à l'Administration Générale de la Documentation Patrimoniale

L'an deux mil onze, le quatre Juillet,
Nous soussigné SPRL ABT Group, représentée par, Thibaud JUNION, Géomètre-Expert, (dont le numéro d'inscription au tableau des titulaires est 101156),
assermenté par le Tribunal de Première Instance de Nivelles, dont les bureaux sont établis n° 60/2 Boulevard de la Dodaine à 1400 Nivelles.
Tel : 067/84.36/84. Fax : 067/84.14.84. Email : t.junior@abtgroup.be

Agissant à la requête de l'Intercommunale du Brabant Wallon (IBW),
déclare avoir procédé au mesurage et à la délimitation d'emprises en sous-sol sur les parcelles de terrain sises sous la Commune de Braine-Le-Château, 1ère Division,

Section A, pie du 393T
Emprise N°49
Superficie : 20 ca
Appartenant à :
Lamrani
1440 Braine-Le-Château,
Rue de Mont Saint-Pont 57

