



**AIB-VINÇOTTE BELGIUM** vereniging zonder winstoogmerk  
 Head office: Business Class Kantorenpark • Jan Olieslagerslaan 35 • 1800 Vilvoorde  
 tel +32 (0)2 674 57 11 • fax +32 (0)2 674 59 59 • info@vincotte.be • www.vincotte.com  
 Registered office: Diamant Building • Boulevard A. Reyerslaan 80 • 1030 Brussels  
 Ondernemingsnummer: BE 0402.726.875  
 Safety, quality and environmental services

AV Antwerpen - Limburg : Tel.: 03 221 86 11  AV Oost & West Vlaanderen : Tel.: 09 244 77 11 Code PC Resi.  1  
 AV Brabant : Tel.: 02 674 57 11  AV Wallonie : Tel.: 081 432 611  1

Personen verantwoordelijk voor de uitvoering van het werk:  
 Naam, Voornaam: De Gruyter  
 BTW nr: .....  
 of identiteitskaartnr: .....  
 Stroomleverancier: .....  
 Meter nr: 33833980 stand: 1.2  
 Wijze van meting:  dag -  tweevoudig -  nachttarif -  
 VERSLAG nr: 200691986/9  
 Lid nr: .....  
 Installatie: Naam: .....  
 Adres: Meersch Vlaet, 60  
Stads O. 1 7500 Kortrijk  
 Datum onderzoek: 16.11.06  
 Eigenaar of aangestelde: Tel.: .....  
 Naam, Voornaam: .....  
 Adres: .....  
 Aanvrager: Jan

Type van bezoek:  270  271  276 AREI Aard installatie:  Nieuwe  Uitbreiding  Wijziging  Bestaande  Tijdelijke  
 Onderzoek volgens de voorschriften van:  AREI: art.  86  87  88  95  ARAB   
 Installatie ontworpen voor een spanning van 230 V, AC, Bescherming aansluiting: 40 A Type: Amv  
 Omschrijving aansluiting: andere aansluiting Kabeltype: ..... Doorsnede: ..... x ..... mm<sup>2</sup>  
 Voeding hoofdbord: 4 x 10 mm<sup>2</sup> Aantal borden: 1 Aantal eindstroombanen: .....  
 Type aardelektrode: faat Spreidingsweerstand: 21.9 Ohms Algemeen isolatieniveau: 50 M Ohms

**PROCES-VERBAAL VAN ONDERZOEK VAN EEN ELEKTRISCHE LAAGSPANNINGSINSTALLATIE**

BESCHRIJVING VAN DE INSTALLATIE: de opstellingsschema('s) en het (de) eendraadsschema('s) maken integraal deel uit van dit verslag.

<u>only diff 40A 10,3A</u>		
<u>diff 40A 10,3A</u>	<u>tot 4</u>	
		<u>Zie oekening</u>

INBREUKEN (voor de betekenis van de nummers zie keerzijde)  
geen  
 .....

De hoofddifferentieel was - werd - (niet) - gelood.  
 De elektrische installatie moet opnieuw gekeurd worden vóór ..... 2007 ..... evenals voor de ingebruikname van aanzienlijke wijzigingen en/of uitbreidingen zoals het bijvoegen van een stroomkring.

Besluit:  
 DE NIEUWE ELEKTRISCHE INSTALLATIE IS IS NIET - CONFORM AAN DE HIER VOOR VERMELDE VOORSCHRIFTEN  
 DE INSTALLATIE WAS - MAG - MAG NIET - ONDER SPANNING

**VERSLAG VAN ONDERZOEK VAN DE BESTAANDE INSTALLATIE (ART. 276 VAN HET AREI)**

INBREUKEN op het bestaand gedeelte (voor de betekenis van de nummers zie keerzijde)  
 .....


De installatie moet vóór ..... opnieuw gekeurd worden.  
 Overeenkomstig artikel 274 van het AREI, moeten zonder vertraging de werken worden uitgevoerd die nodig zijn om de vastgestelde inbreuken te doen verdwijnen, en moeten alle gepaste maatregelen worden getroffen opdat bij het in dienst blijven van de installatie de inbreuken geen gevaar zouden vormen voor de personen of goederen.

Bijlagen: schets  
 VISUM VAN DE STROOMVERDELER:

Voor de directeur-generaal  
 Naam Agentnr. Handtekening  
R. Seldrele 069

STUDIO GELIJKVLOERS 0.1

SPANNING 230 VOLT MONO

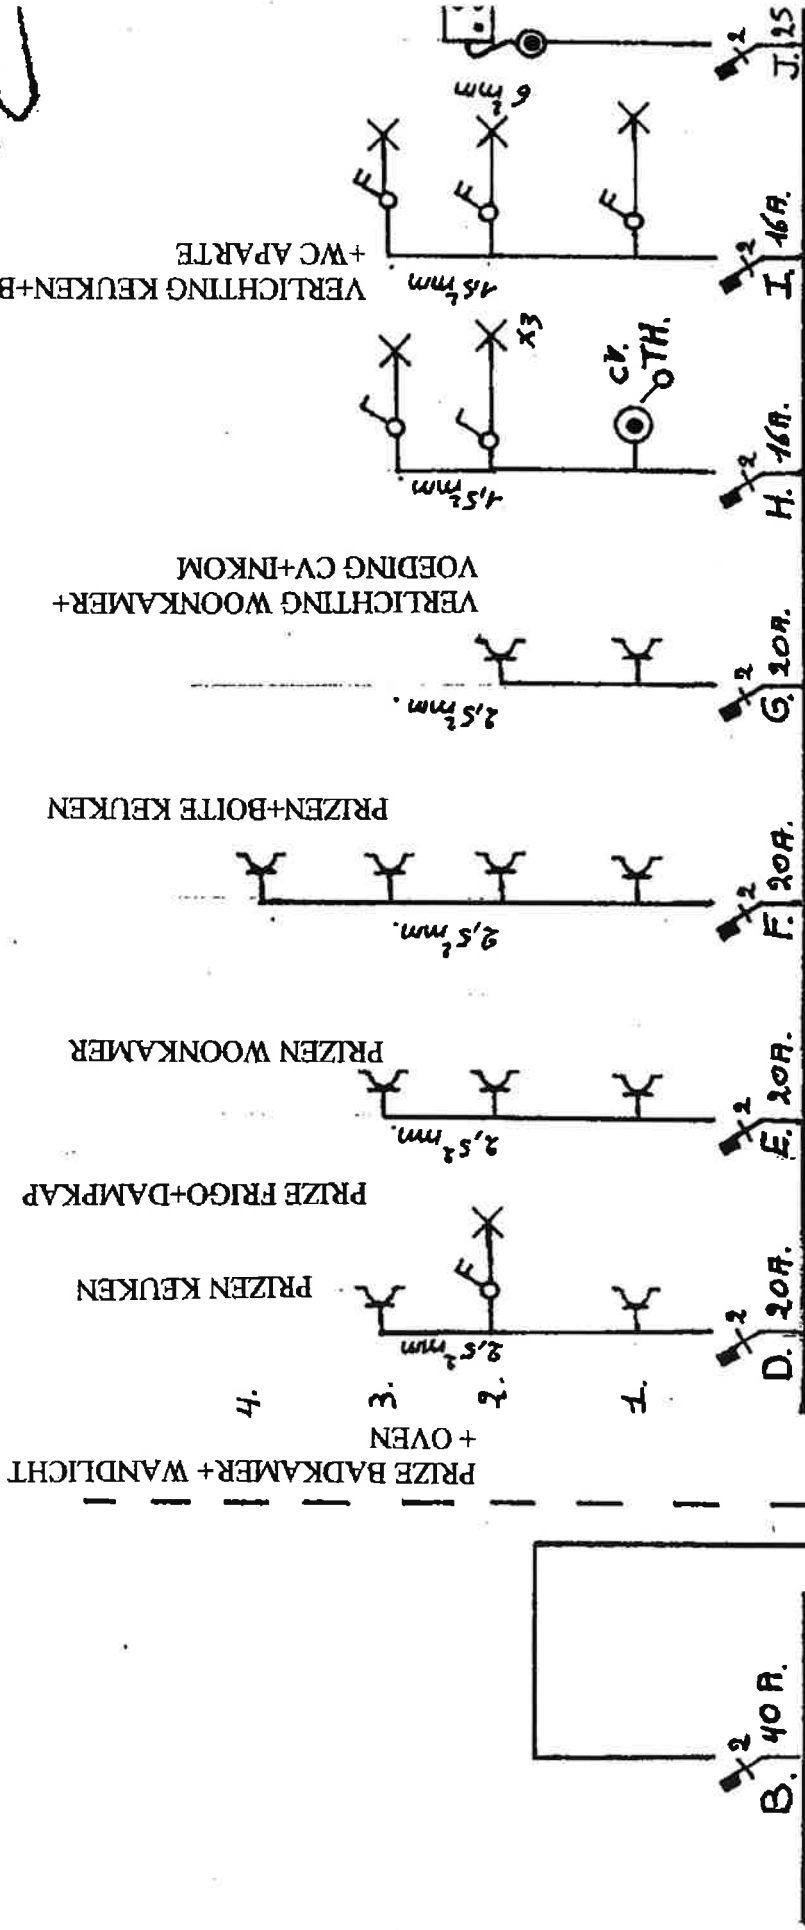

DE VERANTWOORDELIJKE VOOR DE  
UITVOERING VAN HET WERK

De cruyenaere

electrotechnisch installateur  
Roterijstraat 67 8520 KLUJNE  
Tel. en fax 056/51 62 18 GSM 0486/820 150  
BTW BE 527.488.232  
HBK 518.414


DATUM: 16/11/2006  
EIGENAAR EN PLAATS:

NOORSTRAAT 60  
8500 KORTRIJK

CONTR.

AFGEVAARDIGD EN AANGEHET ERKENDE  
KEURINGSORGANISME IN GUYERKEND

R. DELDAEVE 16/11/06

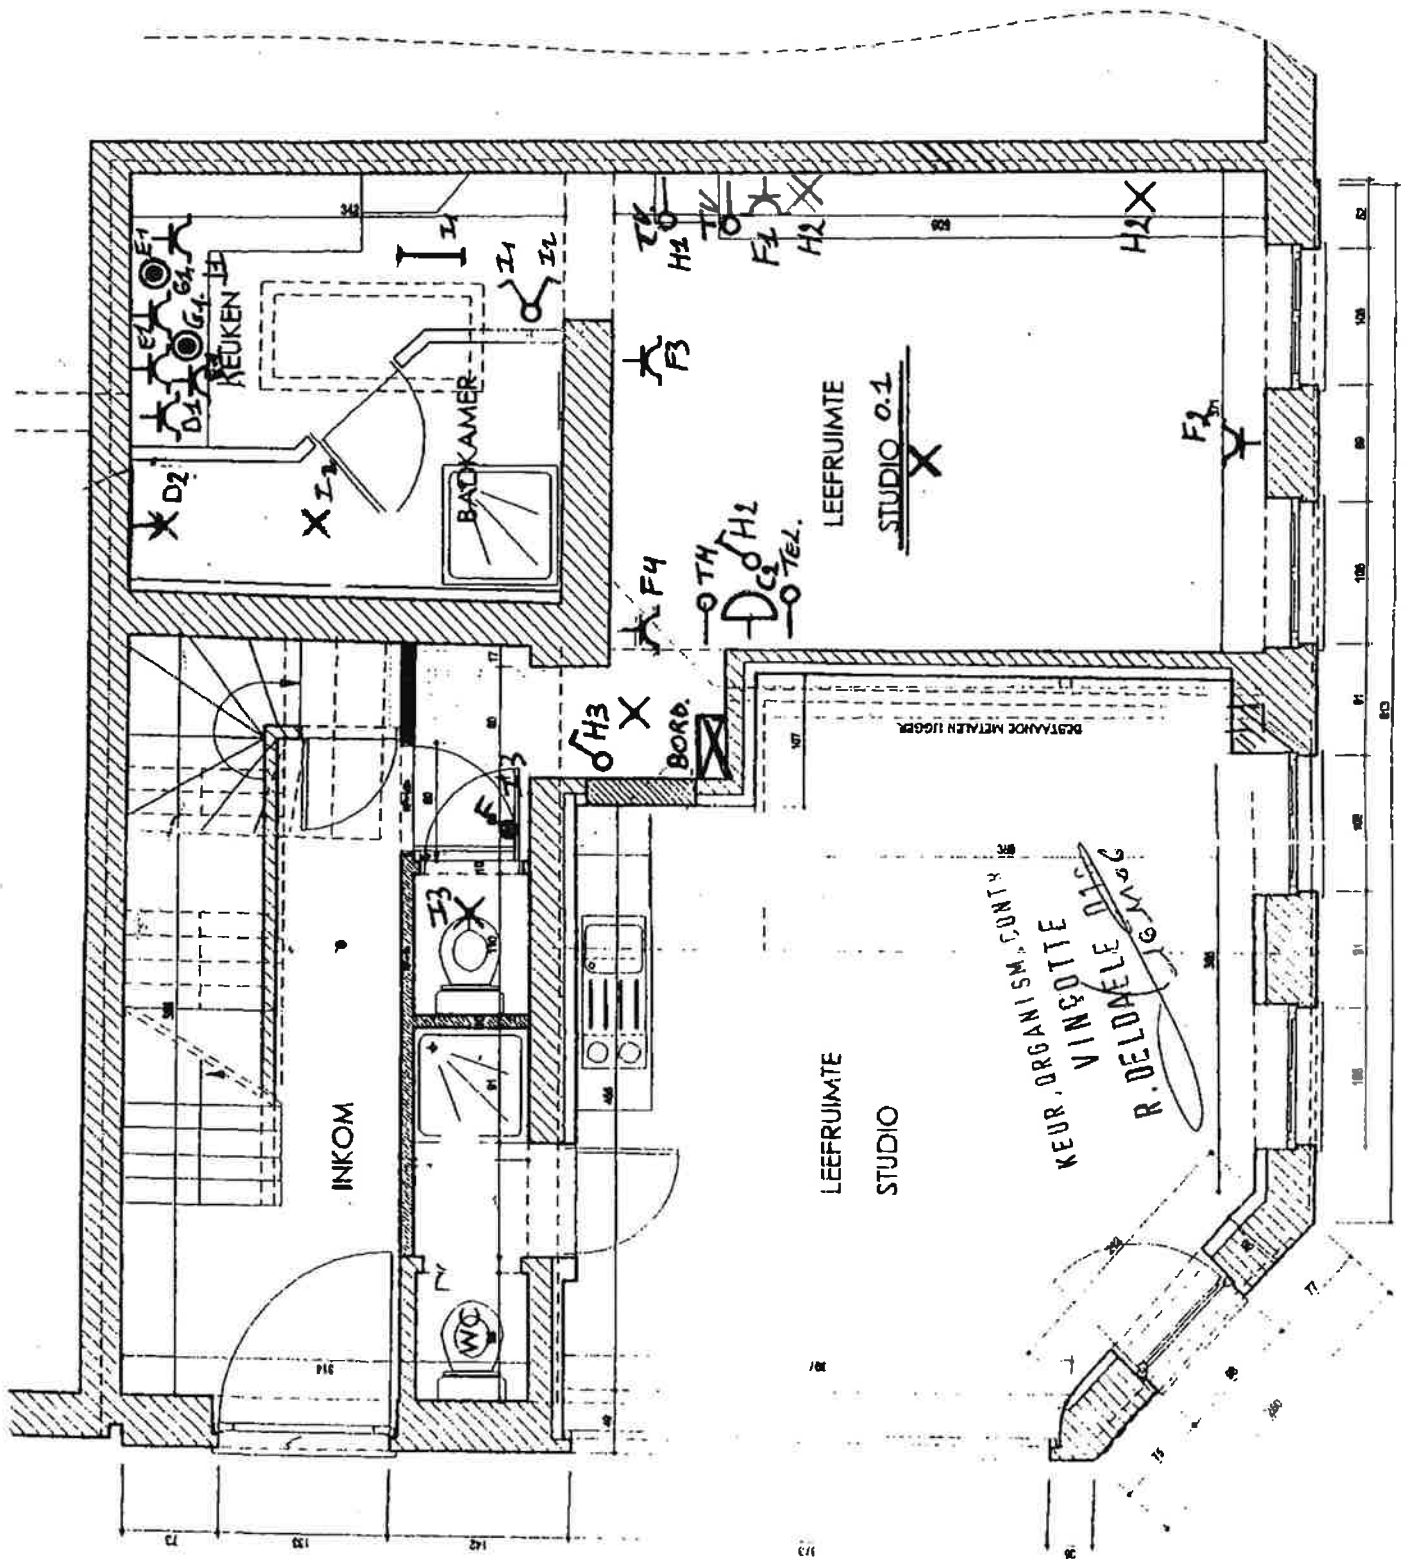

KEUR, ORGANISM, CONTY  
 VIN&OTTE  
 R. DELDMELE DLG







AIB-VINÇOTTE BELGIUM vereniging zonder winstoogmerk

Head office: Business Class Kantorenpark • Jan Olieslagerslaan 35 • 1800 Vilvoorde
tel +32 (0)2 674 57 11 • fax +32 (0)2 674 59 59 • info@vincotte.be • www.vincotte.com
Registered office: Diamant Building • Boulevard A. Reyerslaan 80 • 1030 Brussels
Ondernemingsnummer: BE 0402.726.875

Safety, quality and environmental services

AV Antwerpen - Limburg : Tel.: 03 221 86 11 AV Oost & West Vlaanderen : Tel.: 09 244 77 11 Code PC Resl.
AV Brabant : Tel.: 02 674 57 11 AV Wallonie : Tel.: 081 432 611

Form with fields: Personen verantwoordelijk voor de uitvoering van het werk: Naam, Voornaam: De Gruyemacae; BTW nr; of identiteitskaartnr; Stroomleverancier; Meter nr: 33533979; Wijze van meting; VERSLAG nr: 300169 1986 / 3; Lid nr; Installatie: Naam; Adres: Noordvlaant 60; Datum onderzoek; Eigenaar of aangestelde; Naam, Voornaam; Adres; Aanvrager: Jans

Form with fields: Type van bezoek: 270; Onderzoek volgens de voorschriften van: AREI art. 86; Installatie ontworpen voor een spanning van 220 V, AC; Omschrijving aansluiting; Voeding hoofdbord; Type aardelektrode

PROCES-VERBAAL VAN ONDERZOEK VAN EEN ELEKTRISCHE LAAGSPANNINGSINSTALLATIE

BESCHRIJVING VAN DE INSTALLATIE: de opstellingschema('s) en het (de) eendraadsschema('s) maken integraal deel uit van dit verslag.

Table with 3 columns and 2 rows containing handwritten notes: alg diff. en 10,3A; diff. en 10,34; Zie tekening

INBREUKEN (voor de betekenis van de nummers zie keerzijde)
Geen

De hoofddifferentieel was - werd - (niet) - gelood. De elektrische installatie moet opnieuw gekeurd worden vóór 2031 evenals voor de ingebruikname van aanzienlijke wijzigingen en/of uitbreidingen zoals het bijvoegen van een stroomkring.


Besluit: DE NIEUWE ELEKTRISCHE INSTALLATIE - IS - NIET - CONFORM AAN DE HIER VOOR VERMELDE VOORSCHRIFTEN DE INSTALLATIE WAS - MAG - MAG NIET - ONDER SPANNING

VERSLAG VAN ONDERZOEK VAN DE BESTAANDE INSTALLATIE (ART. 276 VAN HET AREI)

INBREUKEN op het bestaand gedeelte (voor de betekenis van de nummers zie keerzijde)

De installatie moet vóór opnieuw gekeurd worden. Overeenkomstig artikel 274 van het AREI, moeten zonder vertraging de werken worden uitgevoerd die nodig zijn om de vastgestelde inbreuken te doen verdwijnen, en moeten alle gepaste maatregelen worden getroffen opdat bij het in dienst blijven van de installatie de inbreuken geen gevaar zouden vormen voor de personen of goederen.

Bijlagen:
VISUM VAN DE STROOMVERDELER:
Voor de directeur-generaal
Naam, Agentur, Handtekening

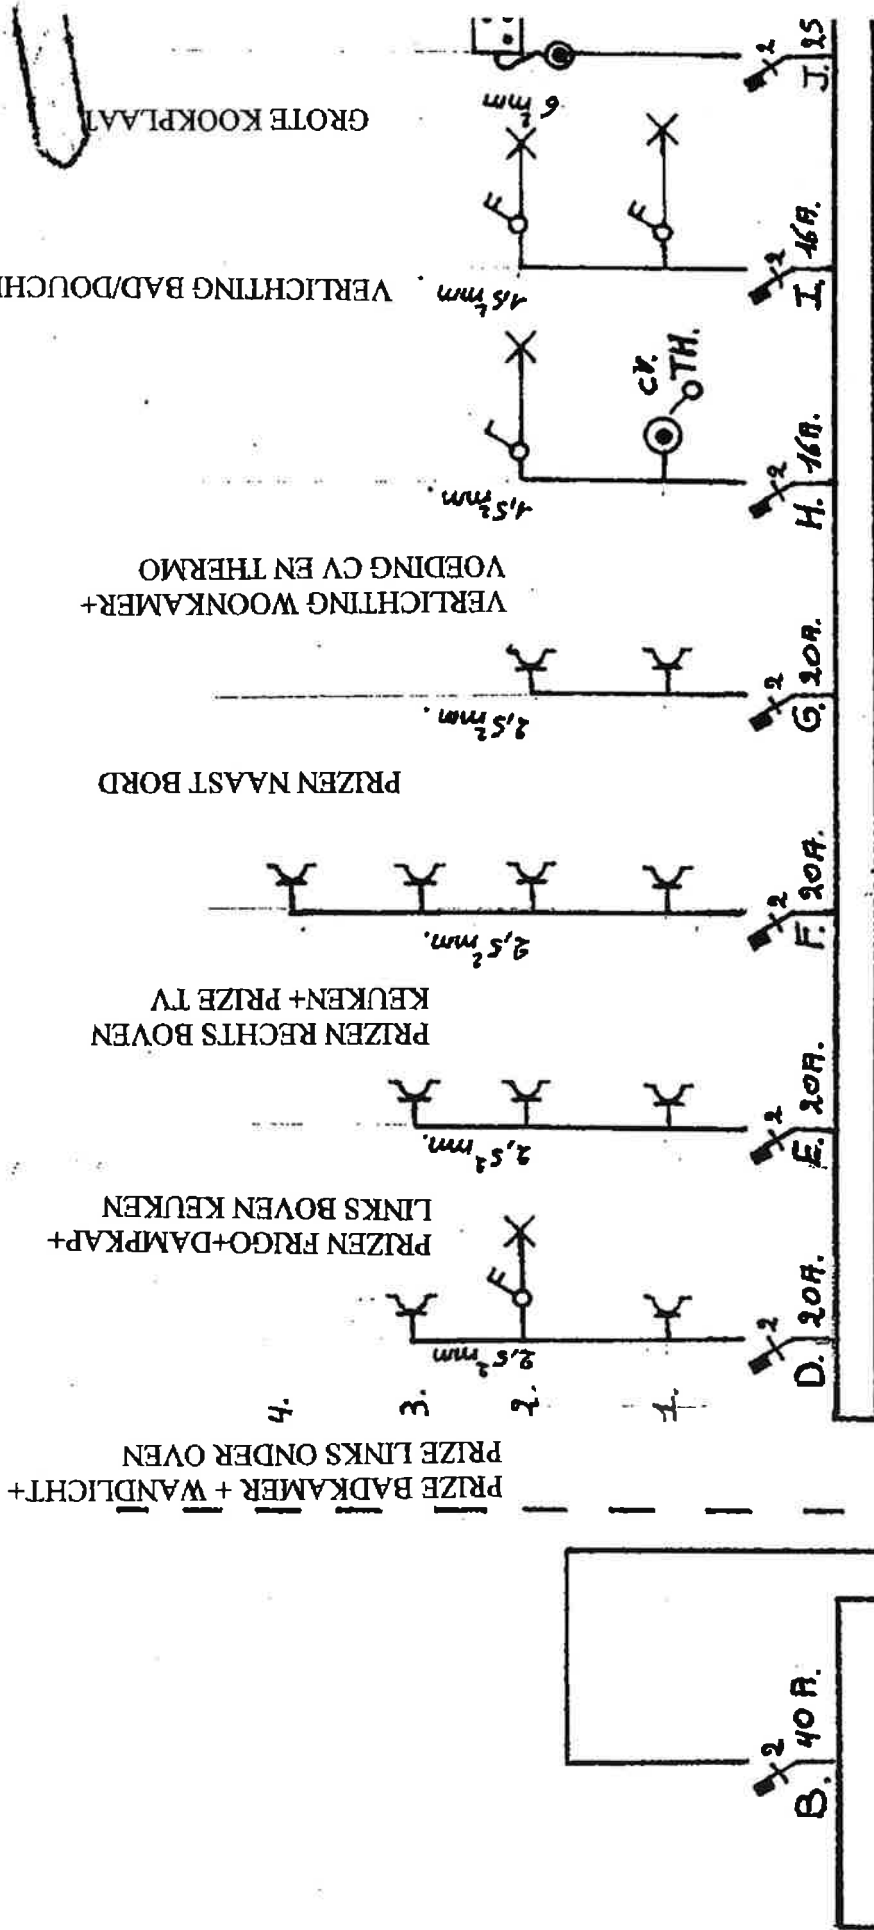

DE VERANTWOORDELIJKE VOOR DE  
UITVOERING VAN HET WERK

De cruyenaere

electrotechnisch installateur  
Roterijstraat 67 8520 KUIJURNE  
Tel. en fax 056/51 62 18-68M 0486/820 150  
BTW BE 954488.222  
HRK 118.231.4

DATUM: 16/11/2006  
EIGENAAR EN PLAATS:

NOORSTRAAT 60  
8500 KORTRIJK

AFGEVAARDIGDE VAN HET ERKENND  
KEURINGSORGANISME M. CO. ERKEND

VINGOTTE  
R. DELDAELE 0169  
16-11-2006









**AIB-VINÇOTTE BELGIUM** vereniging zonder winstoogmerk  
 Head office: Business Class Kantorenpark • Jan Olieslagerslaan 35 • 1800 Vilvoorde  
 tel +32 (0)2 674 57 11 • fax +32 (0)2 674 59 59 • info@vincotte.be • www.vincotte.com  
 Registered office: Diamant Building • Boulevard A. Reyerslaan 80 • 1030 Brussels  
 Ondernemingsnummer: BE 0402.726.875  
 Safety, quality and environmental services

AV Antwerpen - Limburg : Tel.: 03 221 86 11  AV Oost & West Vlaanderen : Tel.: 09 244 77 11 Code PC Resi.   
 AV Brabant : Tel.: 02 674 57 11  AV Wallonie : Tel.: 081 432 611

Personen verantwoordelijk voor de uitvoering van het werk: **VERSLAG nr: Poo 169, 1986/16**  
 Naam, Voornaam: De Gruyere Lid nr:  
 BTW nr: Installatie: Naam: Meerd-straat 60  
 of identiteitskaartnr: Adres: Studen 1.2 8500 - Kerkhulde  
 Stroomleverancier: Datum onderzoek: 16.11.06  
 Meter nr: 33833994 stand: 1.2 Eigenaar of aangestelde: Tel.:  
 Wijze van meting:  dag -  tweevoudig -  nachttarief - Naam, Voornaam:  
 Aanvrager: De

Type van bezoek:  270  271  276 AREI Aard installatie:  Nieuwe  Uitbreiding  Wijziging  Bestaande  Tijdelijke  
 Onderzoek volgens de voorschriften van:  AREI: art.  86  87  88  95  ARAB

Installatie ontworpen voor een spanning van 220 V, AC, Bescherming aansluiting: 60 A Type jeal  
 Omschrijving aansluiting: andere Kabeltype: Doorsnede: x mm<sup>2</sup>  
 Voeding hoofdbord: 4 x 10 mm<sup>2</sup> Aantal borden: 1 Aantal eindstroombanen: 6  
 Type aardelektrode: jeal Spreidingsweerstand: 2.4 Ohms Algemeen Isolatie niveau: 50 M Ohms

**PROCES-VERBAAL VAN ONDERZOEK VAN EEN ELEKTRISCHE LAAGSPANNINGSINSTALLATIE**

BESCHRIJVING VAN DE INSTALLATIE: de opstellingsschema('s) en het (de) eendraadsschema('s) maken integraal deel uit van dit verslag.

<u>alg. stuf 40 A / 0,3 A</u>		
<u>chiptest 10,0 3 A</u>	<u>D. het 2</u>	
	<u>zie rekening</u>	

INBREUKEN (voor de betekenis van de nummers zie keerzijde)  
geen

De hoofddifferentieel was - werd - (niet) - gelood.  
 De elektrische installatie moet opnieuw gekeurd worden vóór 20.3.1 evenals voor de Ingebruikname van aanzienlijke wijzigingen en/of uitbreidingen zoals het bijvoegen van een stroomkring.

Besluit:  
 DE NIEUWE ELEKTRISCHE INSTALLATIE - IS - ~~IS NIET~~ - CONFORM AAN DE HIER VOOR VERMELDE VOORSCHRIFTEN  
 DE INSTALLATIE WAS - MAG - ~~MAG NIET~~ - ONDER SPANNING


**VERSLAG VAN ONDERZOEK VAN DE BESTAANDE INSTALLATIE (ART. 276 VAN HET AREI)**

INBREUKEN op het bestaand gedeelte (voor de betekenis van de nummers zie keerzijde)

De installatie moet vóór ..... opnieuw gekeurd worden.  
 Overeenkomstig artikel 274 van het AREI, moeten zonder vertraging de werken worden uitgevoerd die nodig zijn om de vastgestelde inbreuken te doen verdwijnen, en moeten alle gepaste maatregelen worden getroffen opdat bij het in dienst blijven van de installatie de inbreuken geen gevaar zouden vormen voor de personen of goederen.

Bijlagen: Scheuring  
 VISUM VAN DE STROOMVERDELER:  
 Voor de directeur-generaal  
 Naam, Agentnr., Handtekening  
G. Debaele 169



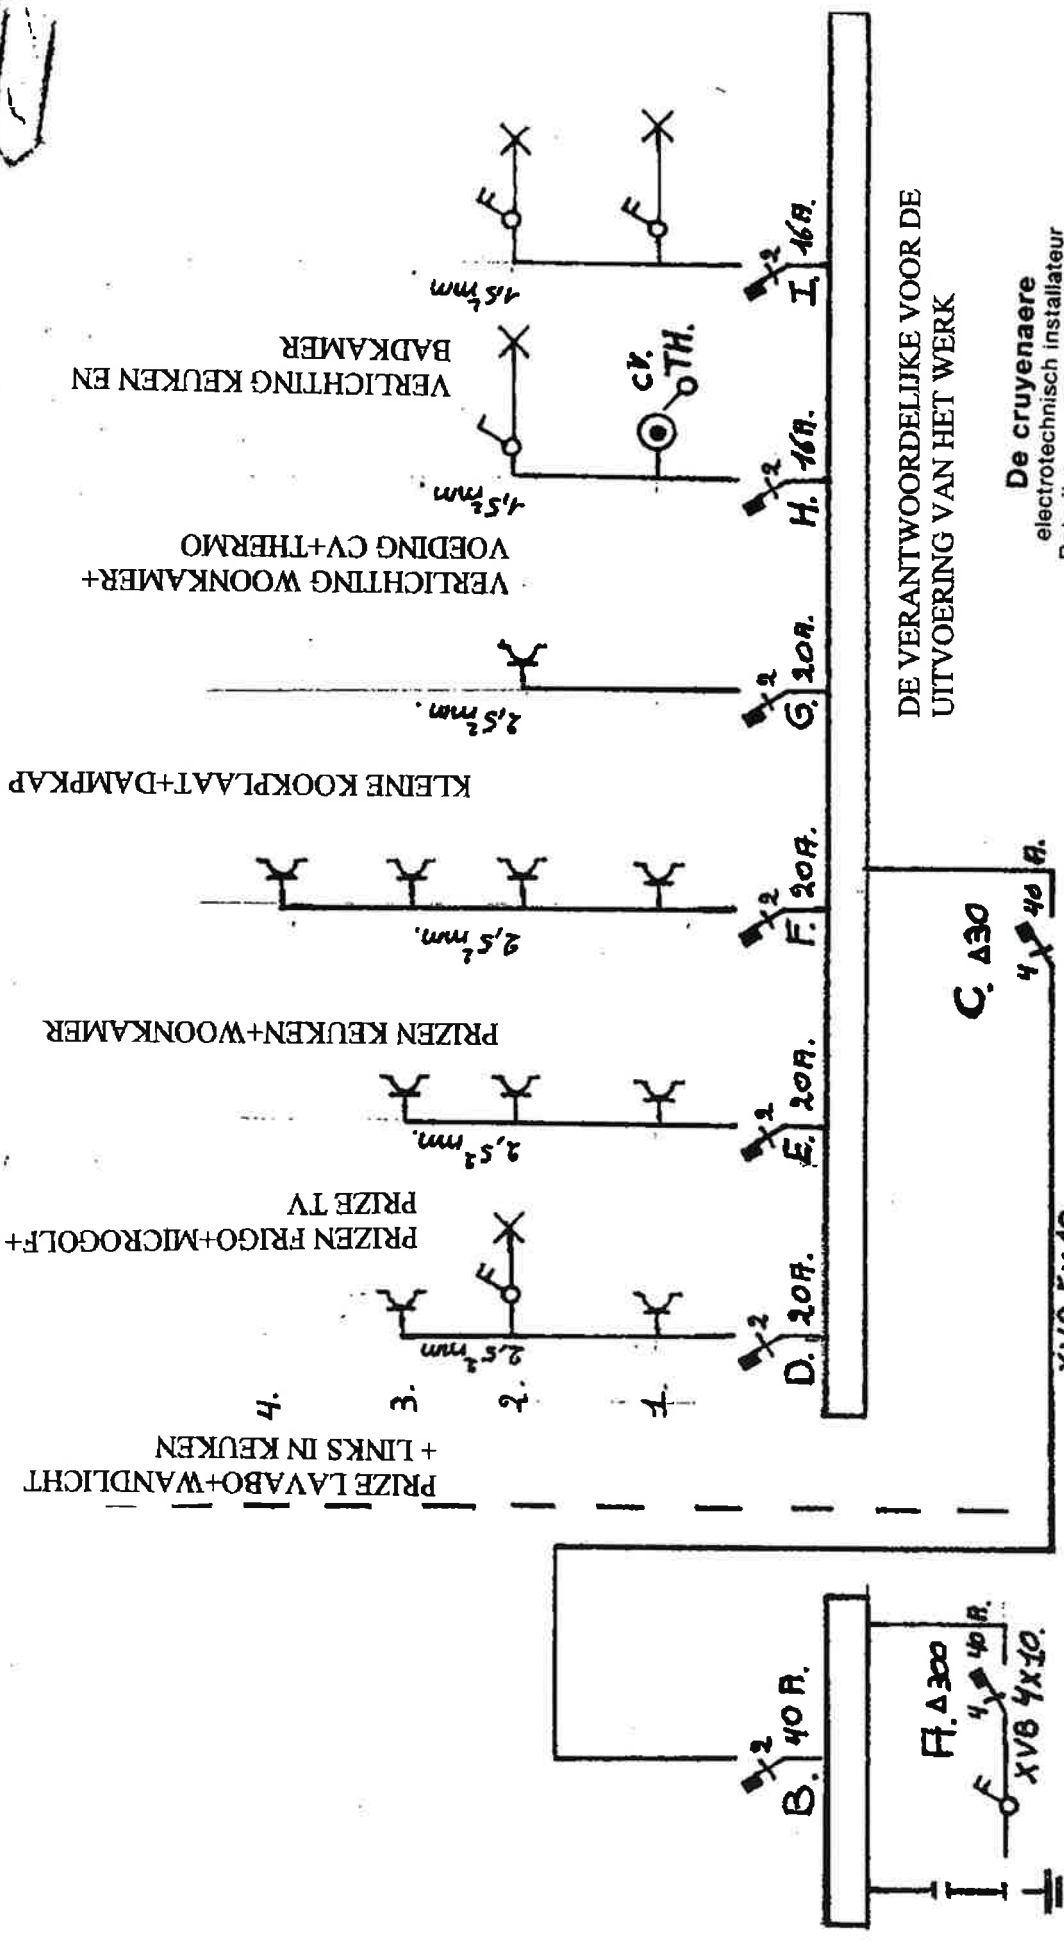

PRIZE LAVABO+WANDLICHT + LINKS IN KEUKEN

PRIZEN FRIGO+MICROGOLF+ PRIZE TV

PRIZEN KEUKEN+WONKAMER

KLEINE KOOKPLAAT+DAMPKAP

VERLICHTING WOONKAMER+ VOEDING CV+THERMO

VERLICHTING KEUKEN EN BADKAMER

DE VERANTWOORDELIJKE VOOR DE UITVOERING VAN HET WERK

De cruyenaere  
electrotechnisch installateur  
Roterijstraat 67 8520 KUIURNE  
Tel. en fax 056/51 62 18 GSM 0486/820-150  
BTW BE 521-488.232  
HRK 521-474



DATUM: 16/11/2006  
EIGENAAR EN PLAATS:

NOORSTRAAT 60  
8500 KORTRIJK

AFGEVAARDIGDE VAN HET ERKENNEND  
KEURINGSORGANISME

VINCOTTE

R. DELDAELE 0169  
16/11/06

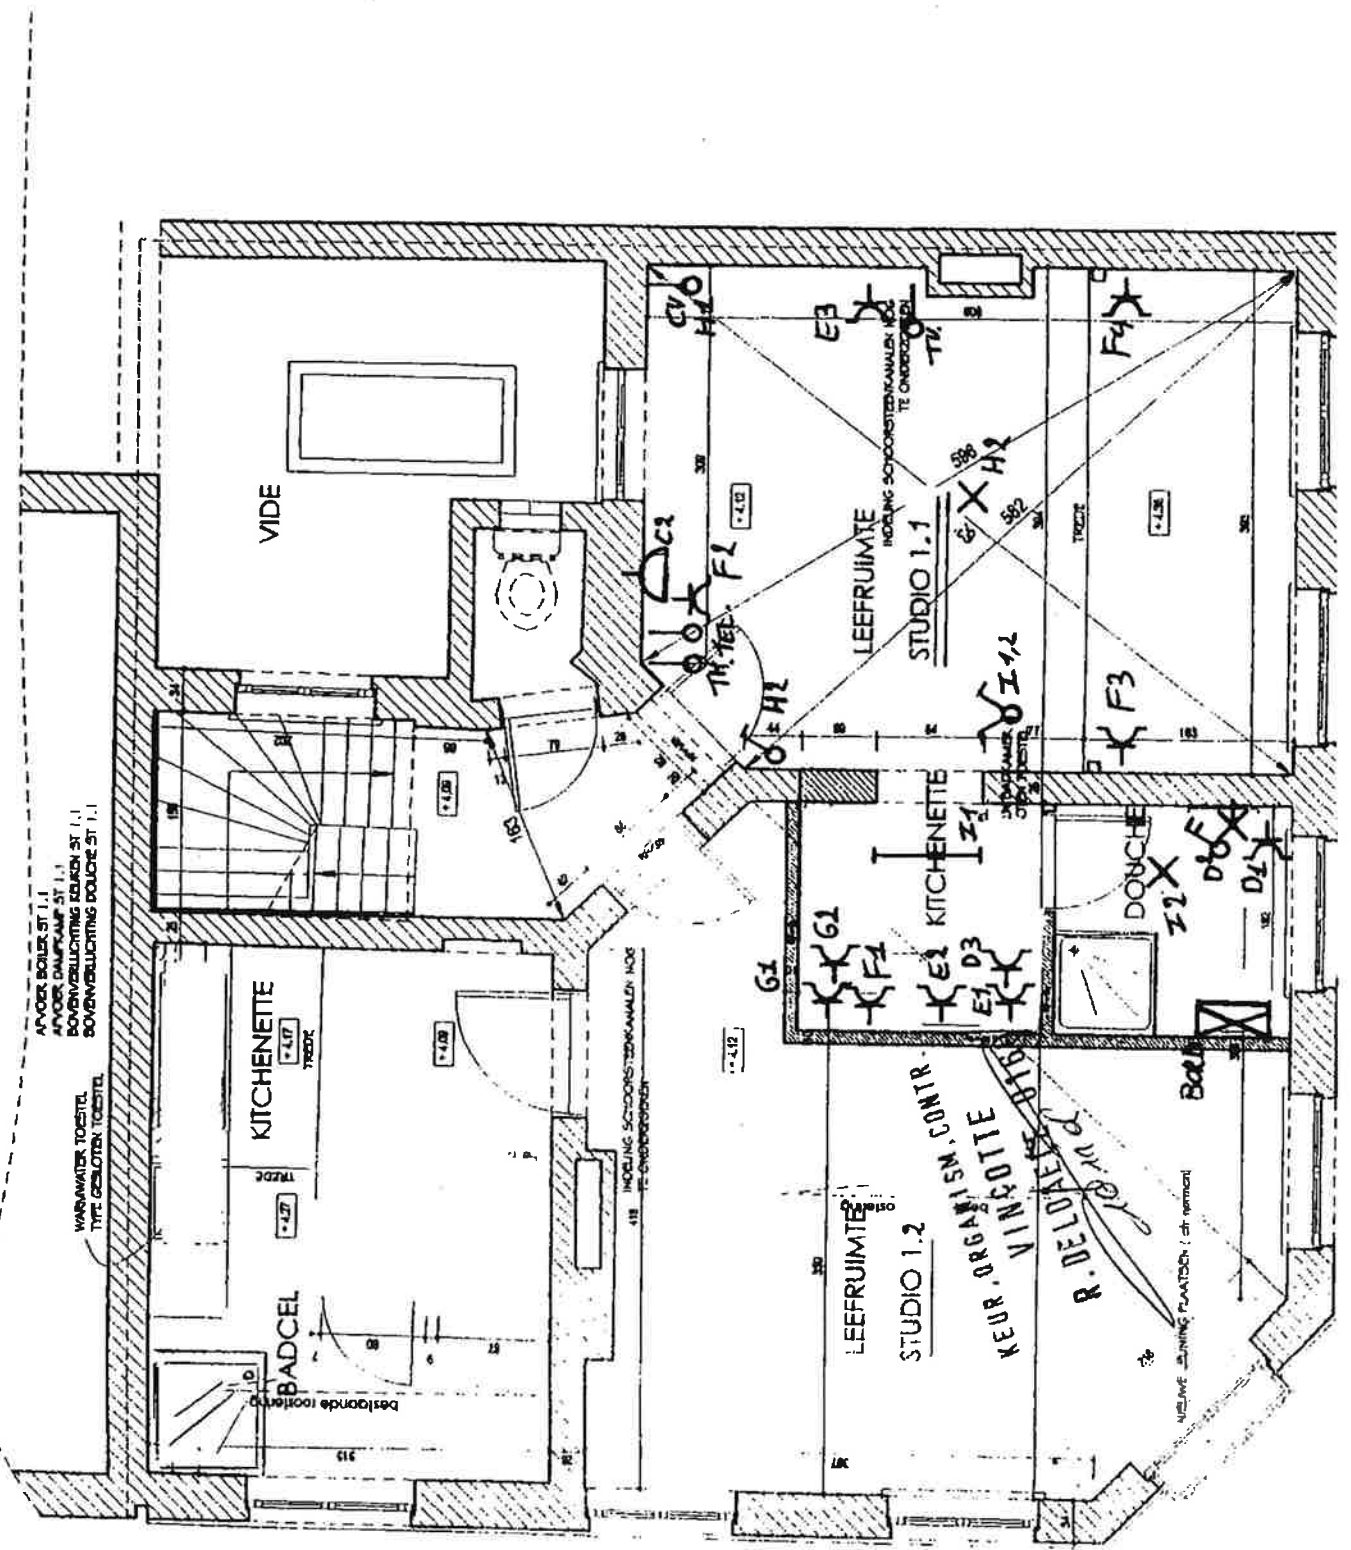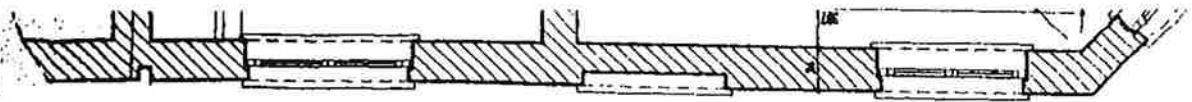





AIB-VINÇOTTE BELGIUM vereniging zonder winstoogmerk

Head office: Business Class Kantorenpark • Jan Olieslagerlaan 35 • 1800 Vilvoorde
tel +32 (0)2 674 57 11 • fax +32 (0)2 674 59 59 • info@vincotte.be • www.vincotte.com
Registered office: Diamant Building • Boulevard A. Reyerslaan 80 • 1030 Brussels
Ondernemingsnummer: BE 0402.726.875

Safety, quality and environmental services

- AV Antwerpen - Limburg : Tel.: 03 221 86 11
AV Oost & West Vlaanderen : Tel.: 09 244 77 11 Code PC Resi.
AV Brabant : Tel.: 02 674 57 11 AV Wallonie : Tel.: 081 432 611


PROCES-VERBAAL VAN ONDERZOEK VAN EEN ELEKTRISCHE LAAGSPANNINGSINSTALLATIE

BESCHRIJVING VAN DE INSTALLATIE: de opstellingsschema(s) en het (de) eendraadsschema(s) maken integraal deel uit van dit verslag.

Table with 3 columns for drawing references. Contains handwritten entries like 'alg. d.p.p. 401/1, 3A' and 'd.p.p. 401/1, 3A'.

INBREUKEN (voor de betekenis van de nummers zie keerzijde)
Geen

De hoofddifferentieel was - werd - (niet) - gelood.
De elektrische installatie moet opnieuw gekeurd worden vóór 2021 evenals voor de ingebruikname van aanzienlijke wijzigingen en/of uitbreidingen zoals het bijvoegen van een stroomkring.

Besluit:
DE NIEUWE ELEKTRISCHE INSTALLATIE - IS - NIET - CONFORM AAN DE HIER VOOR VERMELDE VOORSCHRIFTEN
DE INSTALLATIE WAS - MAG - MAG NIET - ONDER SPANNING


VERSLAG VAN ONDERZOEK VAN DE BESTAANDE INSTALLATIE (ART. 276 VAN HET AREI)

INBREUKEN op het bestaand gedeelte (voor de betekenis van de nummers zie keerzijde)

De installatie moet vóór ..... opnieuw gekeurd worden.
Overeenkomstig artikel 274 van het AREI, moeten zonder vertraging de werken worden uitgevoerd die nodig zijn om de vastgestelde inbreuken te doen verdwijnen, en moeten alle gepaste maatregelen worden getroffen opdat bij het in dienst blijven van de installatie de inbreuken geen gevaar zouden vormen voor de personen of goederen.

Bijlagen:
VISUM VAN DE STROOMVERDELER:
Voor de directeur-generaal
Naam, Agentnr., Handtekening




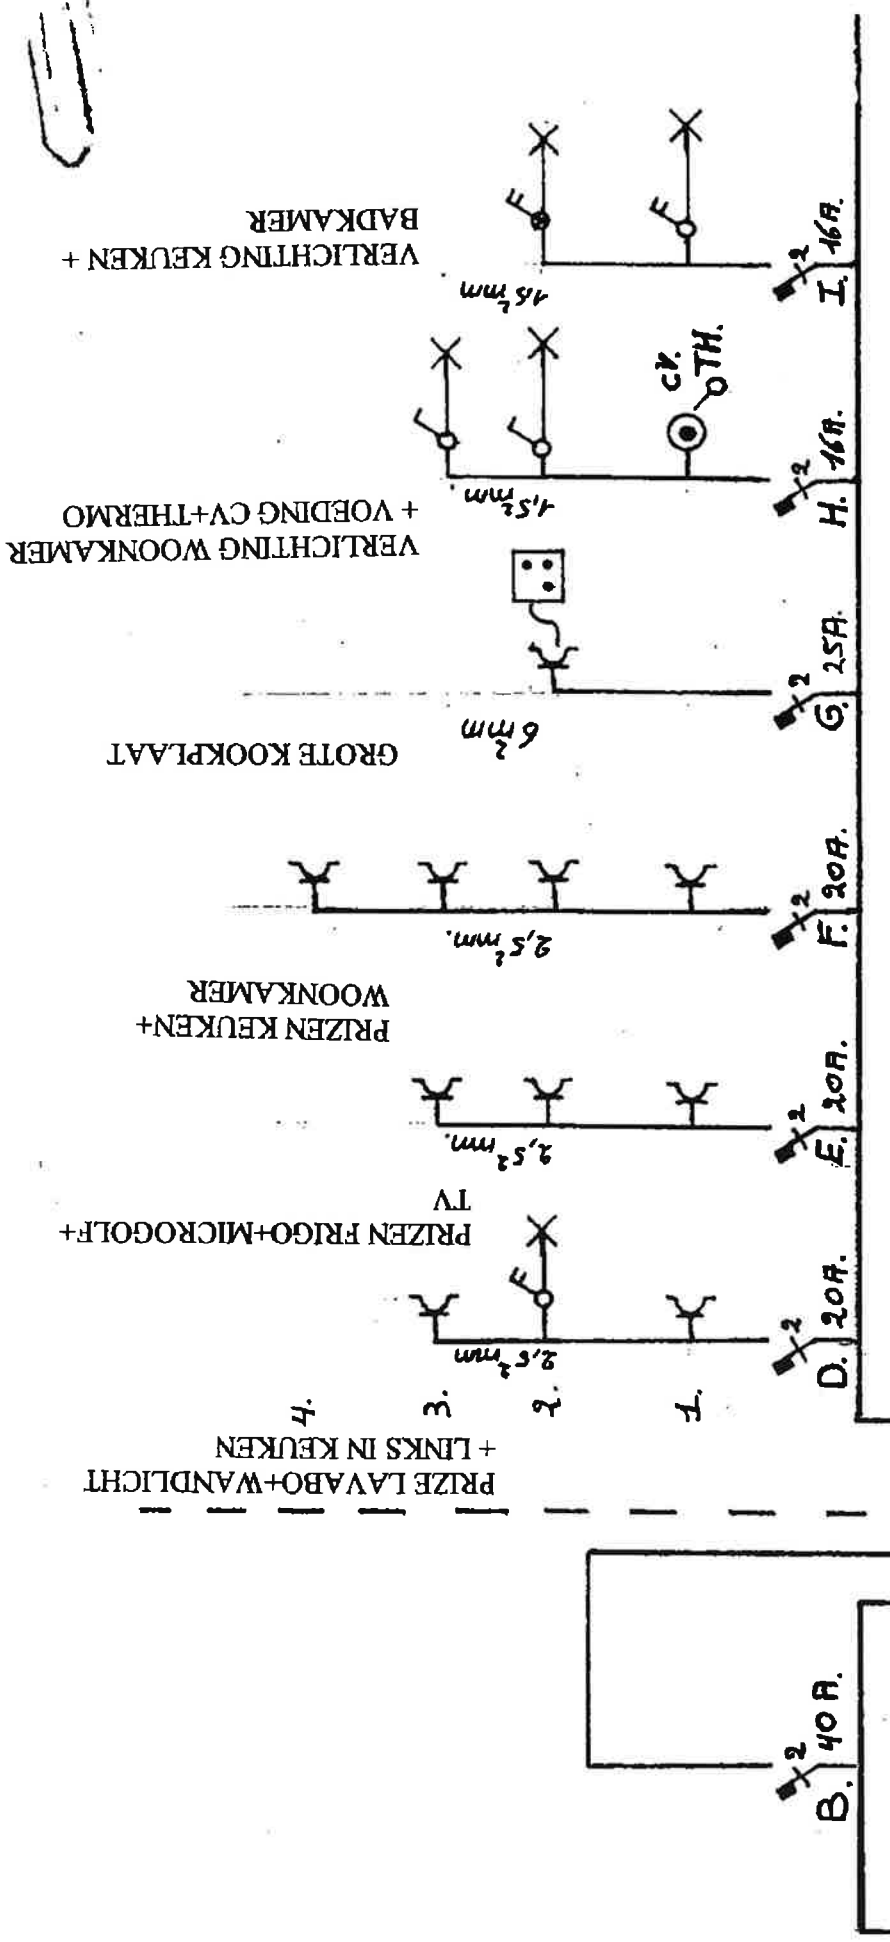


DE VERANTWOORDELIJKE VOOR DE UITVOERING VAN HET WERK

**De cruyenaere**  
 electrotechnisch installateur  
 Roterijstraat 67 8520 KLUURNE  
 Tel. en fax 056/576218 GSM 0486/820 150  
 BTW: BE027488.232  
 MKK : 119 414

DATUM: 16/11/2006  
 EIGENAAR EN PLAATS:  
 NOORSTRAAT 60  
 8500 KORTRIJK

AFGEVAARDIGDE VAN HET ERKENDE  
 KEURINGSORGANISME  
 KEUR. VIN 0189  
 R. DELDAELE 0189

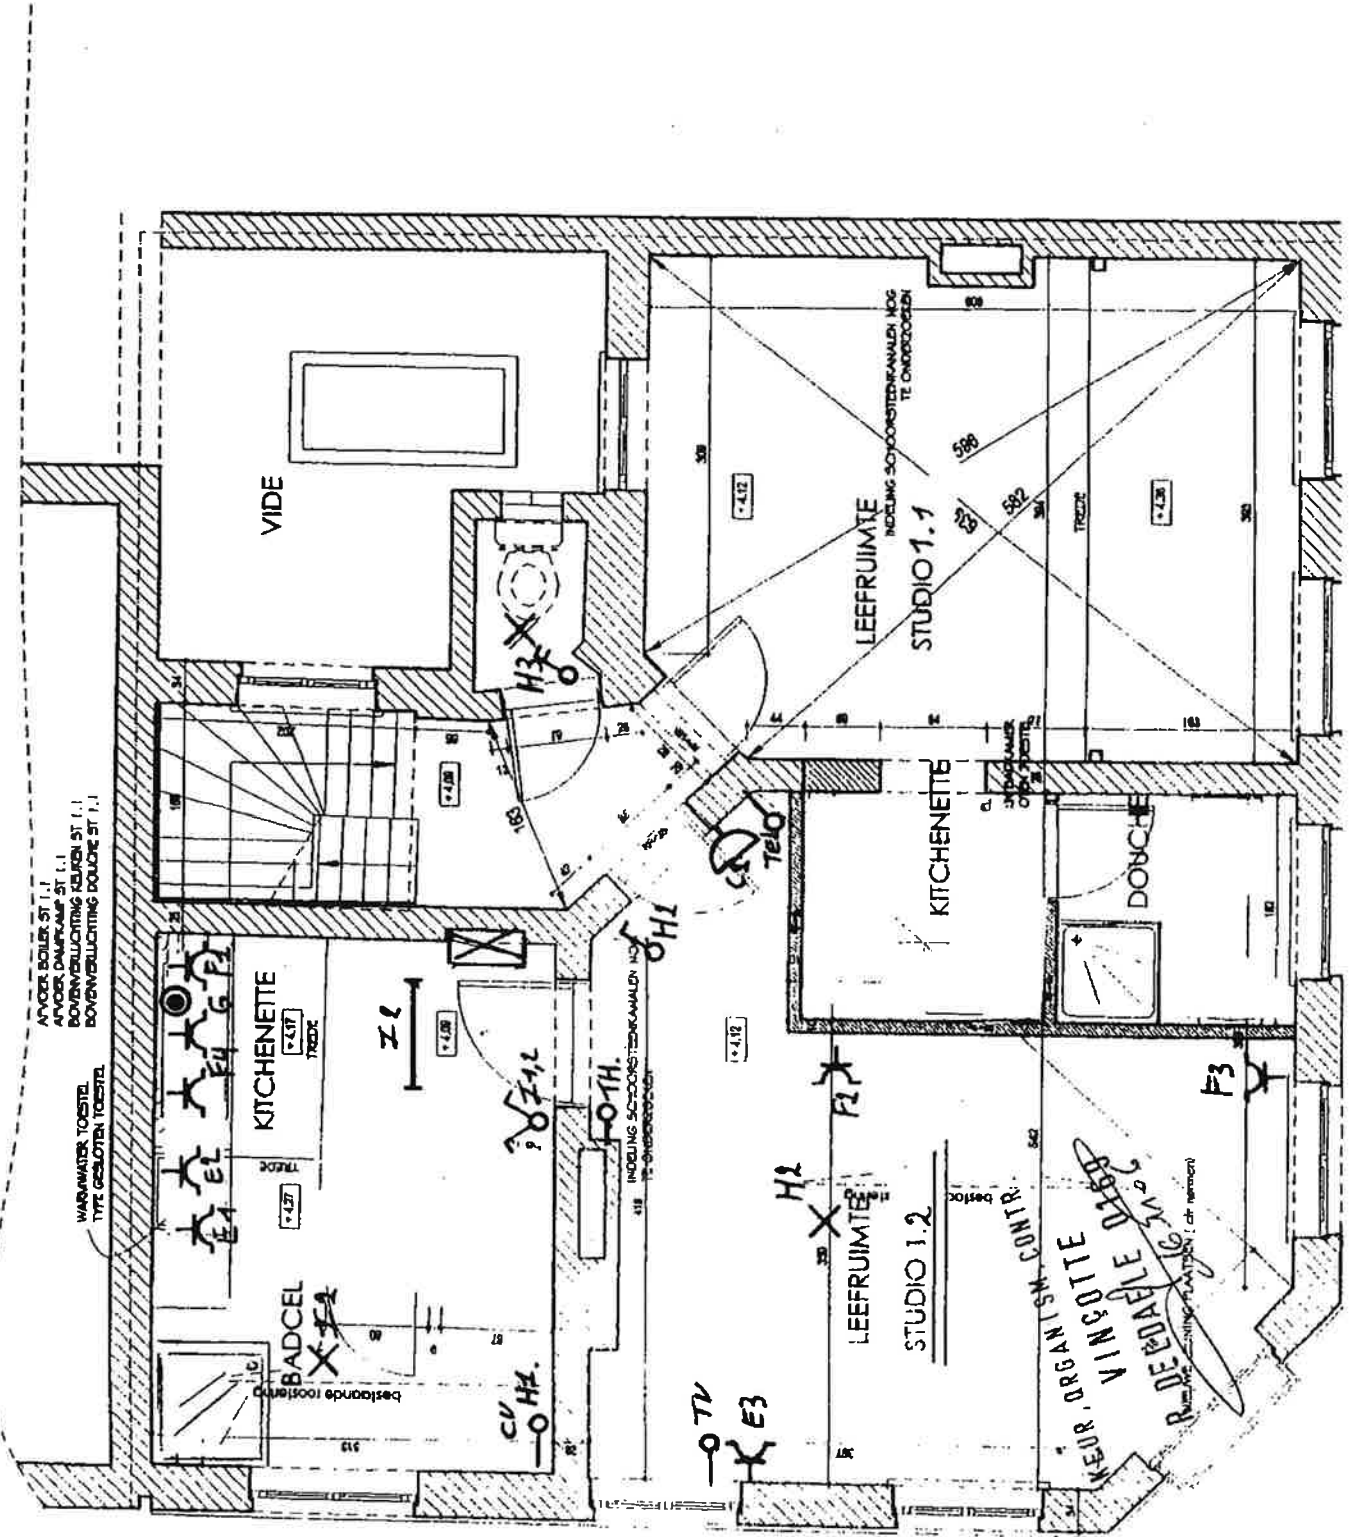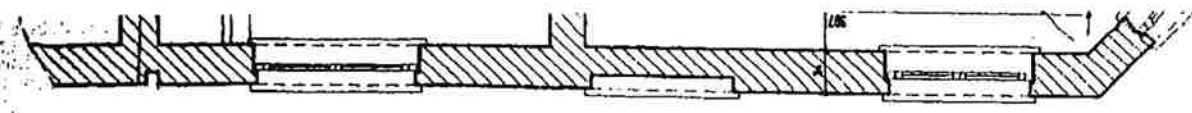




AIB-VINÇOTTE BELGIUM vereniging zonder winstoogmerk

Head office: Business Class Kantorenpark • Jan Olieslagerslaan 35 • 1800 Vilvoorde
tel +32 (0)2 674 57 11 • fax +32 (0)2 674 59 59 • info@vincotte.be • www.vincotte.com
Registered office: Diamant Building • Boulevard A. Reyerslaan 80 • 1030 Brussels
Ondernemingsnummer: BE 0402.726.875

Safety, quality and environmental services

- AV Antwerpen - Limburg : Tel.: 03 221 86 11
AV Oost & West Vlaanderen : Tel.: 09 244 77 11 Code PC Resi.
AV Brabant : Tel.: 02 674 57 11 AV Wallonie : Tel.: 081 432 611

Form with fields: Personen verantwoordelijk voor de uitvoering van het werk: Naam, Voornaam: De Bruggemaere, BTW nr., of identiteitskaartnr., Stroomleverancier, Meter nr.: 23833985, stand: 1.1, Wijze van meting: dag - tweevoudig - nachttarief, VERSLAG nr.: Poo 169.1976/2, Lid nr., Installatie: Naam, Adres: Noordsingel 60, Studie 2.1, Datum onderzoek: 16.11.06, Eigenaar of aangestelde: Tel., Naam, Voornaam, Adres, Aanvrager: Ten

Form with fields: Type van bezoek: 270, 271, 276 AREI Aard installatie: Nieuwe, Uitbreiding, Wijziging, Bestaande, Tijdelijke, Onderzoek volgens de voorschriften van: AREI art. 86, 87, 88, 95, ARAB, Installatie ontworpen voor een spanning van 220 V, AC, Bescherming aansluiting: 40 A Type: A, Omschrijving aansluiting: ondergrond, Kabeltype, Doorsnede: x mm, Voeding hoofdbord: 4 x 10 mm, Aantal borden: 2, Aantal eindstroombanen: 6, Type aardelektrode: jaal, Spreidingsweerstand: 21,4 Ohms, Algemeen isolatieniveau: 50 M Ohms

PROCES-VERBAAL VAN ONDERZOEK VAN EEN ELEKTRISCHE LAAGSPANNINGSINSTALLATIE

BESCHRIJVING VAN DE INSTALLATIE: de opstellingsschema('s) en het (de) eendraadsschema('s) maken integraal deel uit van dit verslag.

Table with 3 columns and 3 rows containing handwritten notes: 1. altyd 40 A / 0,3 s. 2. defl. 40 A / 0,3 s. 3. De rest is ze melken

INBREUKEN (voor de betekenis van de nummers zie keerzijde) geen

De hoofddifferentieel was - werd - (niet) - gelood. De elektrische installatie moet opnieuw gekeurd worden vóór 20.11. evenals voor de ingebruikname van aanzienlijke wijzigingen en/of uitbreidingen zoals het bijvoegen van een stroomkring.


Besluit: DE NIEUWE ELEKTRISCHE INSTALLATIE - IS - NIET - CONFORM AAN DE HIER VOOR VERMELDE VOORSCHRIFTEN DE INSTALLATIE WAS - MAG - MAG NIET - ONDER SPANNING

VERSLAG VAN ONDERZOEK VAN DE BESTAANDE INSTALLATIE (ART. 276 VAN HET AREI)

INBREUKEN op het bestaand gedeelte (voor de betekenis van de nummers zie keerzijde)

De installatie moet vóór ..... opnieuw gekeurd worden. Overeenkomstig artikel 274 van het AREI, moeten zonder vertraging de werken worden uitgevoerd die nodig zijn om de vastgestelde inbreuken te doen verdwijnen, en moeten alle gepaste maatregelen worden getroffen opdat bij het in dienst blijven van de installatie de inbreuken geen gevaar zouden vormen voor de personen of goederen.

Bijlagen: Afschrijving VISUM VAN DE STROOMVERDELER: Voor de directeur-generaal Naam, Agentnr., Handtekening TR Deblaete olg

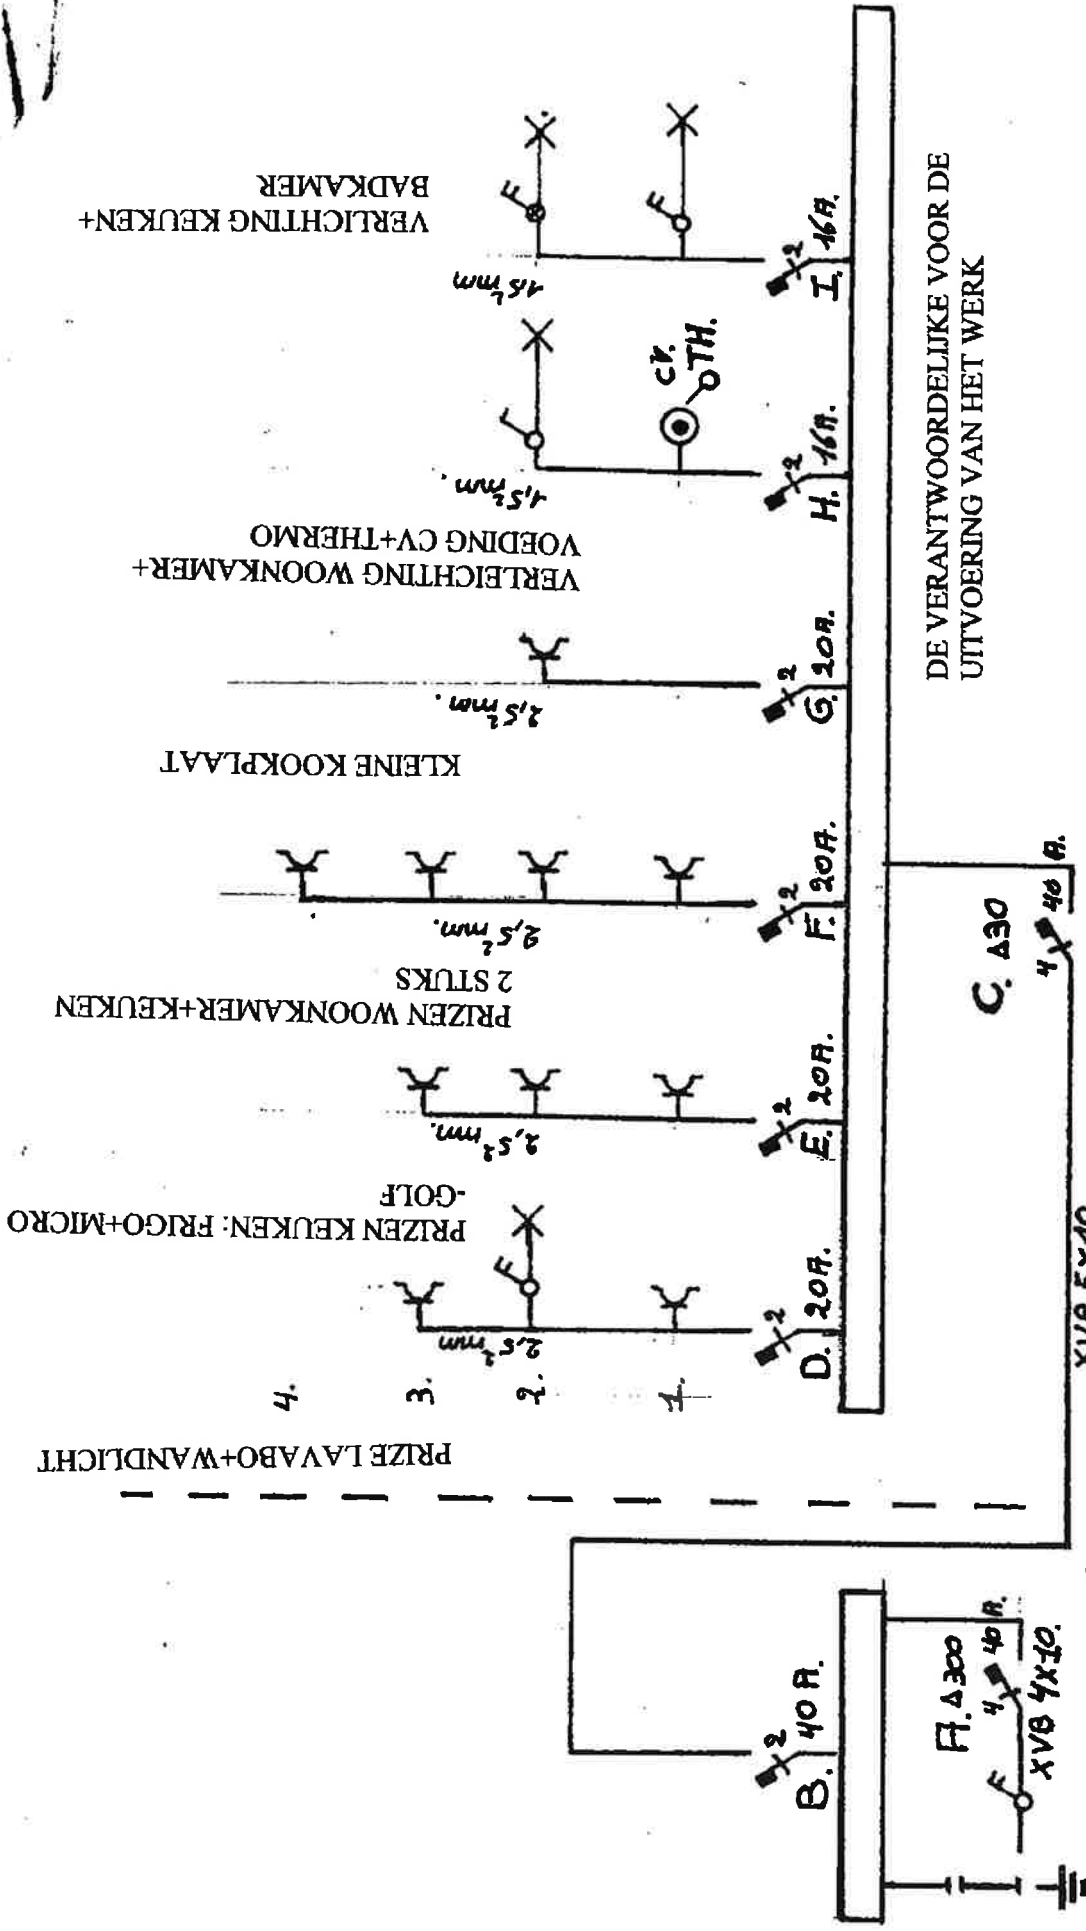

**De cruyenaere**  
 electrotechnisch installateur  
 Roterijstraat 67 8520 KUURNE  
 Tel. en fax 056/516218 GSM 0486/820 150  
 BTW BE 521.488.232  
 MRK 119.414

DATUM: 16/11/2006  
 EIGENAAR EN PLAATS:  
 NOORSTRAAT 60  
 8500 KORTRIJK

AFGEVAARDIGDE VAN HET ERKENDE  
 KEURINGSORGANISME TOTTE  
 WINNEN DE D1180  
 R. DE LIDAELE 16/11/06






D05/XXXX

DATUM 17/12/20  
PLOT 19/12/20  
SCHAAL 1/50

DE BOUWHEER

DE ARCHITECT

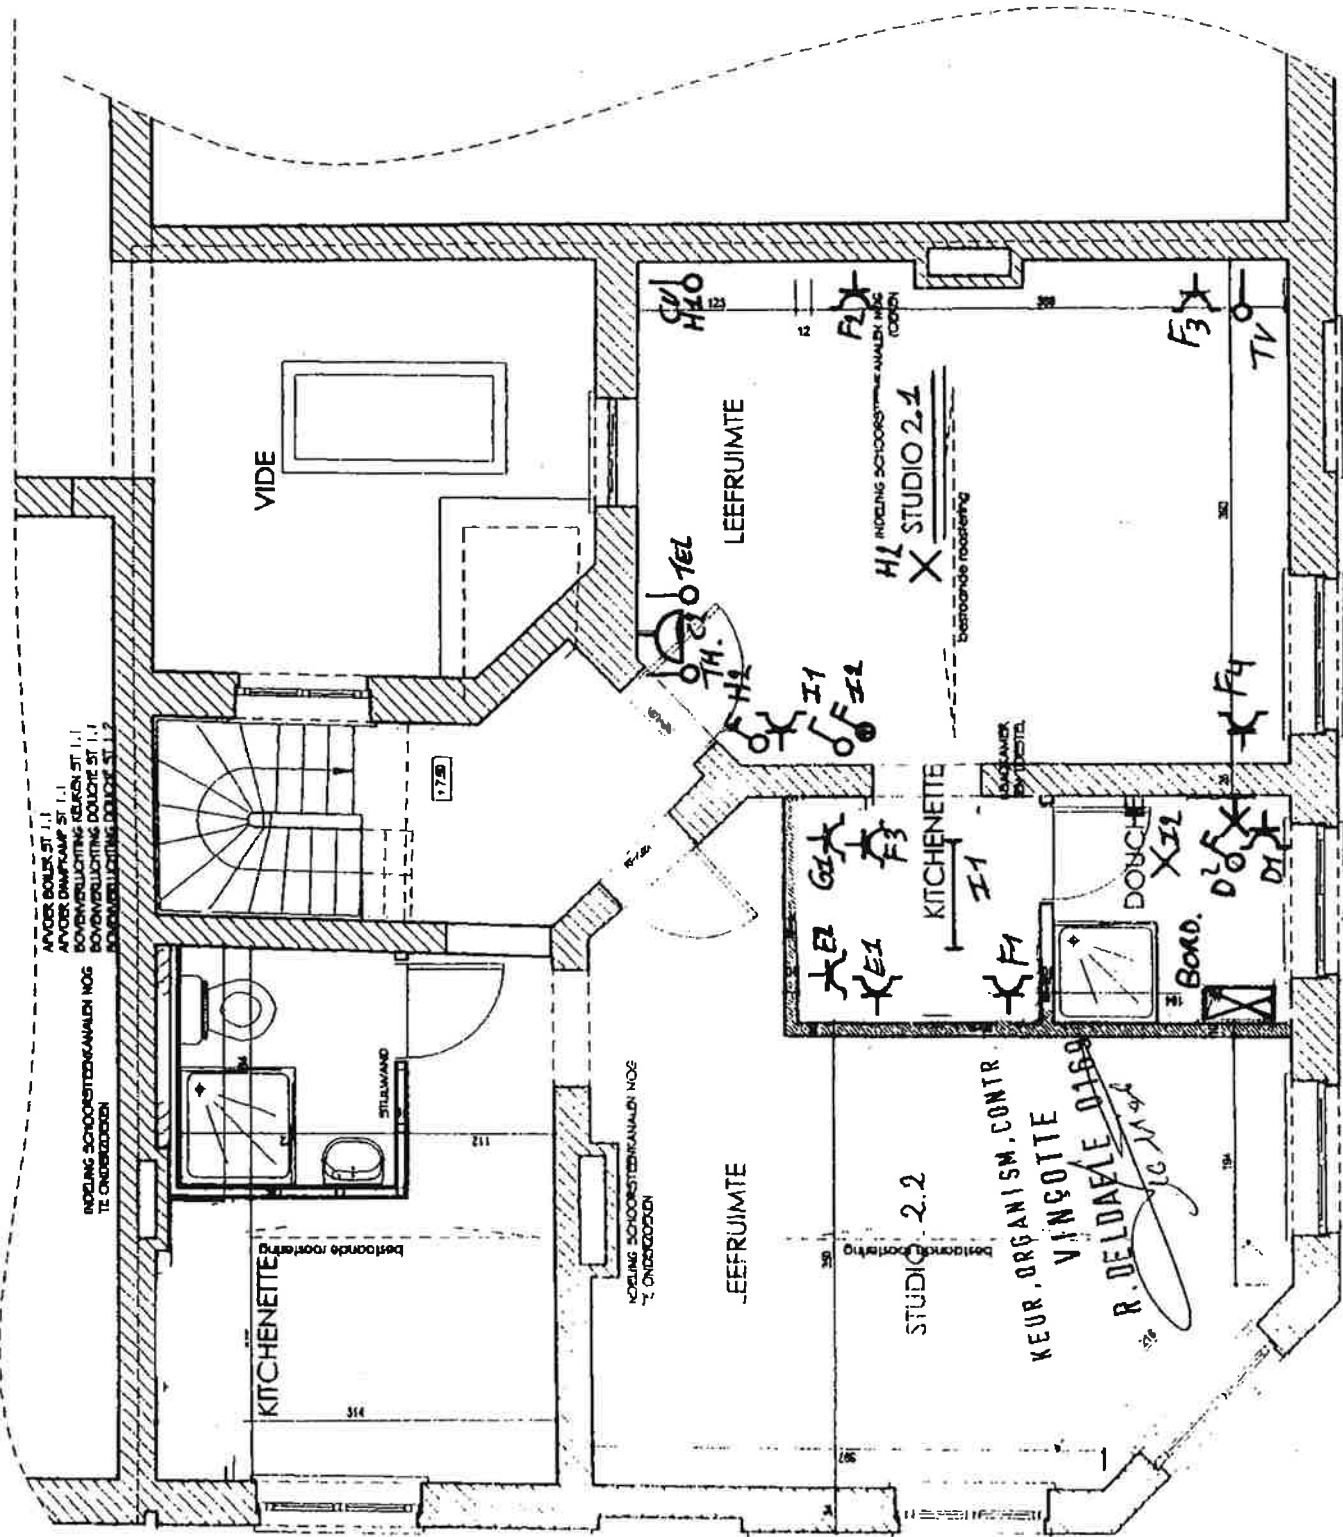

AVOOR BOEK ST. 1.1  
AVOOR DAMPKAMP ST. 1.1  
BOVENVERLICHTING REUKEN ST. 1.1  
BOVENVERLICHTING DOUCHE ST. 1.1  
BOVENVERLICHTING DOUCHE ST. 1.2

INLEIDING SCHOORSTEENKANALEN NOG  
TE ONDERZOEKEN

KITCHENETTE  
bestrijde roosterfing  
STILWAND

INLEIDING SCHOORSTEENKANALEN NOG  
TE ONDERZOEKEN

LEEFRUIMTE

STUDIO 2.2  
bestrijde roosterfing

KEUR. ORGANISM. CONTR.  
VINGOTTE

R. DELDADE OIG  
10 JUN 2021

LEEFRUIMTE

HI INLEIDING SCHOORSTEENKANALEN NOG  
TE ONDERZOEKEN  
X STUDIO 2.1  
bestrijde roosterfing

DOUCHE  
XII  
BORD.  
D'OF  
DIK

KITCHENETTE  
I I  
K F1

F3  
TV

CU/ H2O  
IE

F2  
COOK

TEL  
TH.  
H2  
I I  
F I  
F I

SAGELAND  
BANKRENTA.

17.5

514

112

26

134

38

38

**AIB-VINÇOTTE BELGIUM** vereniging zonder winstoogmerk  
 Head office: Business Class Kantorenpark • Jan Olieslagerslaan 35 • 1800 Vilvoorde  
 tel +32 (0)2 674 57 11 • fax +32 (0)2 674 59 59 • info@vincotte.be • www.vincotte.com  
 Registered office: Diamant Building • Boulevard A. Reyerslaan 80 • 1030 Brussels  
 Ondernemingsnummer: BE 0402.726.875  
 Safety, quality and environmental services

AV Antwerpen - Limburg : Tel.: 03 221 86 11  AV Oost & West Vlaanderen : Tel.: 09 244 77 11 Code PC Resi.   
 AV Brabant : Tel.: 02 674 57 11  AV Wallonie : Tel.: 081 432 611

Personen verantwoordelijk voor de uitvoering van het werk: **VERSLAG nr: Pao 169 1986 / 5**  
 Naam, Voornaam: **De Onyemaen** Lid nr: \_\_\_\_\_  
 BTW nr: \_\_\_\_\_ Installatie: Naam: \_\_\_\_\_  
 of identiteitskaartnr: \_\_\_\_\_ Adres: **Neerichmaat 60**  
 Stroomleverancier: \_\_\_\_\_ **S. Dribe & z** Pao Kortrijk  
 \_\_\_\_\_ Datum onderzoek: **16.11.86**  
 \_\_\_\_\_ Eigenaar of aangestelde: Tel.: \_\_\_\_\_  
 Meter nr: **338.2086** stand: **1.1** Naam, Voornaam: \_\_\_\_\_  
 Wijze van meting:  dag -  tweevoudig -  nachttarief - Adres: \_\_\_\_\_  
 \_\_\_\_\_ Aanvrager: \_\_\_\_\_

Type van bezoek:  270  271  276 AREI Aard installatie:  Nieuwe  Uitbreiding  Wijziging  Bestaande  Tijdelijke  
 Onderzoek volgens de voorschriften van:  AREI: art.  86  87  88  95  ARAB  \_\_\_\_\_  
 Installatie ontworpen voor een spanning van **230** V, AC, Bescherming aansluiting: **40** A Type: **Aut**  
 Omschrijving aansluiting: **onderomp** Kabeltype: \_\_\_\_\_ Doorsnede: \_\_\_\_\_ x \_\_\_\_\_ mm<sup>2</sup>  
 Voeding hoofdbord: **4 x 10** mm<sup>2</sup> Aantal borden: **1** Aantal eindstroombanen: **50**  
 Type aardelektrode: **Jalen** Spreidingsweerstand: **24.1** Ohms Algemeen isolatieniveau: **50** M Ohms

**PROCES-VERBAAL VAN ONDERZOEK VAN EEN ELEKTRISCHE LAAGSPANNINGSINSTALLATIE**

BESCHRIJVING VAN DE INSTALLATIE: de opstellingsschema('s) en het (de) eendraadsschema('s) maken integraal deel uit van dit verslag.

<b>alg diff 40A / 0,3 s</b>	
<b>diff 40A / 0,3 s D det 2</b>	
	<b>Zie referentie</b>

INBREUKEN (voor de betekenis van de nummers zie keerzijde)  
 \_\_\_\_\_  
**Geen**  
**87**  
 \_\_\_\_\_  
 \_\_\_\_\_

De hoofddifferentieel was ~~werd~~ - (niet) - gelood.  
 De elektrische installatie moet opnieuw gekeurd worden vóór ..... **20.31** ..... evenals voor de ingebruikname van aanzienlijke wijzigingen en/of uitbreidingen zoals het bijvoegen van een stroomkring.

Besluit:  
 DE NIEUWE ELEKTRISCHE INSTALLATIE - IS - ~~IS NIET~~ - CONFORM AAN DE HIER VOOR VERMELDE VOORSCHRIFTEN  
 DE INSTALLATIE WAS - MAG - ~~MAG NIET~~ - ONDER SPANNING

**VERSLAG VAN ONDERZOEK VAN DE BESTAANDE INSTALLATIE (ART. 276 VAN HET AREI)**


INBREUKEN op het bestaand gedeelte (voor de betekenis van de nummers zie keerzijde)  
 \_\_\_\_\_  
 \_\_\_\_\_  
 \_\_\_\_\_

De installatie moet vóór ..... opnieuw gekeurd worden.  
 Overeenkomstig artikel 274 van het AREI, moeten zonder vertraging de werken worden uitgevoerd die nodig zijn om de vastgestelde inbreuken te doen verdwijnen, en moeten alle gepaste maatregelen worden getroffen opdat bij het in dienst blijven van de installatie de inbreuken geen gevaar zouden vormen voor de personen of goederen.

Bijlagen: **Referentie**  
 VISUM VAN DE STROOMVERDELER: \_\_\_\_\_  
 Voor de directeur-generaal  
 Naam, Agentnr., Handtekening  
**S. Dribe & z**

STUDIO 2.2

SPANNING 230 VOLT MONO

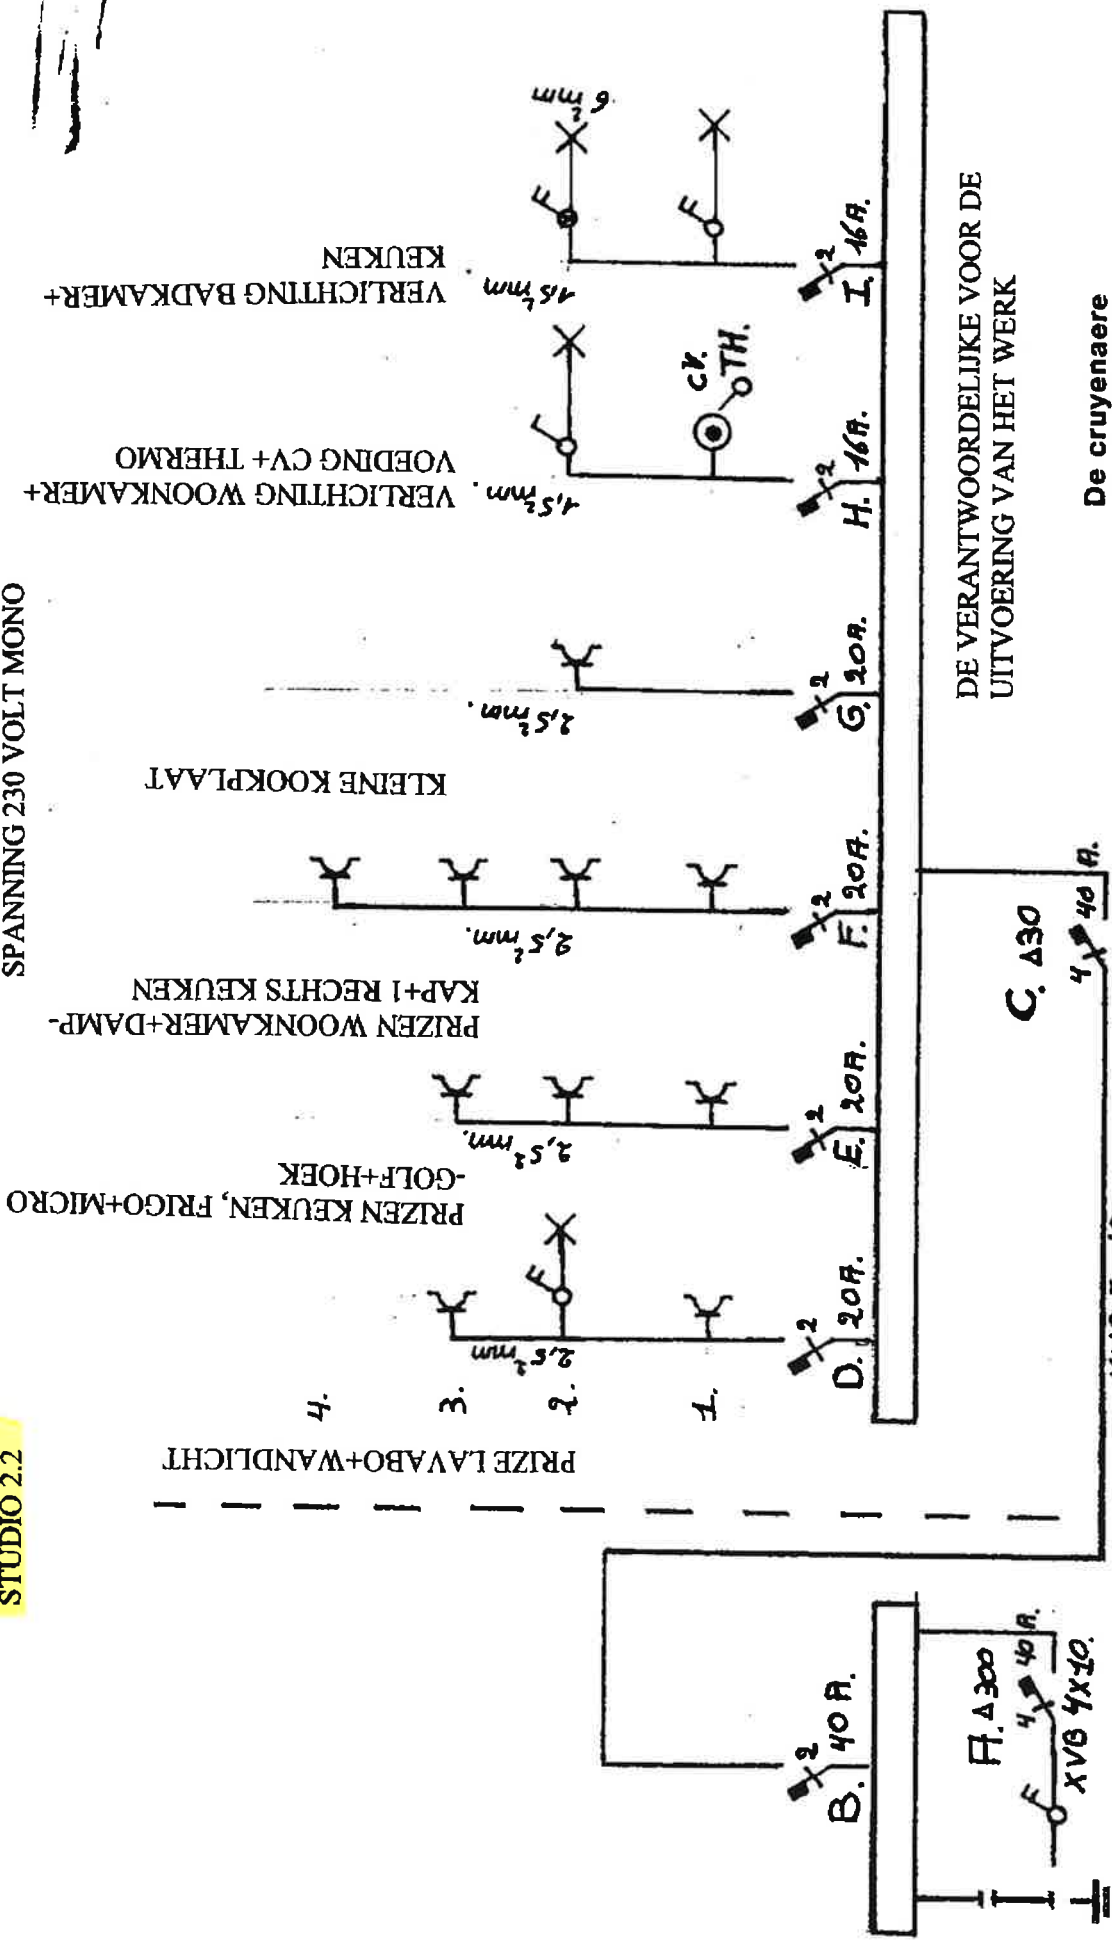

DE VERANTWOORDELIJKE VOOR DE  
UITVOERING VAN HET WERK

**De cruyenaere**

electrotechnisch installateur  
Roterijstraat 67 8620 KUURNE  
Tel. en fax 056/51 62 78 GSM 0486/820 150  
BTW 056527-488-232  
NRK : 119.414



DATUM: 16/11/2006

EIGENAAR EN PLAATS:

NOORSTRAAT 60  
8500 KORTRIJK

AFGEVAARDIGDE VAN HET ERKENND.  
KEURINGSORGANISME

KEUR. VINGOTTE  
R. DEIDAELE 0189  
12/11/06

