




Plan du rez existant.
Echelle: 1/50.

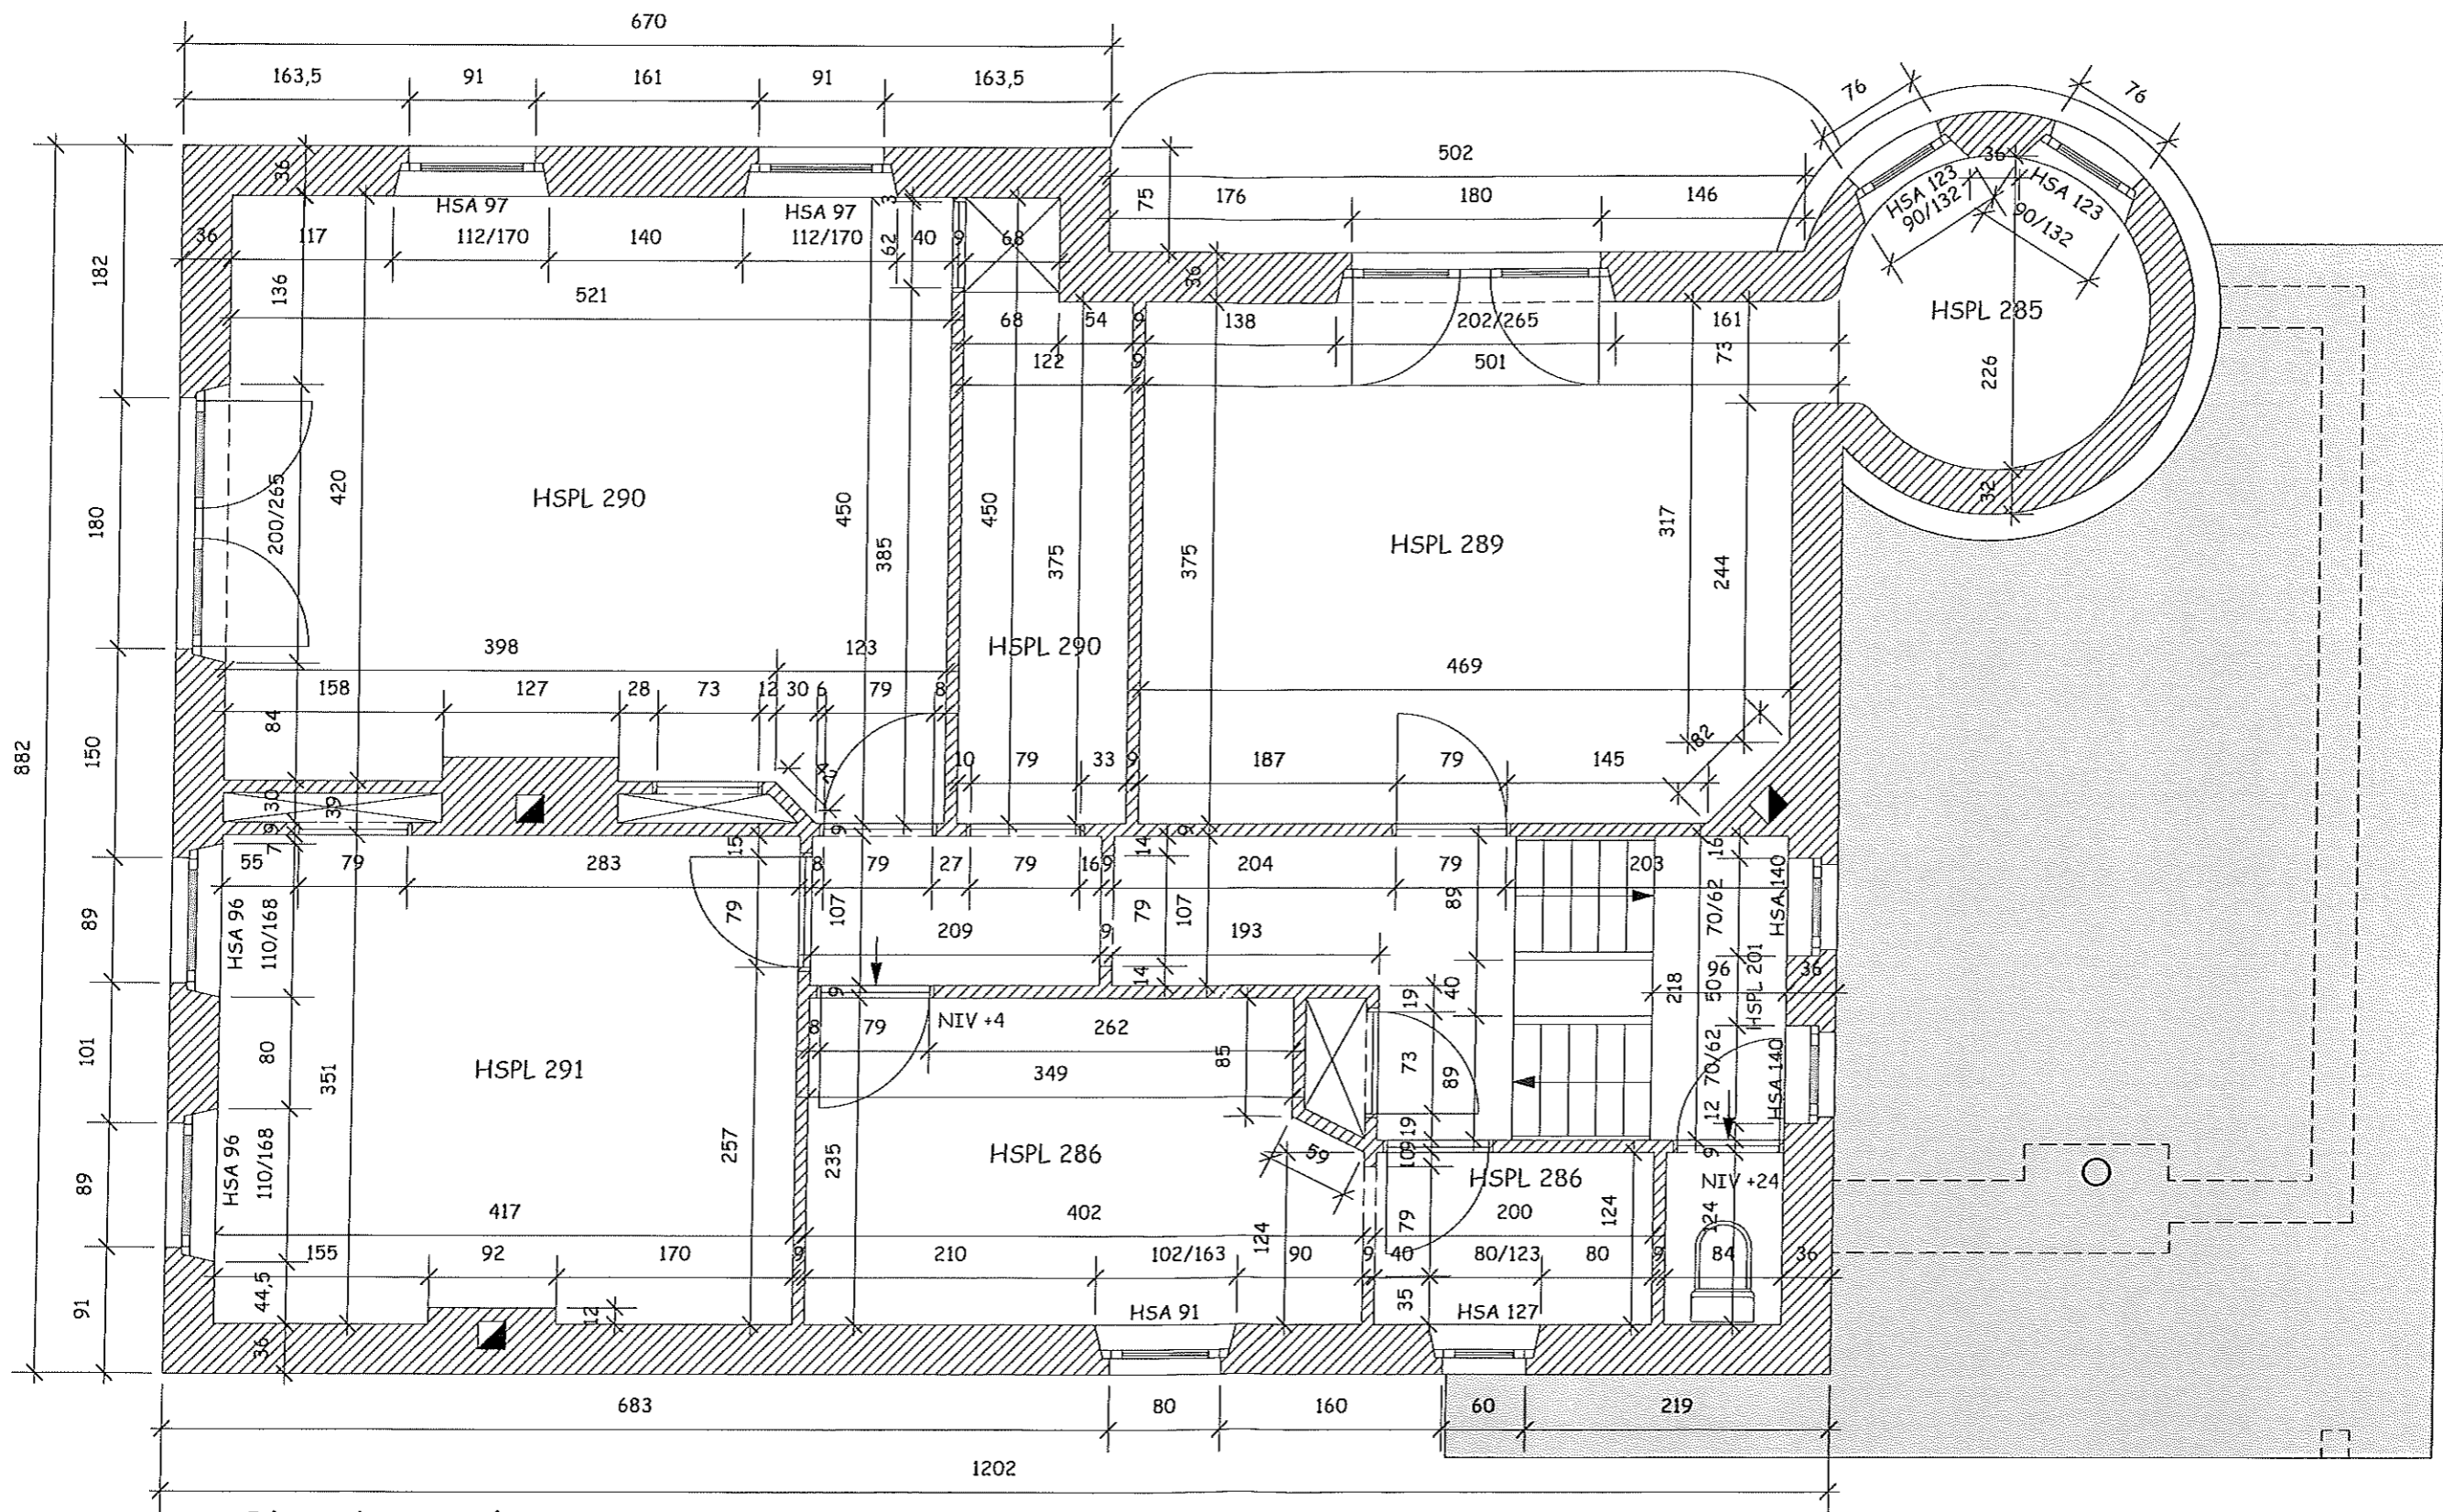



Plan du 1er étage existant.
Echelle: 1/50.

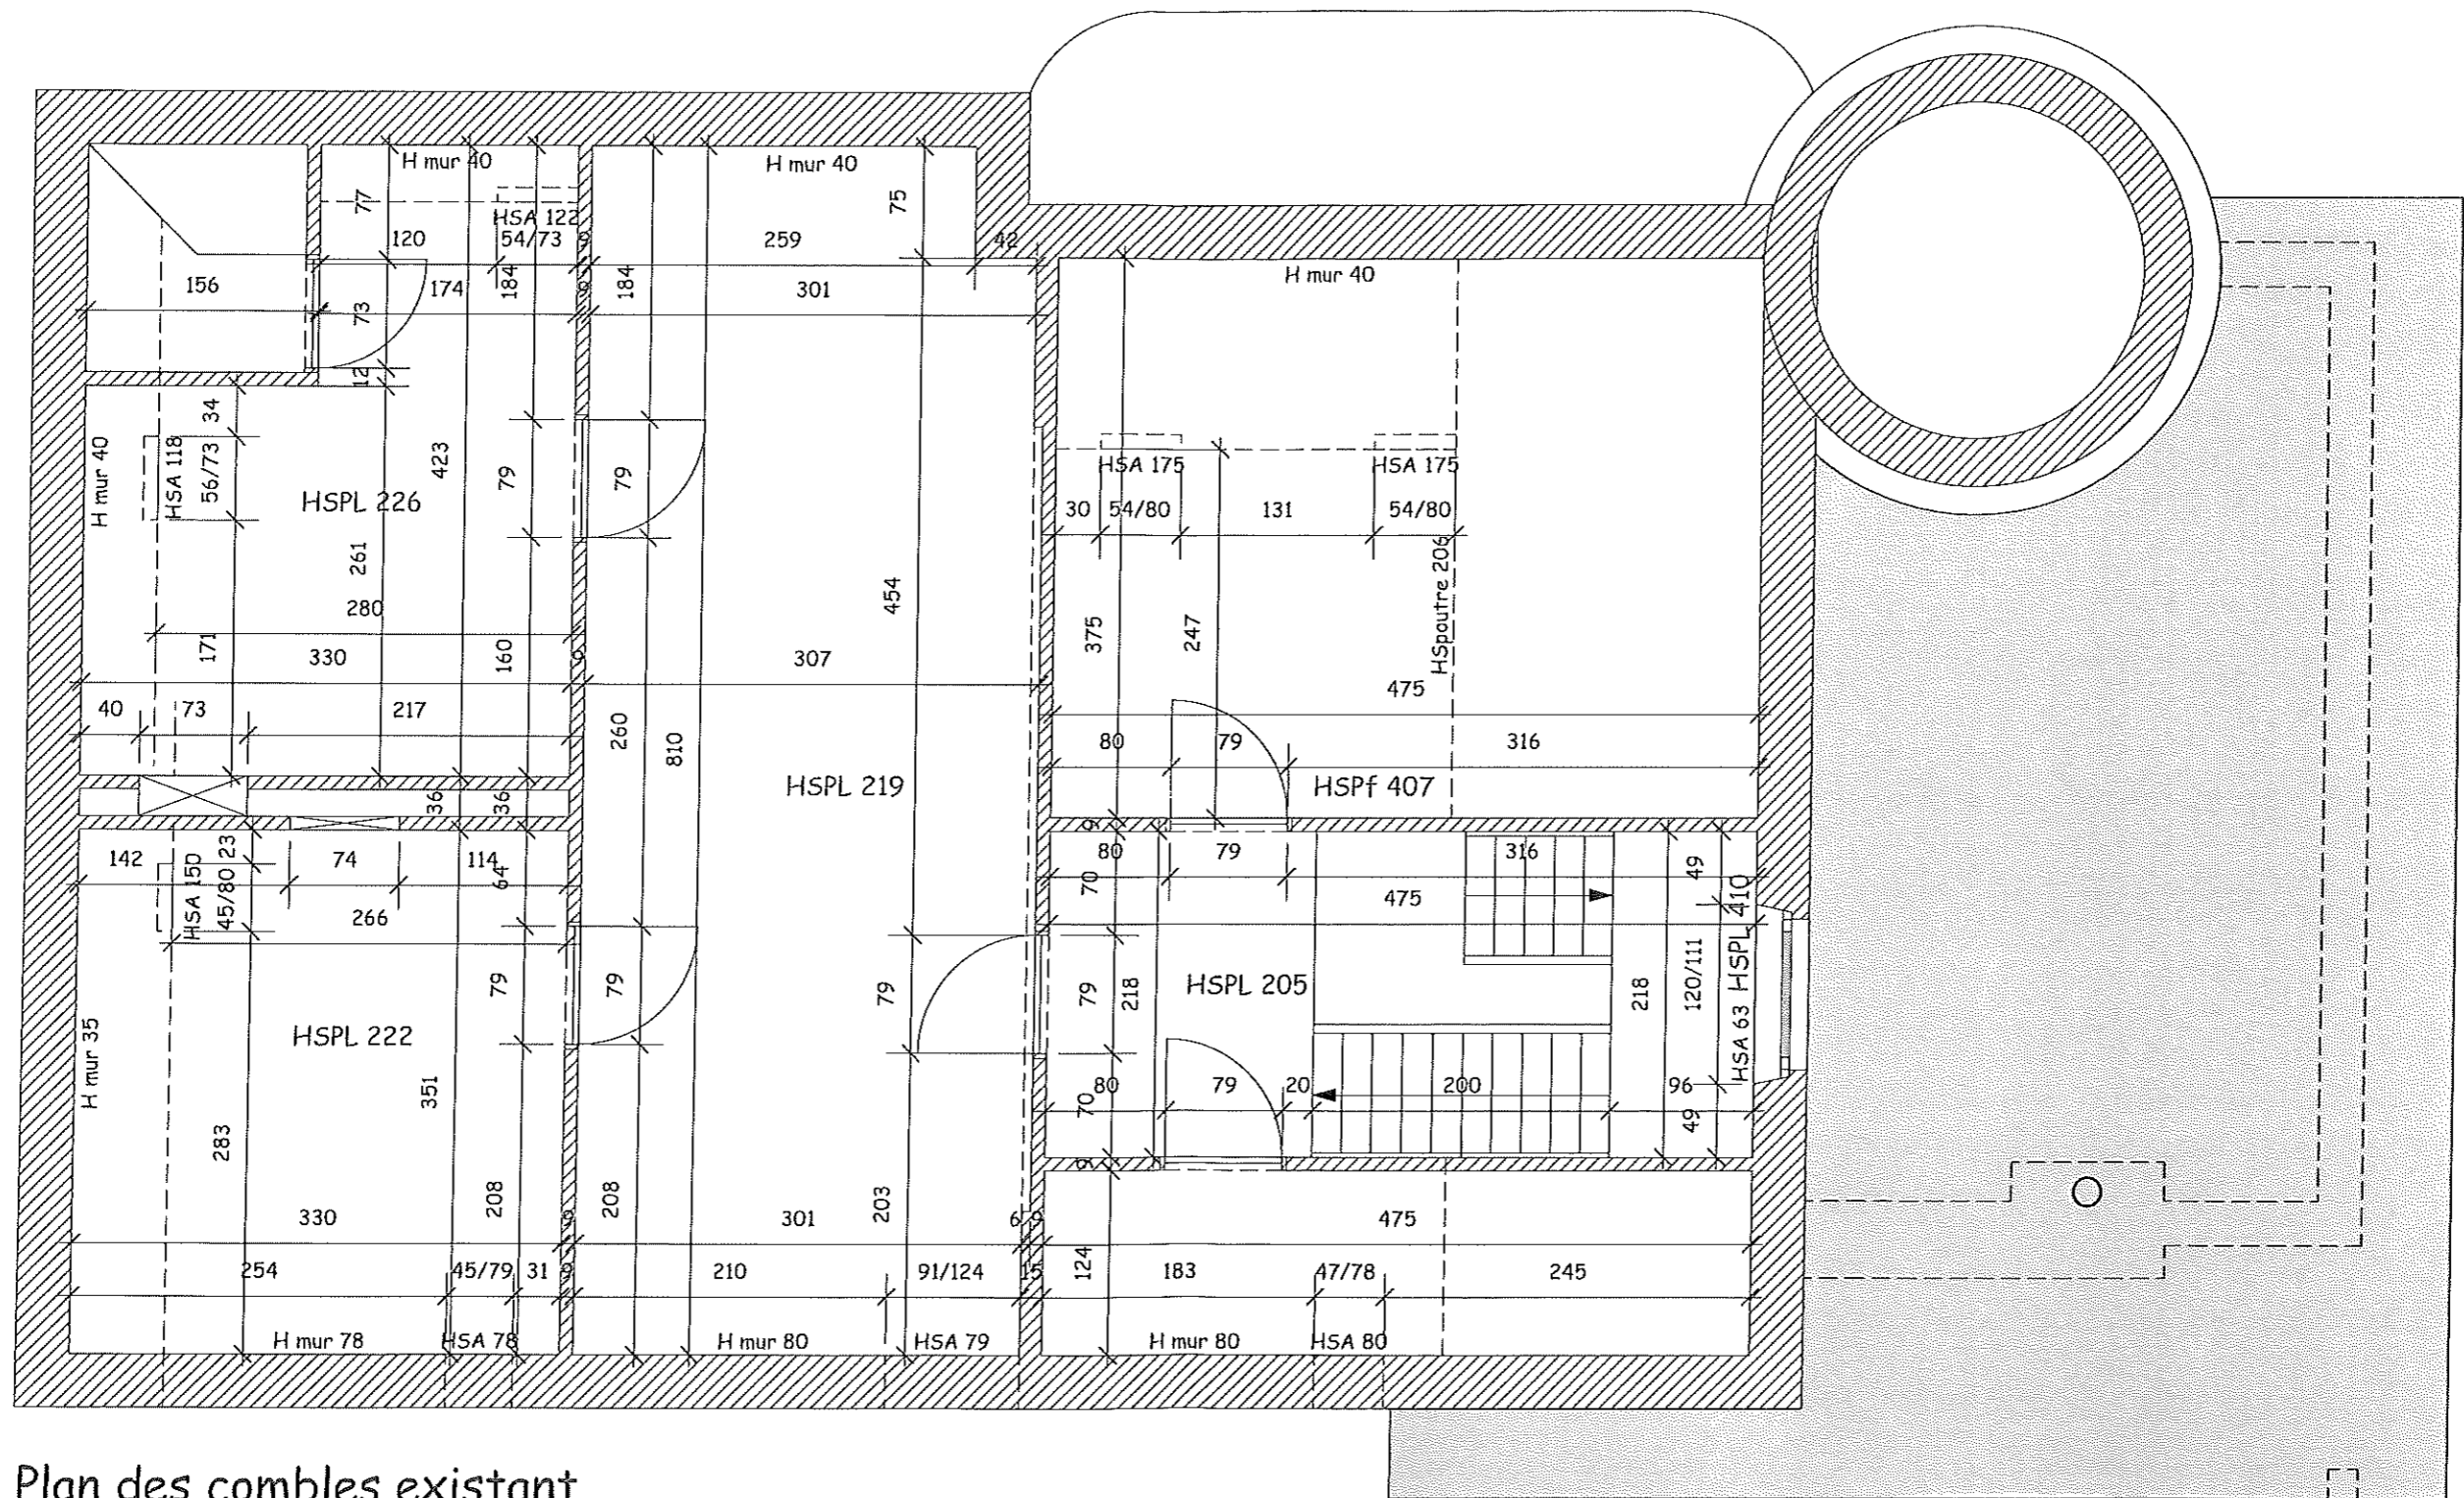

Plan des combles existant.
 Echelle: 1/50.

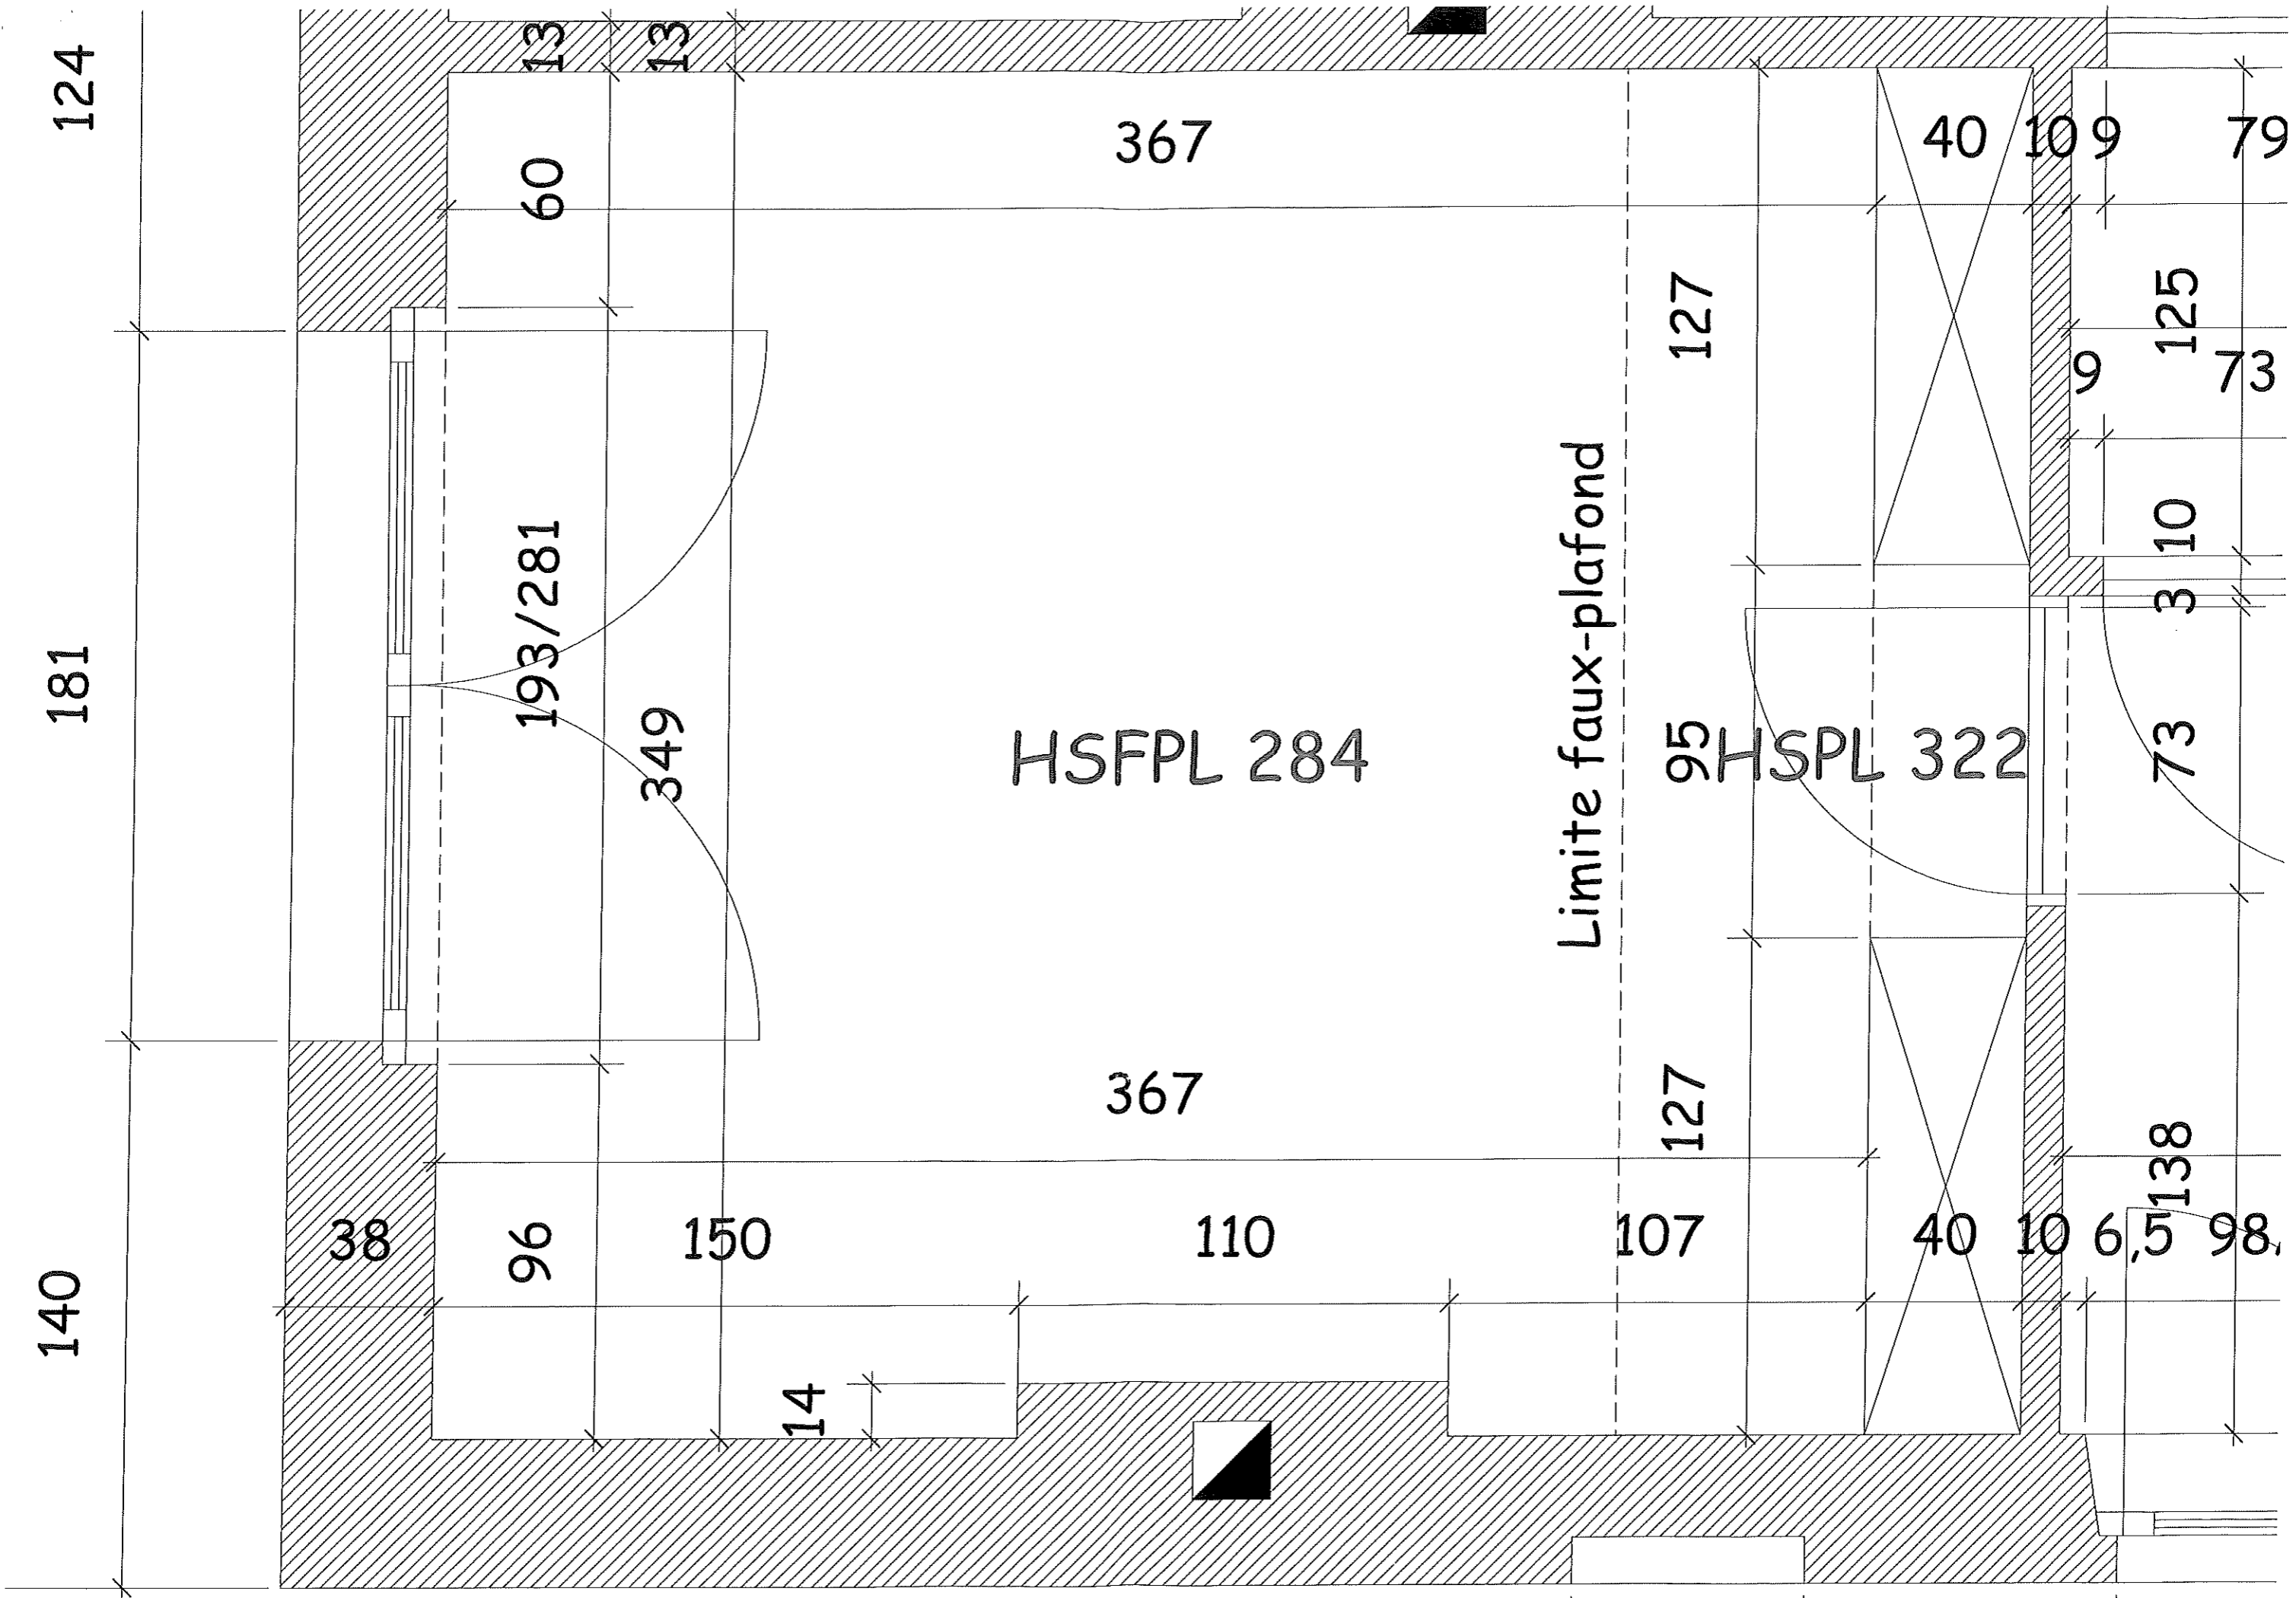

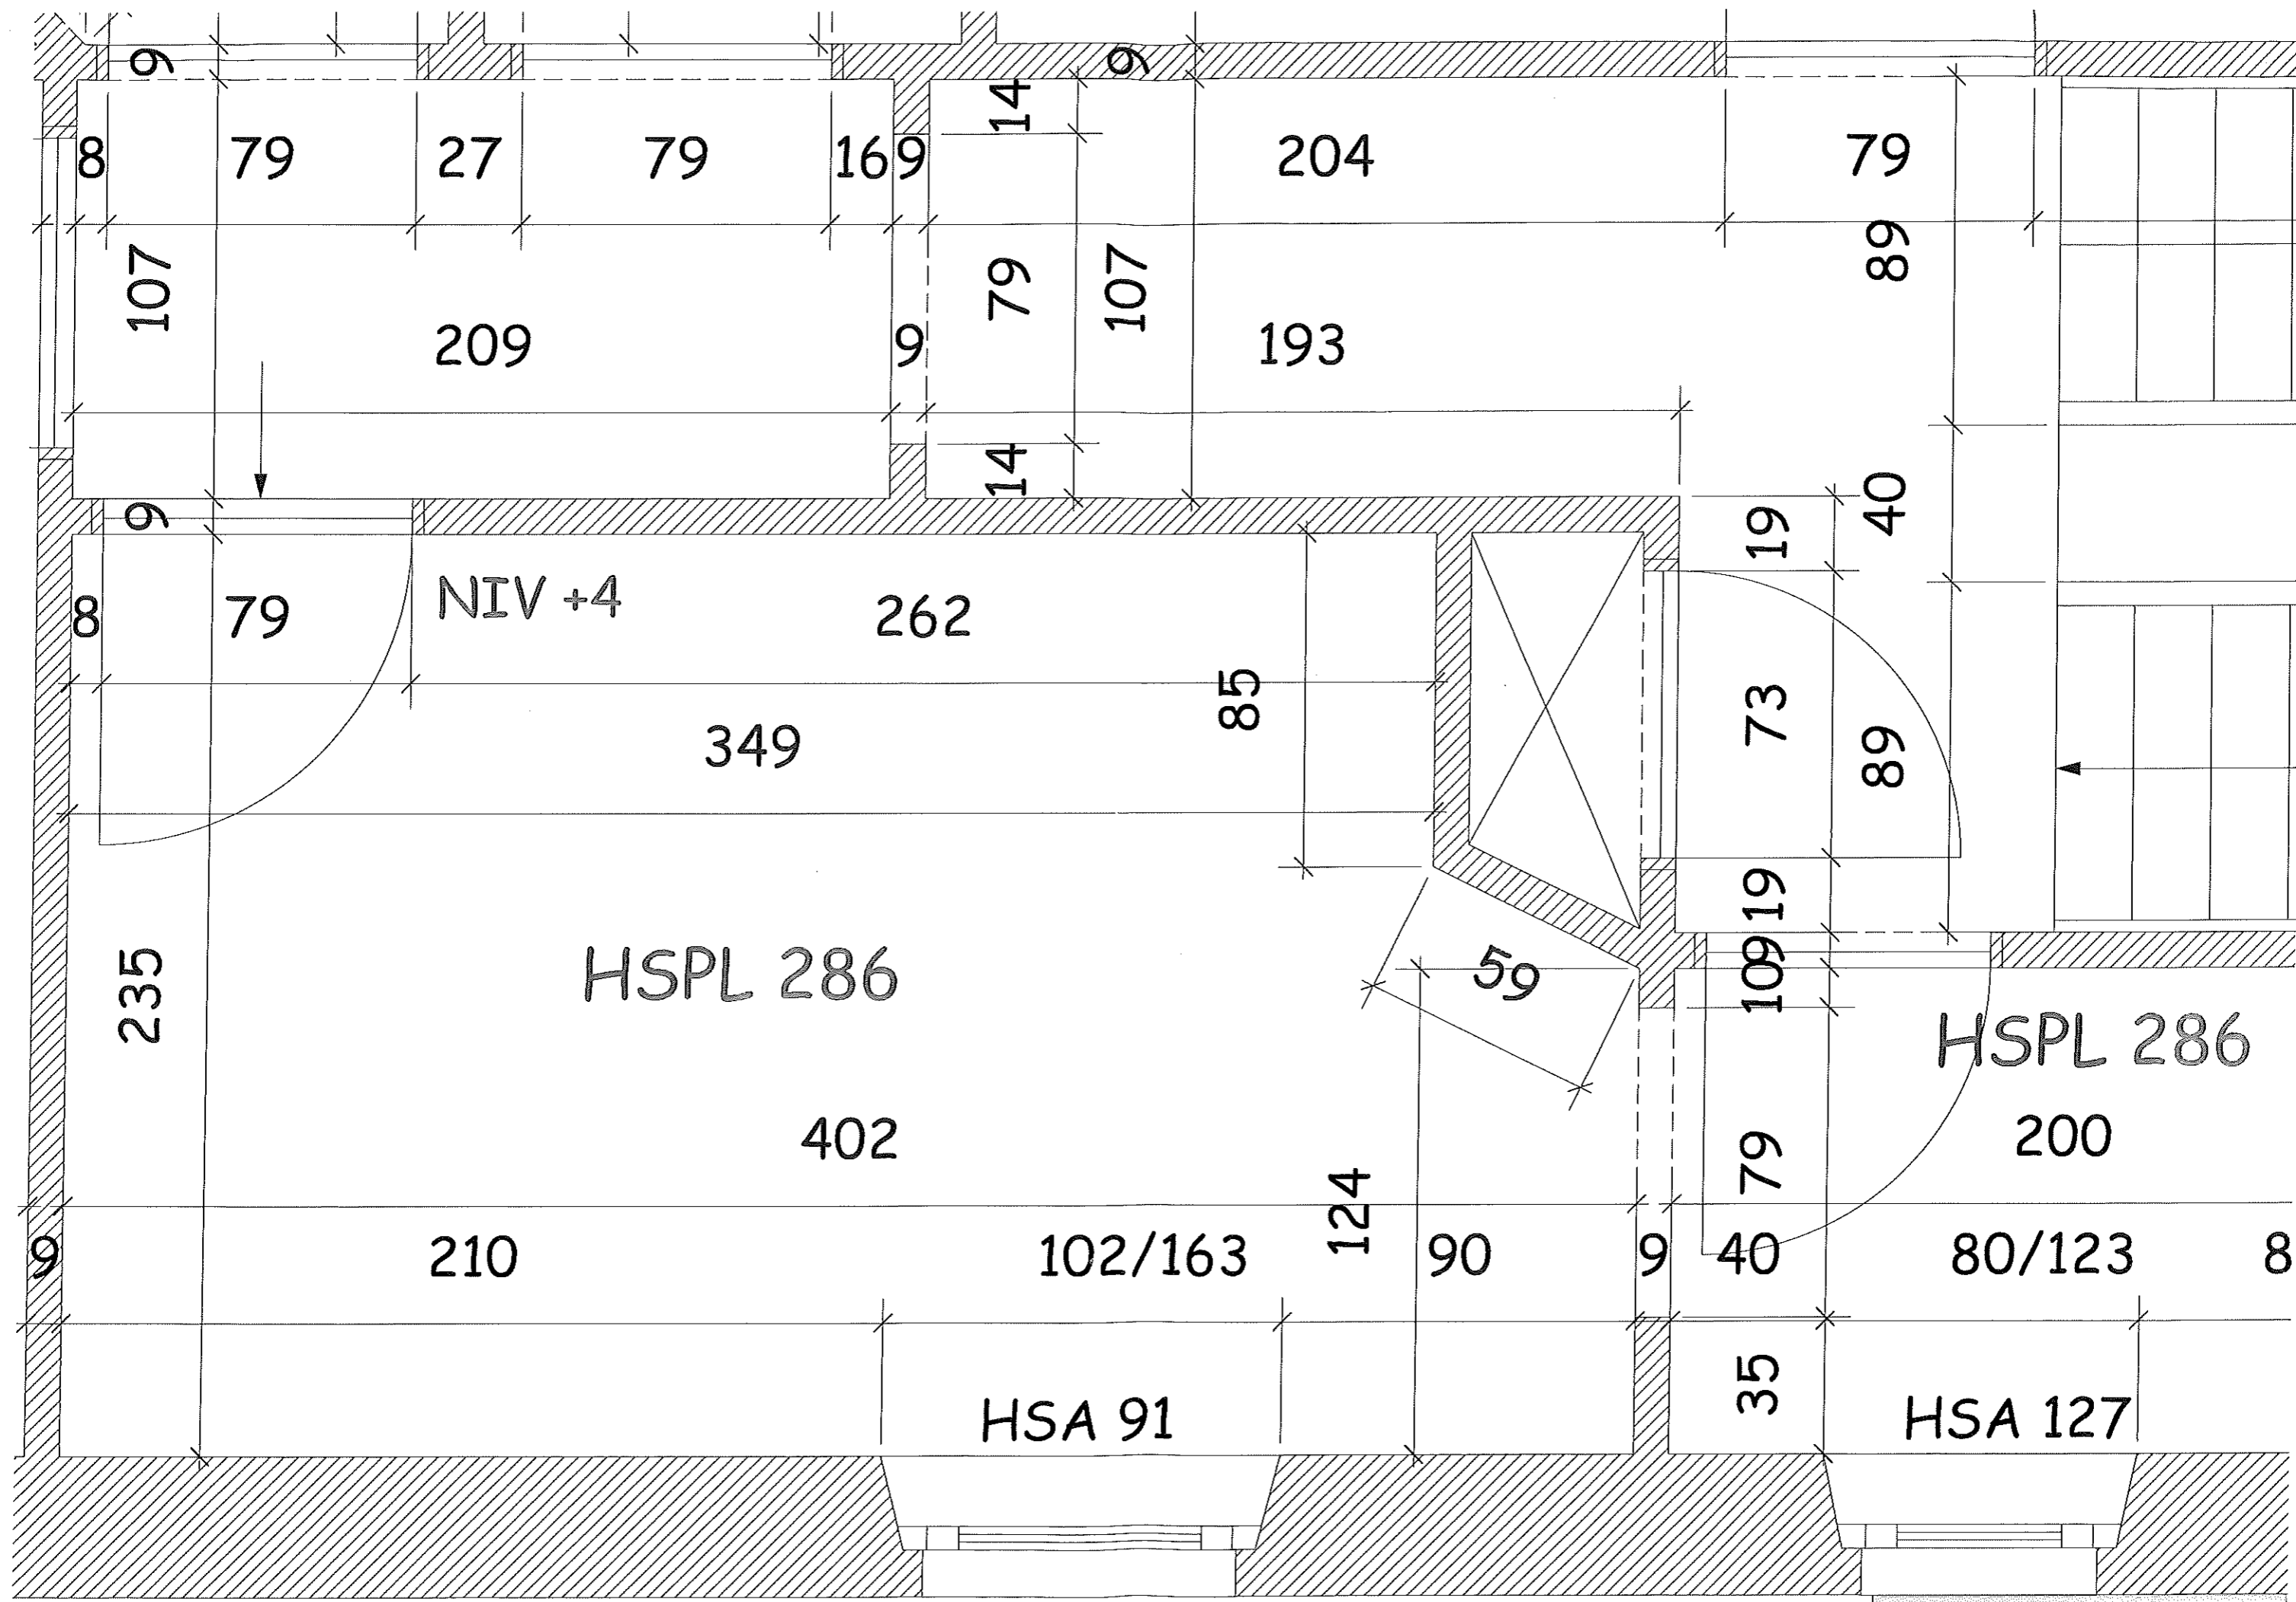

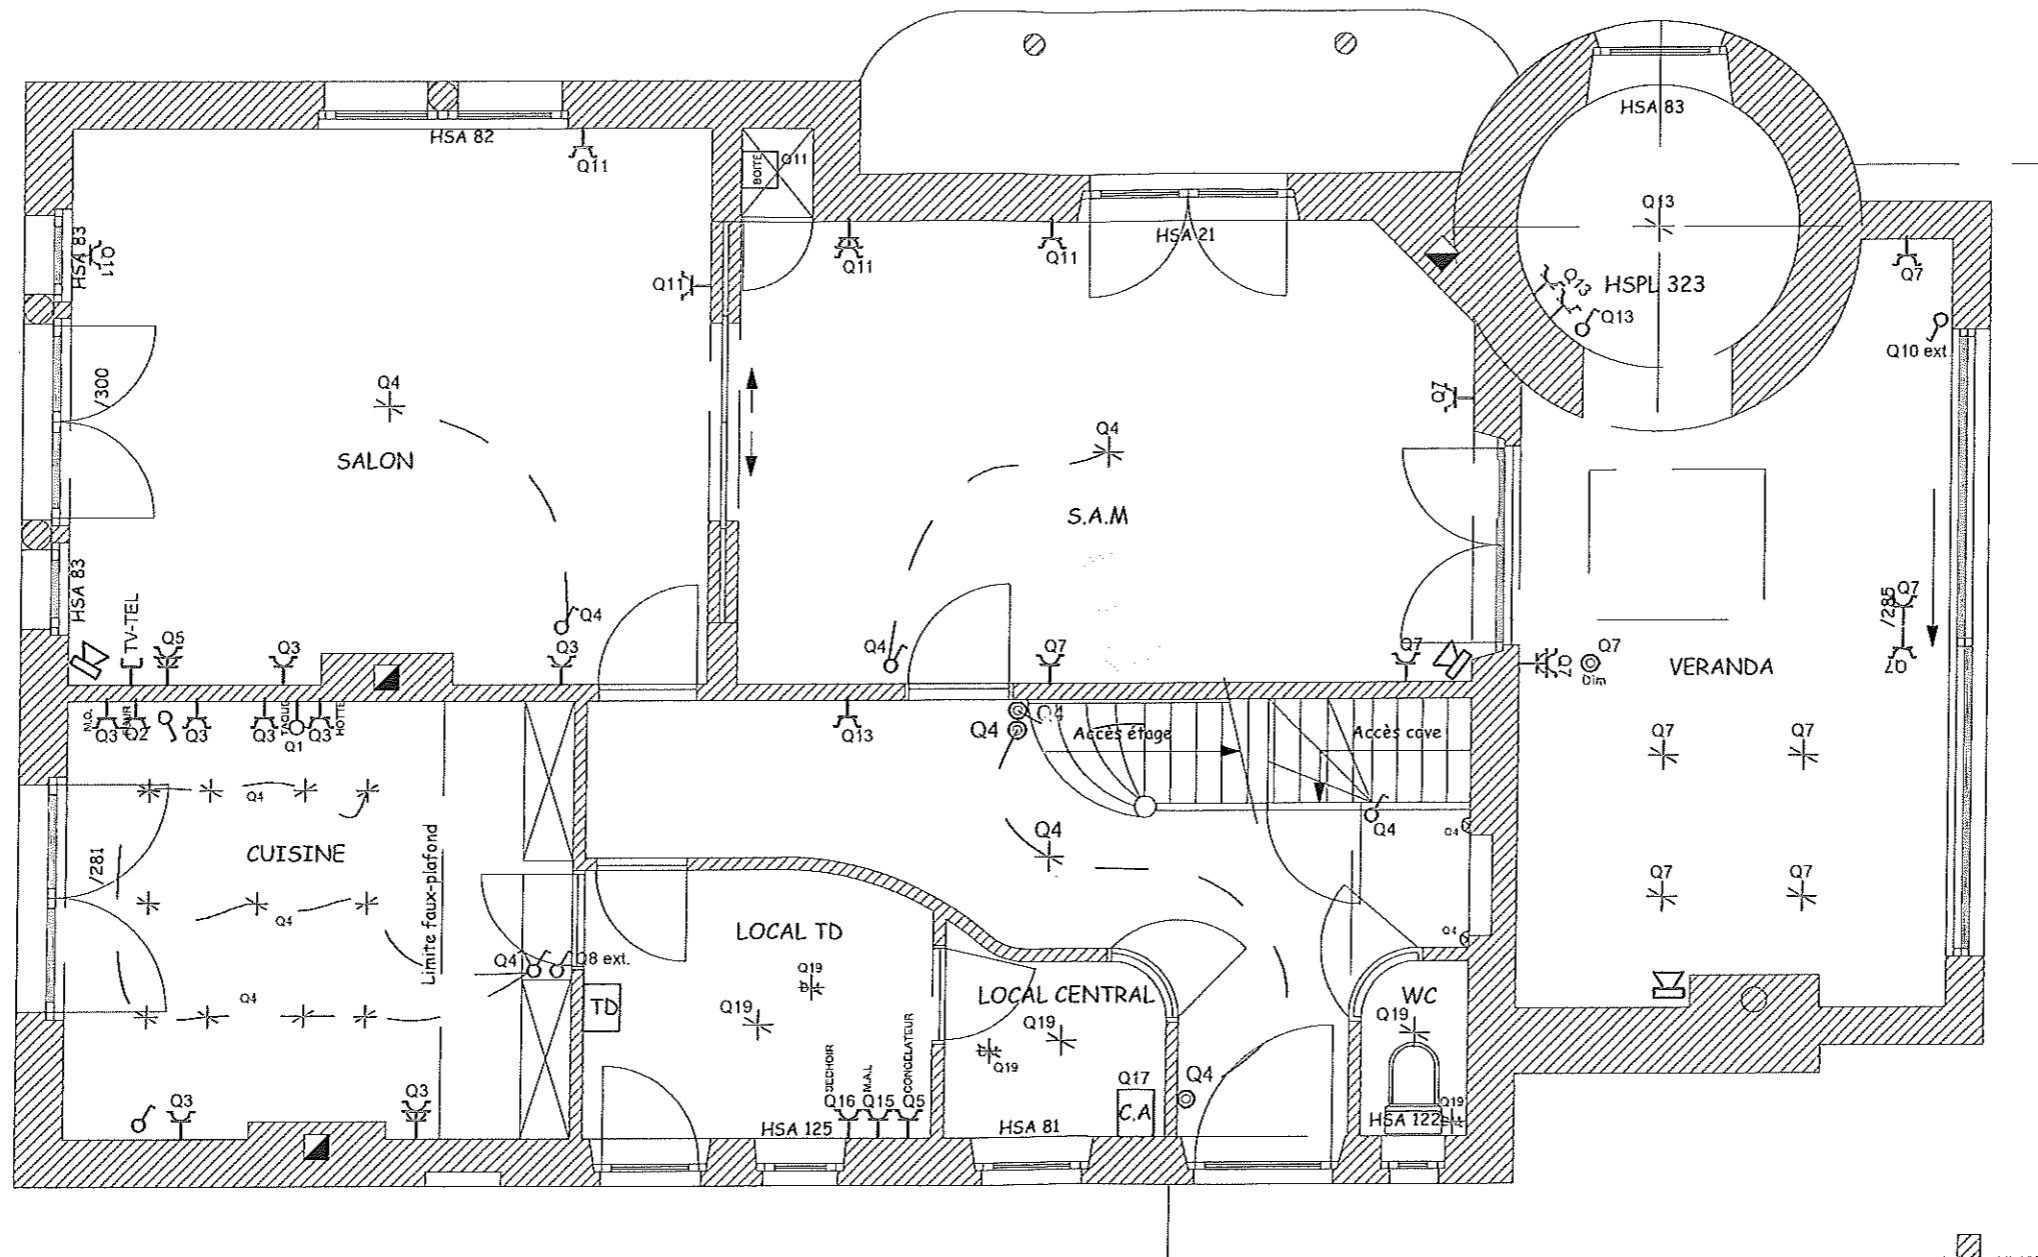

Plan du rez .



Installations electro-techniques
LAMELEC S.A


Tél. : 086/210565
Tél. : 086/210576
E-mail : info@lamelec.be
Rue de Tohogne, 1 6941 BOMAL

Habitation Monsieur Dalouche
Rue du Néblon n°34
4180 HAMOIR

DATE: 12/05/2015
Plan Electricité

Dates 09/07/2015

Modifications Plans -As Built-PROVISOIRE

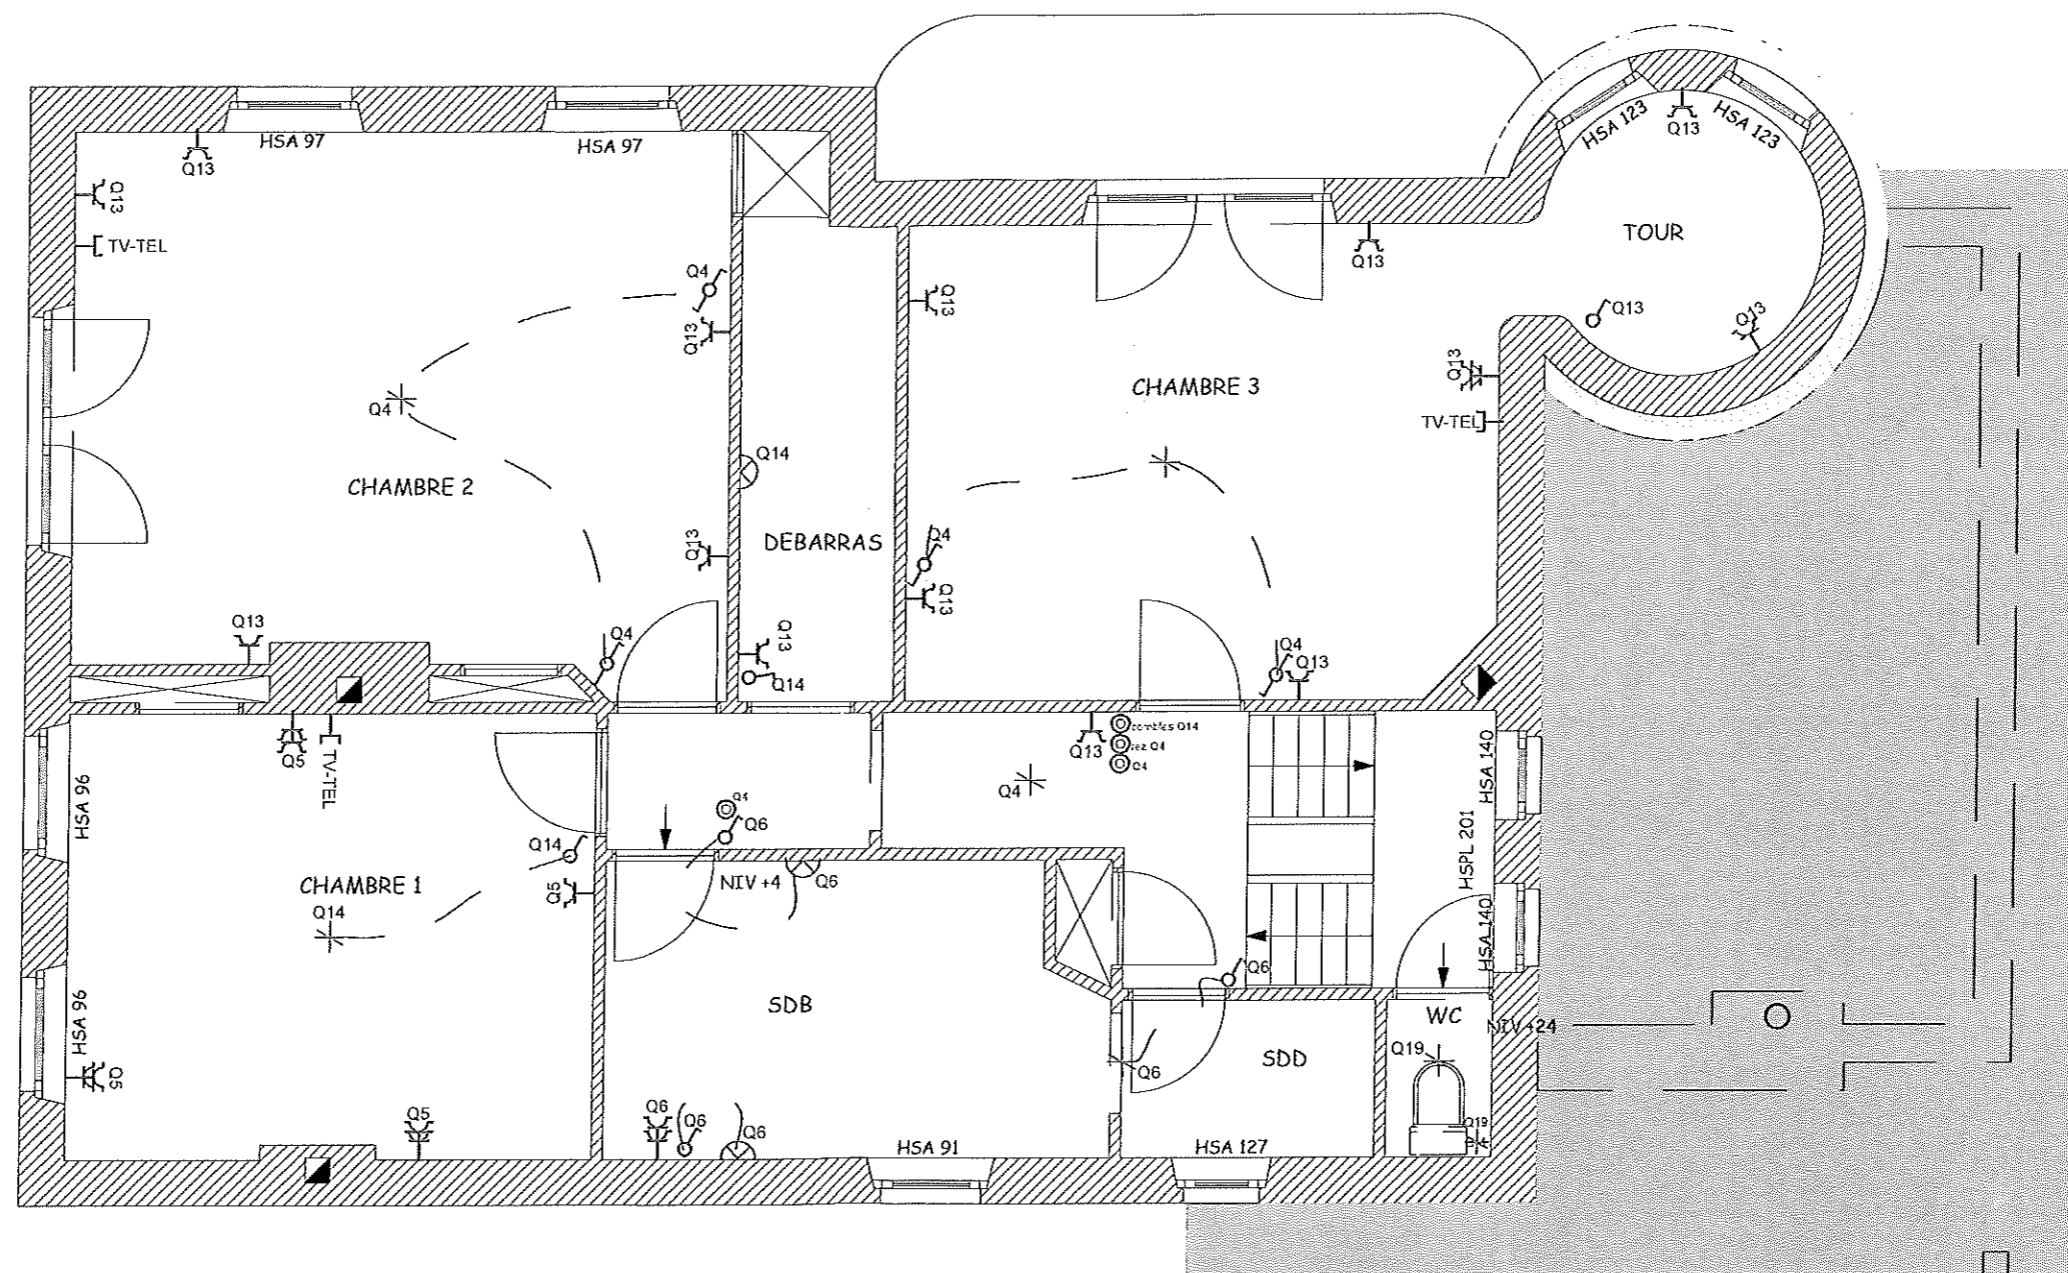

Plan du 1er étage



Installations electro-techniques
LAMELEC S.A

Tél. : 086/210565
Tél. : 086/210576
E-m@il : info@lamelec.be
Rue de Tohogne, 1 6941 BOMAL

Habitation Monsieur Dalouche


Rue du Néblon n°34
4180 HAMOIR

DATE:
12/05/2015

Plan Electricité

Dates
09/07/2015

Modifications
Plans -As Built-PROVISOIRE

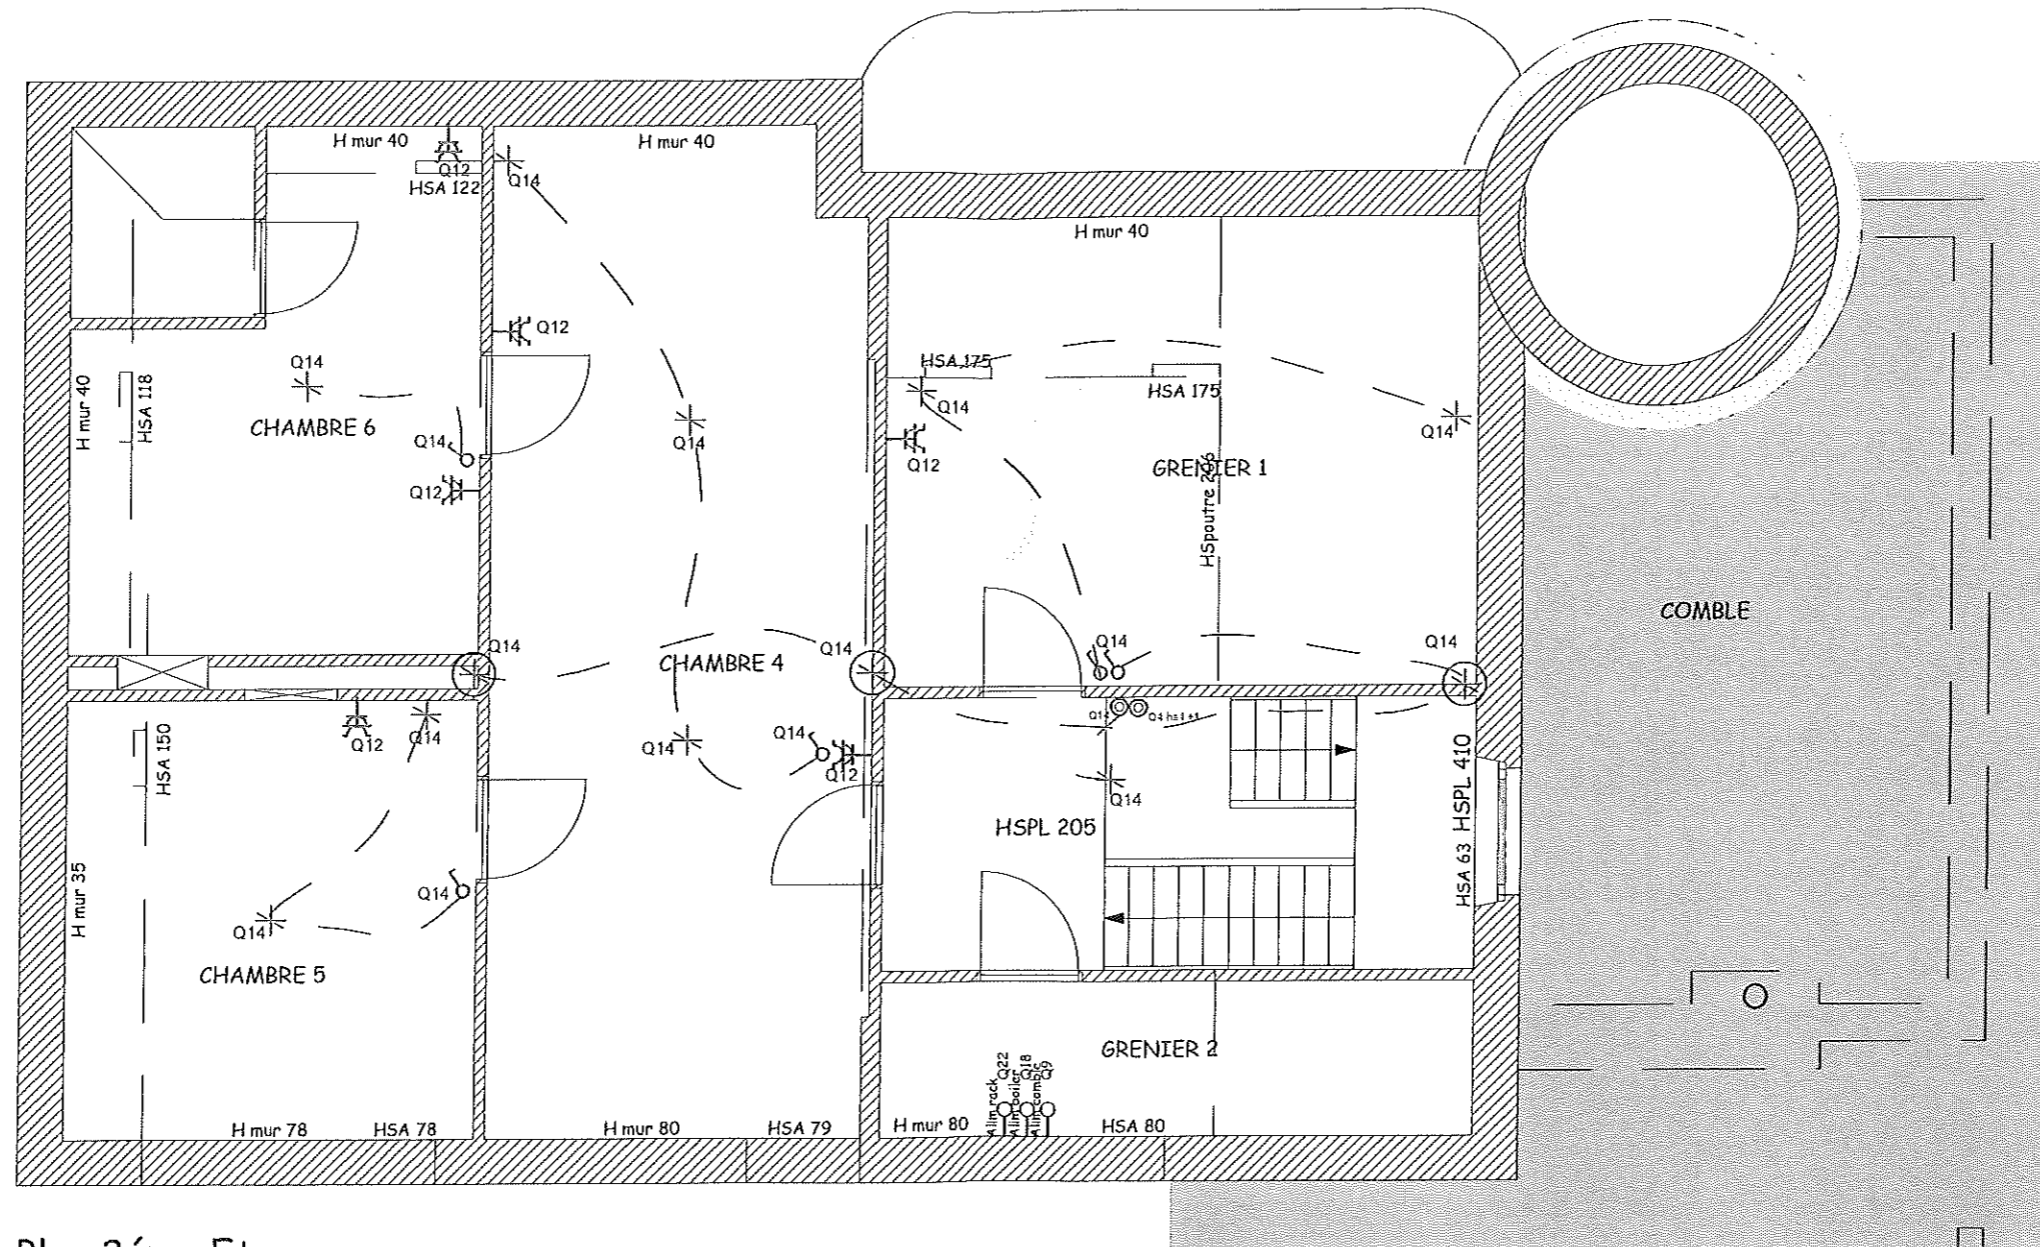

Plan 2ème Etage



Installations electro-techniques
LAMELEC S.A

Tél. : 086/210565
Tél. : 086/210576
E-mail : info@lamelec.be
Rue de Tohogne, 1 6941 BOMAL

Habitation Monsieur Dalouche


Rue du Néblon n°34
4180 HAMOIR

DATE:
12/05/2015

Plan Electricité

Dates
09/07/2015

Modifications
Plans - As Built - PROVISOIRE

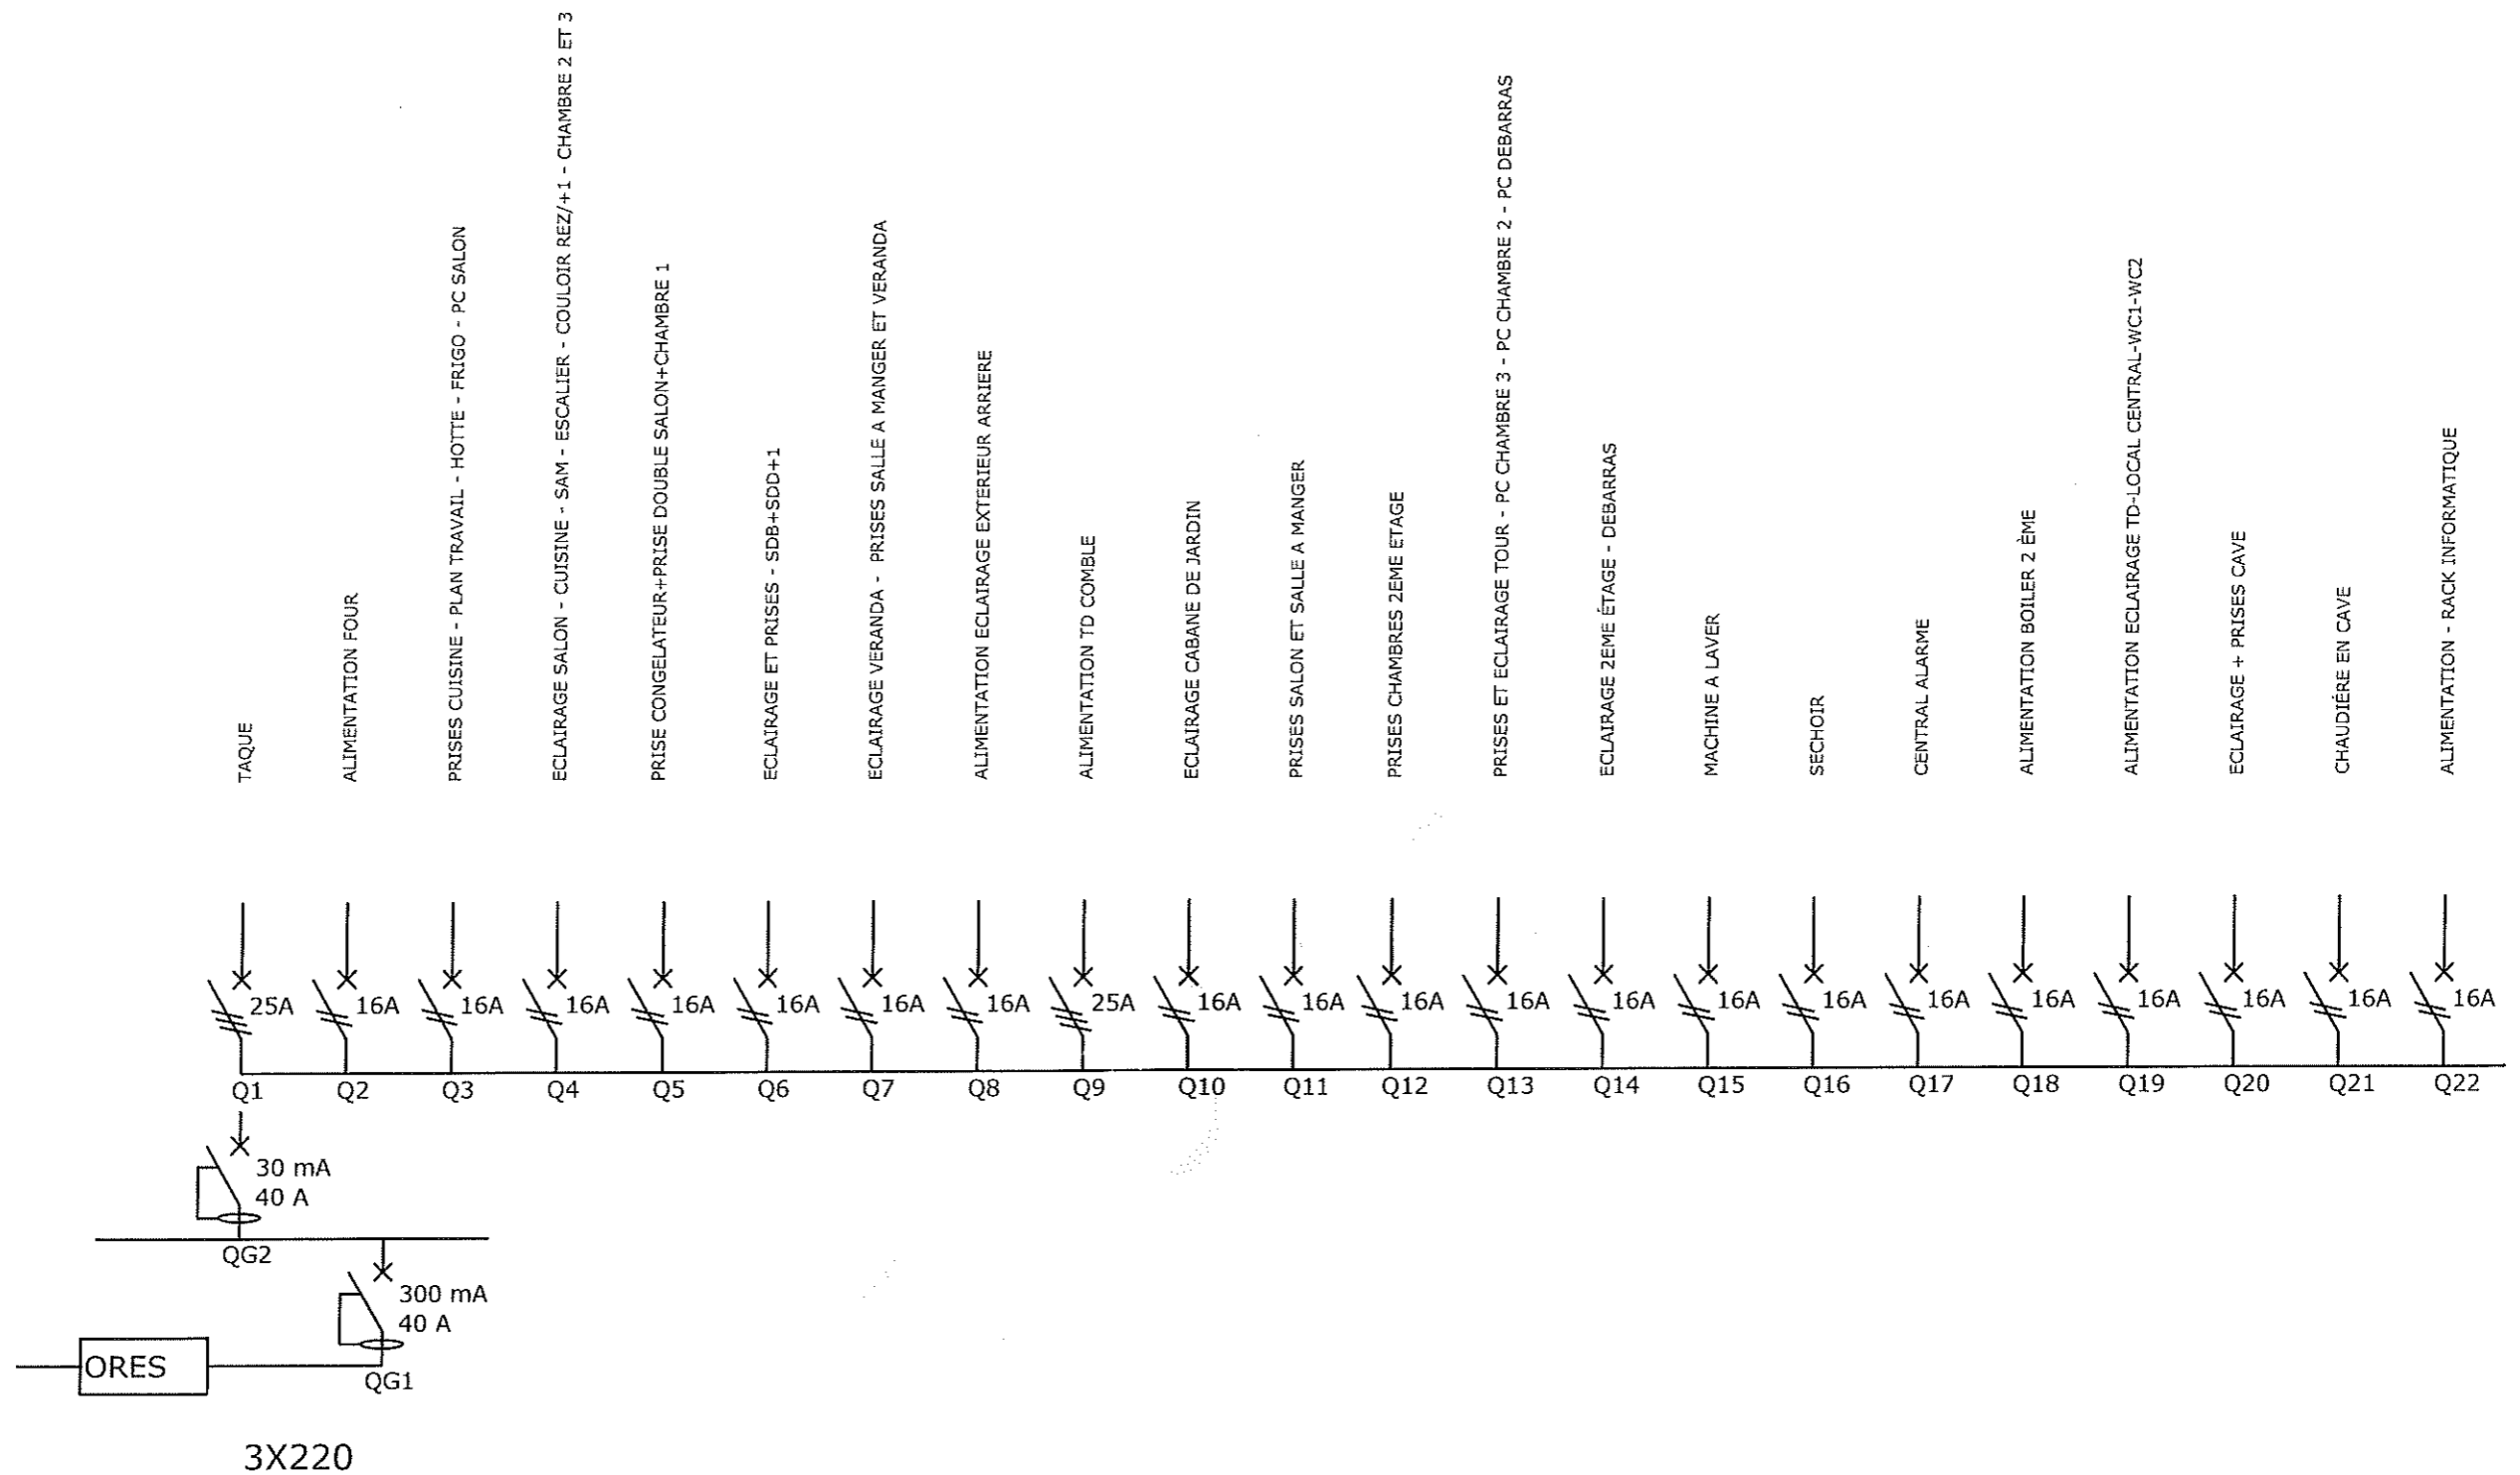

Installations electro-techniques

LAMELEC S.A

Tél. : 086/210565
Tél. : 086/210576

E-m@il : info@lamelec.be
Rue de Tohogne, 1 6941 BOMAL

Habitation Monsieur Dalouche

Rue du Néblon n°34
4180 HAMOIR

DATE:
12/05/2015

TD HAMOIR

Dates
09/07/2015

Modifications
Plans tableaux - PROVISIOIRE