Annexe à l'acte n° 6/1953

PLAN

Echelle : 1/500.

Mesurage d'une terre sise sous la commune de Geest-Gerompont cadastrée Section A numéro 471 et partie du numéro 469d. partie teintée en jaune et une partie teintée en vert. du numéro 469d.

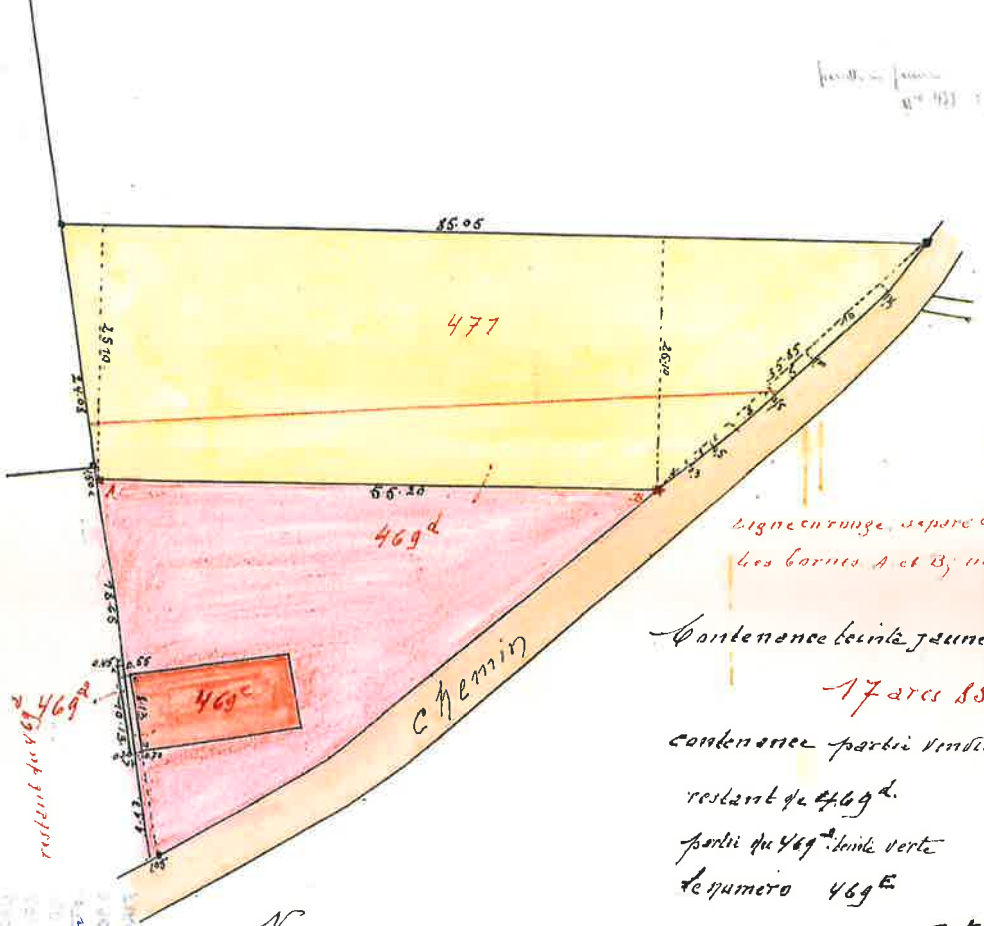

Ligne en rouge, sépare le 471 du 469d.
Les bornes A et B, nouvelles

Contenance teinte jaune. non vendue
17 ares 85.

contenance partie vendue.

restant du 469d.	8a 65
partie du 469d teinte verte	6a 07ca 6
le numéro 469E	3a 30
Total	12a 02a

Fait par LATOUR Jean François. geomètre arpenteur juré assermenté par 1re instance Veuve Huy. domicilié à Hamptinne
Hamptinne ce 10 août 1952