WOUTERS SONJA
NOTARIS JAN STOEL
SINT-ROCHUSSTRAAT 3
BE-2330 MERKSPLAS

uw bericht van	uw kenmerk	ons kenmerk	Brussel
5 oktober 2026	4688/sw	TPW-OL-2026524398	6 oktober 2026

Uw aanvraag te Merksplas - 7b550a05-8e97-492a-9598-2b1f9ac1592e

Geachte

Fluxys bezit gasvervoerinstallaties die door de percelen 87X en 92M2 aangelegd werden. Tevens bevindt er zich een station van onze maatschappij in het perceel 87X5. Er zijn dus wettelijke erfdienstbaarheden van toepassing bij uw aanvraag.

Wat moet u doen ?

1. Vermeld de aanwezigheid van onze installaties en de wettelijke erfdienstbaarheid van openbaar nut (zie kopie als bijlage) die eraan verbonden is in de akte.
2. Gelieve aan onze onderneming te bevestigen dat u de akte heeft aangepast en bezorg ons de identiteit van de nieuwe eigenaar (bij voorkeur via het e-mailadres infoworks@fluxys.com).


Informatie over de GDPR-wetgeving - Het opvragen en bijhouden van de gevraagde identiteitsgegevens is een rechtmatige verwerking van persoonsgegevens in de zin van artikel 6 c) van de Algemene Verordening Gegevensbescherming. Fluxys moet over de identiteitsgegevens kunnen beschikken om te voldoen aan de wettelijke verplichtingen inzake informeren en sensibiliseren van eigenaars van terreinen waarop, waaronder of waarlangs zich aardgasvervoerinstallaties bevinden. De verplichting is opgenomen in de wet van 12 april 1965 betreffende het vervoer van gasachtige producten en andere door middel van leidingen en de hierop gebaseerde uitvoeringsbesluiten.

Vragen ?

Voor inlichtingen kan u terecht bij Kurt Van Gucht, tel. 02/282.76.90.

Wij danken u voor uw medewerking.

Met vriendelijke groeten

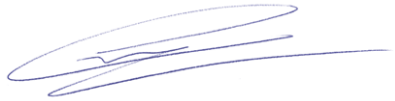

Van Gucht Kurt

File Administrator

Fluxys verwerkt uw persoonlijke gegevens in het kader van zijn opdracht van ontwikkeling, onderhoud en exploitatie van het gasvervoersnet. Meer informatie over uw rechten vindt u op onze website: https://www.fluxys.com/nl/privacy

Lijst van de betrokken aardgasvervoerinstallaties

- 3.20160 WEELDE-ZANDHOVEN 2 ND 600 - 84 bar
- 3.20150 WEELDE - ZANDHOVEN ND 700 - 66,2 bar
- 4.20122 MERKSPLAS(KOEKHOVEN) STATION
- 8.20160 WEELDE-ZANDHOVEN 2 - OV
- 8.20161 WEELDE-ZANDHOVEN SIGNALISATIE - OV

Lijst van de plannen

- 4.20122.3600(0)
- 4.20122.3601(0)
- 4.20122.3603(B)
- 4.20122.3604(B)
- 4.20122.3605(B)
- 4.20122.6700(D)
- 4.20122.7100(C)
- 4.20122.7101(I)
- 4.20122.7102(K)
- 4.20122.7103(J)
- 4.20122.7104(I)
- 4.20122.7105(D)
- 4.20122.7106(H)
- 4.20122.7107(C)
- 4.20122.9700(C)
- 3.20160.8143(F)
- 3.20150.8243(E)
- 3.20150.8244(G)

Andere bijlagen

- Erfdienstbaarheid op te nemen in de akte
- Flyer 'particulieren'

Referentie van uw aanvraagzone

Ons antwoord is gebaseerd op onderstaande intekening en verwerking van de gegevens uit uw aanvraag. Indien deze zone niet of onvolledig overeenstemt met de locatie van de (geplande) werken, vragen wij u een nieuwe aanvraag in te dienen :


Marickste

Erfdienstbaarheid op te nemen in de akte

Artikel 1

Een wettelijke erfdienstbaarheid van openbaar nut ten gunste van de gasvervoerinstallaties van Fluxys, Kunstlaan 31, te 1040 Brussel bezwaart het bij deze akte verkochte perceel.

Artikel 2

De installaties van Fluxys vallen onder de bepalingen van de wet van 12 april 1965 betreffende het transport van gasachtige producten en andere door middel van leidingen en de bijhorende uitvoeringsbesluiten. Artikel 11 van deze wet verbiedt specifiek elke daad die de gasvervoerinstallaties of de exploitatie ervan kan schaden. Daarom neemt de eigenaar van de percelen waarin deze installaties zich bevinden of de eigenaar van de percelen gelegen in de nabijheid van deze installaties, alle nodige voorzorgsmaatregelen om beschadigingen aan de Fluxys-installaties te vermijden.

Daarenboven voorziet dit artikel dat de gedeeltelijke bezetting van het openbaar of privaat domein door Fluxys-installaties geen enkele bezitsberoving met zich meebrengt, maar dat zij een erfdienstbaarheid van openbaar nut vormt.

Artikel 3

De eigenaar zal desgevallend alle werken op zijn eigendom dulden die door Fluxys noodzakelijk geacht worden voor het beheer en voor de exploitatie van deze installaties.

Fluxys zal zo vlug mogelijk de eigenaar van de nodige werken op de hoogte brengen en zal de schade die door haar werken berokkend wordt vergoeden.

Deze erfdienstbaarheid verplicht eveneens de eigenaar en de gebruikers Fluxys toegang te verlenen tot het terrein, alsook vrije doorgang te verschaffen naar en in de zone belast met erfdienstbaarheid.

Deze verplichting is geldig voor elk omheind perceel alsook voor elk perceel dat de eigenaars of de gebruikers wensen te omsluiten. In dat geval zullen zij Fluxys vooraf moeten verwittigen, om hiervoor een specifieke toegangsconventie af te sluiten.

Artikel 4

Uit de wettelijke erfdienstbaarheid vloeit voort dat, binnen een strook grond, die zich over de ganse lengte van de installaties uitstrekt, de volgende bijzondere bepalingen in acht dienen genomen te worden:

A. Activiteiten die in de nabijheid van onze installaties niet zijn toegelaten (KB 19/03/2017)

Artikel 15 van het koninklijk besluit van 19 maart 2017 schrijft een **voorbehouden zone** voor van 10 meter, namelijk 5 meter aan weerszijden van de as van de gastransportinstallaties, waarin alle werkzaamheden verboden zijn, evenals:

- de aanwezigheid van gebouwen, gesloten lokalen, tuinhuisjes, carports, tenten;
- het opstapelen van goederen of materiaal;
- het wijzigen van het reliëf van de bodem (bv. het graven van grachten, ophogingen, graafwerken);
- alle werken die de stabiliteit van de (onder)grond rond de vervoerinstallaties in het gedrang kunnen brengen, zoals graafwerken en grondwerken;

- het uitvoeren van grondbewerkingen voor land- en tuinbouw dieper dan 50 cm onder het maaiveld;
- het plaatsen van palen (afsluitingen, weidepalen, palen voor hagelnetten,…).

Daarenboven zijn boringen (horizontale, verticale, monsternames, penetrometers, peilbuizen, plaatproeven, etc.) en persingen verboden op minder dan 15 meter van onze installaties tenzij u een voorafgaand schriftelijk akkoord heeft verkregen van onze onderneming.

Tenslotte is de aanwezigheid van bomen en struiken, andere dan deze vermeld op de "lijst van toegelaten bomen en struiken in de voorbehouden zone in de nabijheid van een leiding" (terug te vinden via www.fluxys.com), verboden in een zone van 6 meter, namelijk 3 meter aan weerszijden van de as van de gastransportinstallaties.

B. Wettelijke meldingsplicht (KB 21/9/1988)

In een zone van dertig (30) meter, **namelijk vijftien (15) meter aan weerszijden van onze installaties** (= beschermde zone):

- wordt elk ontwerp **minstens (15) werkdagen vóór de start van de werken** aan Fluxys voorgelegd om de te respecteren veiligheidsvoorschriften vóór en/of tijdens de uitvoering van de werken vast te leggen;
- is deze procedure verplicht voor de bouwheer, of studiebureau/architect, aannemers en onderaannemers die de werken uitvoeren.

De melding gebeurt via :

- brief aan Fluxys – c/o Infoworks, Kunstlaan 31, 1040 Brussel
- fax : 32 2 282 75 54 - e-mail : infoworks@fluxys.com
- bij voorkeur via de KLIP-website voor werken in Vlaanderen – https://klip.vlaanderen.be of voor werken in het Brussels Hoofdstedelijk Gewest en Wallonië via de KLIM-website (Federaal Kabels en Leidingen Informatie Meldpunt) – www.klim-cicc.be.

Belangrijke opmerking: **de beschermde zone**, zoals hierboven beschreven, is een minimumzone die, indien nodig, uitgebreid wordt tot de zone waar de uitvoering van de werken de integriteit van de gasvervoerinstallaties kan schaden.

Indien de bouwheer de werken, of een gedeelte van de werken, laat uitvoeren door een derde, is hij, volgens het koninklijk besluit van 21 september 1988, verplicht om de onderhavige informatie en de veiligheidsvoorschriften aan de derde te bezorgen.

Artikel 5

Op eenvoudig verzoek zal de regionale verantwoordelijke van Fluxys - tel. 02/234.41.02 gratis overgaan tot de afpaling van de installaties op het terrein, op datum en uur met hem overeen te komen. Deze afbakening dient door de aanvrager gecontroleerd te worden door middel van een voldoende aantal met de hand uitgevoerde opzoekingsputten.

Artikel 6


Wordt de grond door een derde gebruikt, dan zal de grondeigenaar de gebruiker van de bovenvermelde bepalingen in kennis stellen.

In geval van overdracht of afstand van zakelijke rechten op de bezwaarde grond zal de eigenaar de bovenvermelde bepalingen in de authentieke akte moeten vermelden. De eigenaar dient, door tussenkomst van de instrumenterende notaris, een kopie van elke akte houdende afstand van het terrein te bezorgen aan Fluxys, Kunstlaan 31 te 1040 Brussel.

Plant u werken? Meld ze tijdig bij fluxys !

- Dat kan snel en eenvoudig **online**:
  - **In Vlaanderen:** https://klip.vlaanderen.be
  - **In Wallonië en Brussel**: https://klim-cicc.be
- U krijgt de **bevestiging** dat Fluxys een aardgasleiding in de nabijheid heeft.
- Bel dan naar het regionale exploitatiecentrum: een Fluxys-medewerker komt **gratis** langs
  - om de ligging van de leiding aan te duiden
  - en de veiligheidsvoorschriften te bespreken.

Een afspraak maken met een fluxys-medewerker: bel naar het regionale exploitatiecentrum

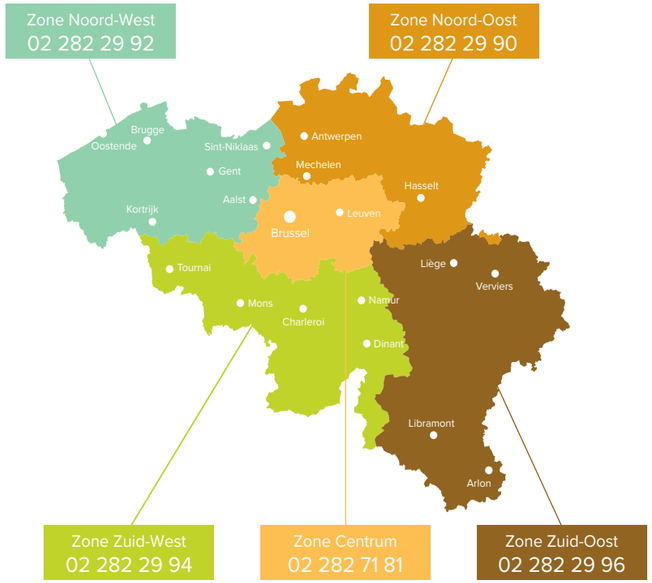

Als u toch een aardgasleiding van fluxys raakt: stop onmiddellijk met werken

Meld altijd alle beschadigingen aan de Fluxys-dispatching (0800 90 102), zelfs al zijn ze heel klein en zelfs al werd alleen maar de bekleding van een leiding geraakt.
Elke beschadiging aan een leiding of aan de bekleding ervan kan op lange termijn gevolgen hebben.

In geval van beschadigingen komt een Fluxys-patrouilleur gratis ter plaatse.



Geen GSM gebruiken in de nabijheid



Werkt u met een machine?
Leg de motor stil!



Niet roken



Verwijder u van de beschadiging en zoek beschutting
- **Geen gaslek?** Ga op **minstens 50 meter** staan
- **Wel een gaslek?** Ga op **minstens 200 meter** staan



Bel naar het noodnummer van **Fluxys (0800 90 102)** of de **hulpdiensten (112)** en volg de instructies

Fluxys Belgium · Maatschappelijke zetel · Kunstlaan 31 · 1040 Brussel
Tel 02 282 72 11 · Fax 02 230 02 39 · www.fluxys.com/belgium ·
BTW BE 0402.954.628 · RPR Brussel
Verantwoordelijke uitgever: Erik Vennekens - Kunstlaan 31 - 1040 Brussel - D/2022/9484/8
CORP-EXTR-IN-13.02.02.00-N, v4.0 mei 2022

fluxys



In uw buurt ligt een aardgasvervoersleiding van Fluxys: hoe veilig werken en constructies plaatsen?

Er loopt een Fluxys-aardgasleiding door uw terrein of in de onmiddellijke nabijheid ervan. Werken uitvoeren waarbij u moet **graven of constructies plaatsen**, kunnen de aardgasleiding beschadigen en een gaslek veroorzaken.

- Daarom is het belangrijk om vooraf zulke werken te **melden** bij Fluxys.
- Overleg is essentieel om **samen** te bekijken hoe u de activiteiten toch veilig kan uitvoeren.
- Start pas met de werken nadat een Fluxys-medewerker **ter plaatse** is gekomen en de nodige veiligheidsvoorschriften heeft meegedeeld.

Graven of constructies bouwen kan de aardgasleiding beschadigen

- U wilt een **moestuin** bewerken. Dat is geen probleem. U kunt uw groenten planten en oogsten zonder Fluxys te raadplegen, zolang dit beperkt blijft tot oppervlakkige grondwerken.
- Wenst u **fruitbomen** te planten? Of wilt u een **haag** of **omheining** rond uw woning plaatsen? Of misschien toch tomatenplanten in een **serre** kweken? Zijn er diepere **graafwerken** nodig in de moestuin? Dan moet u voor aanvang van de werken met Fluxys contact opnemen.
- Stel: u organiseert een tuinfeest en laat daarvoor een **tent** opzetten. Dan moet u Fluxys raadplegen.
- Stel: u bent van plan een **terras, carport, sauna, zwembad, schommel, kippenhok, garagebox, tuinhuis** of **brievenbus** te plaatsen? Dan moet u Fluxys raadplegen.
- Plant u de **opslag** van bouwuitrusting of -materialen? Of brandbare stoffen zoals gasflessen of brandhout? Neem dan vooraf contact op met Fluxys.
- Zo zijn er **tal van situaties die mogelijk gevaar inhouden** voor de Fluxys-aardgasleiding. Meld daarom uw werken tijdig bij Fluxys zodat we samen kunnen bekijken hoe u uw plannen kan realiseren. Werkt u daarvoor samen met een aannemer? Herinner hem eraan dat ook hij de werken moet melden aan Fluxys.



Enkele voorbeelden van werken die u moet melden - bij twijfel: gelieve contact op te nemen met het regionale exploitatiecentrum.


Boom planten


Haag planten


Brievenbus plaatsen


Huis bouwen


Zwembad graven


Tuinhuis plaatsen


Kippenhok zetten



Speeltuigen plaatsen



Omheining plaatsen


Serre plaatsen


Tent opzetten


Terras aanleggen

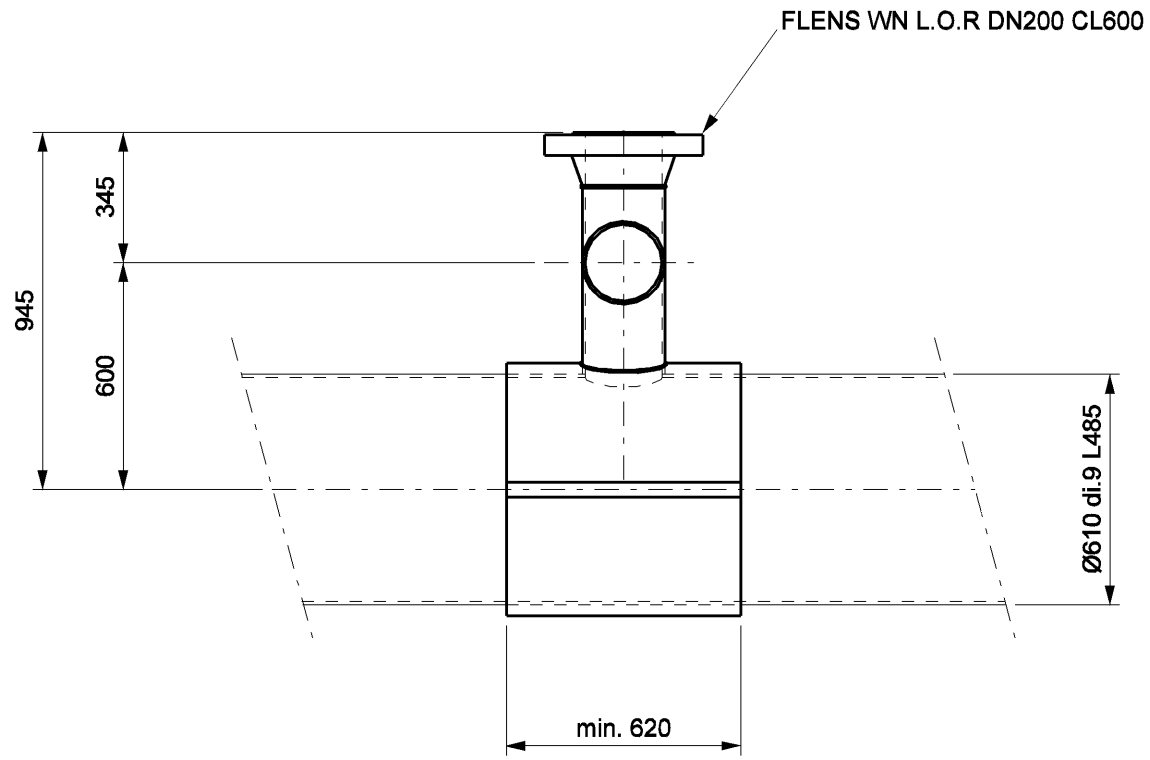

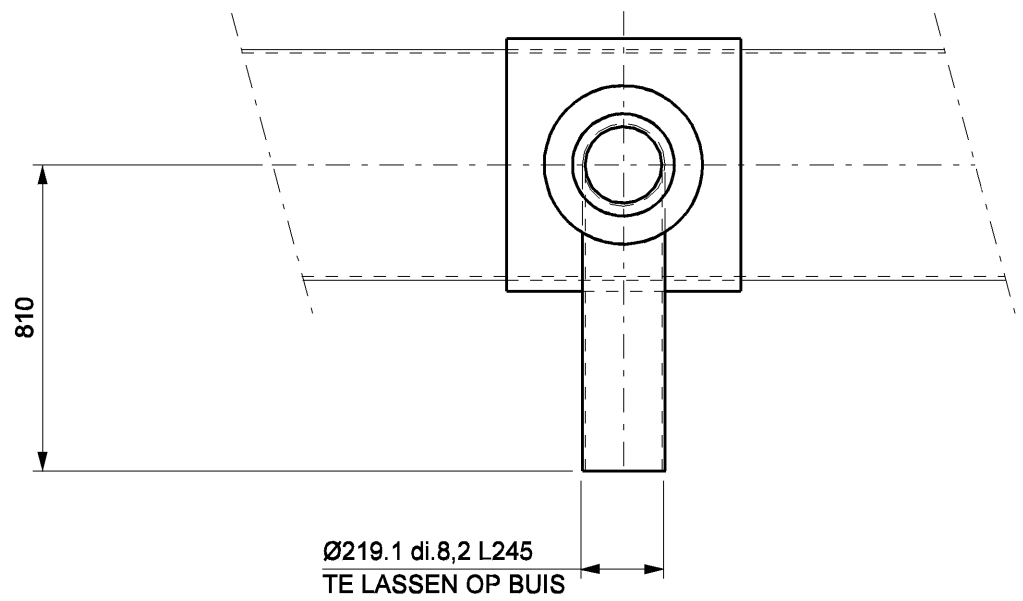

1/10 - 1/100 | 1/20 - 1/200 | 1/25 - 1/250 | 1/5 - 1/50 - 1/500

0 0.5m - 5m 0 1m - 10m 0 1.25m - 12.5m 0 0.25m - 2.5m - 25m

HOOGST TOEGELATEN BEDRIJFSDRUK 84 BAR
HYDRAULISCHE PROEFDRUK VOLGENS FLX N.4.90.000-9008
DIENSTTEMPERATUUR -20 / +50°C
FABRICATIE VOLGENS SPECIFICATIE FLX N.4.90.000-9008
TRANSITCODE SAP 401109
GOEDKEURING DOOR AIB / VINCOTTE
VERTIKALE UITVOERING

PROVINCIE: ANTWERPEN	GEMEENTE: MERKSPLAS
SEKTOR: 1 KAART:	OPM. LEIDING DOOR: DATUM:
HOOGST TOELAATBARE BEDRIJFSDRUK: 84 bar	OPMETING TOPO DOOR: DATUM:

0		16/05/08	PROJEKT P30496 - GOED VOOR PRIJSAANVRAAG	YK	DJ	FVB	
Tek.	Scan	Datum	Evolutie van het plan	Getek.	Verant. T.B.	Proj.-leider	Aanvrager

REPRODUCTIE VOORBEHOUDEN. DEZE TEKENING MAG NIET GECOPIEERD, GEREPRODUCEERD,
TER REPRODUCTIE GEGEVEN OF AAN DERDEN AFGESTAAN WORDEN ZONDER ONZE MACHTIGING

MERKSPLAS (KOEKHOVEN) - STATION

3 WAY-TEE 24" - 8" - 8" + LOR FLANGES

FLUXYS
KUNSTLAAN-AV. DES ARTS 31, 1040 BRUSSEL-BRUXELLES
Tel: 02/282.72.11 Fax: 02/230.02.39


SCHAAL: 1/20

PLAN Nr: 4. 20122/ 3600

FORMAAT: A3

VERVANGT HET Nr:

PLOTTED BY : GEDROOT 16-MAY-2008 12:25 E:\AU_Workdir\AU_Transf_and_sign\08137GPRD\77030\08

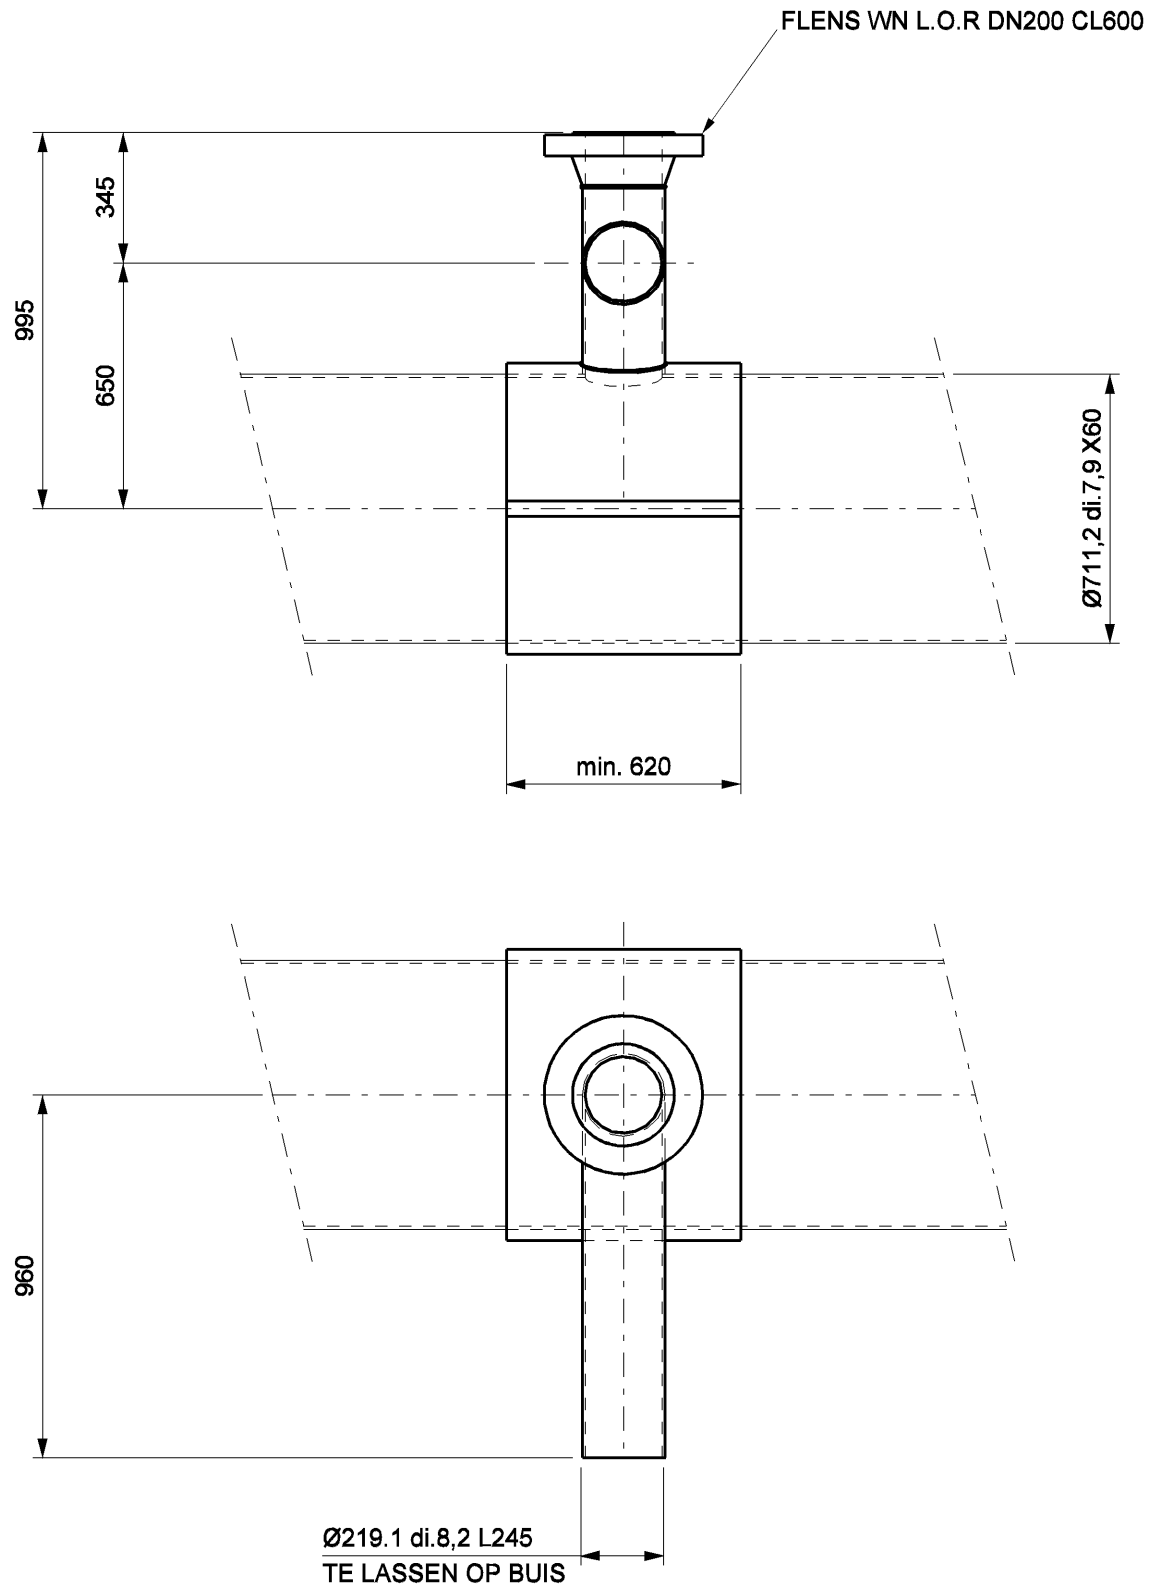

HOOGST TOEGELATEN BEDRIJFSDRUK 84 BAR
HYDRAULISCHE PROEFDRUK VOLGENS FLX N.4.90.000-9008
DIENSTTEMPERATUUR -20 / +50°C
FABRICATIE VOLGENS SPECIFICATIE FLX N.4.90.000-9008
TRANSITCODE SAP 401008
GOEDKEURING DOOR AIB / VINCOTTE
VERTIKALE UITVOERING

PROVINCIE: ANTWERPEN				GEMEENTE: MERKSPLAS			
SEKTOR: 1		KAART:		OPM. LEIDING DOOR:		DATUM:	
HOOGST TOELAATBARE BEDRIJFSDRUK:		84 bar		OPMETING TOPO DOOR:		DATUM:	
0		16/05/08	PROJEKT P30496 - GOED VOOR PRIJSAANVRAAG	YK	DJ	FVB	
Tek.	Scan	Datum	Evolutie van het plan	Getek.	Verant. T.B.	Proj.-leider	Aanvrager

REPRODUCTIE VOORBEHOUDEN. DEZE TEKENING MAG NIET GECOPIEERD, GEREPRODUCEERD,
TER REPRODUCTIE GEGEVEN OF AAN DERDEN AFGESTAAN WORDEN ZONDER ONZE MACHTIGING

MERKSPLAS (KOEKHOVEN) - STATION

3 WAY-TEE 28" - 8" - 8" + LOR FLANGES


FLUXYS
KUNSTLAAN-AV. DES ARTS 31, 1040 BRUSSEL-BRUXELLES
Tel: 02/282.72.11 Fax: 02/230.02.39

SCHAAL:	PLAN Nr:
1/20	4. 20122/ 3601
FORMAAT: A3	VERVANGT HET Nr:


1/10 - 1/100: 0 — 0.5m - 5m
1/20 - 1/200: 0 — 1m - 10m
1/25 - 1/250: 0 — 1.25m - 12.5m
1/5 - 1/50 - 1/500: 0 — 0.25m - 2.5m - 25m

PLOTTED BY : GEDROOT 16-MAY-2008 12:27 E:\AU_Workdir\AU_Transf_and_sign\08137GPRD\7030\08


DOORSNEDE A-A

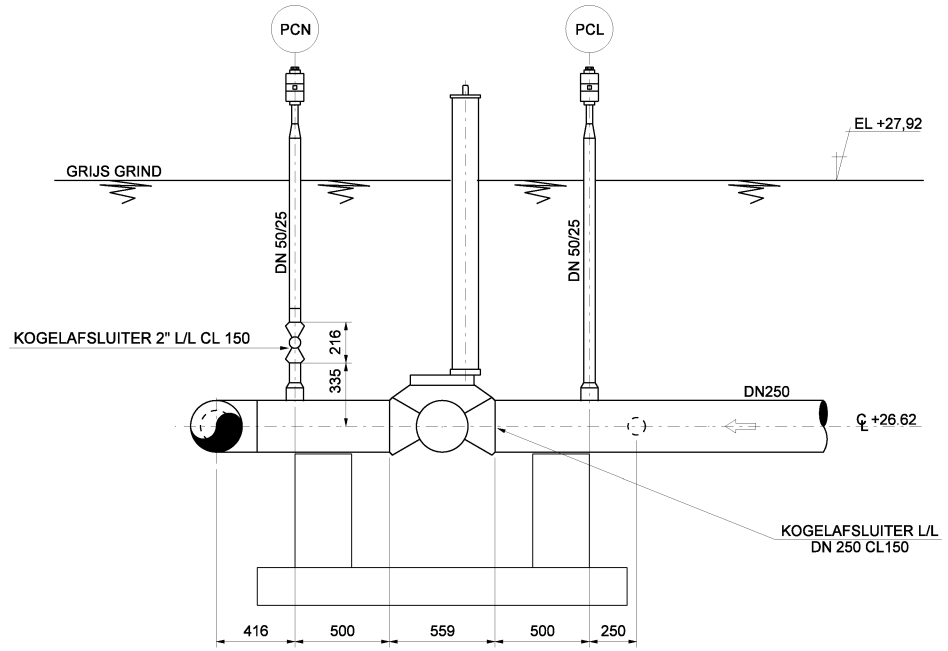

DOORSNEDE B-B

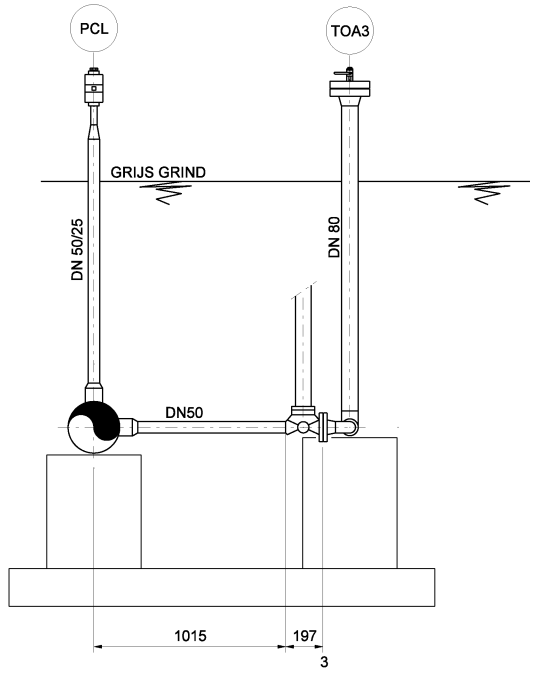

PLANZICHT

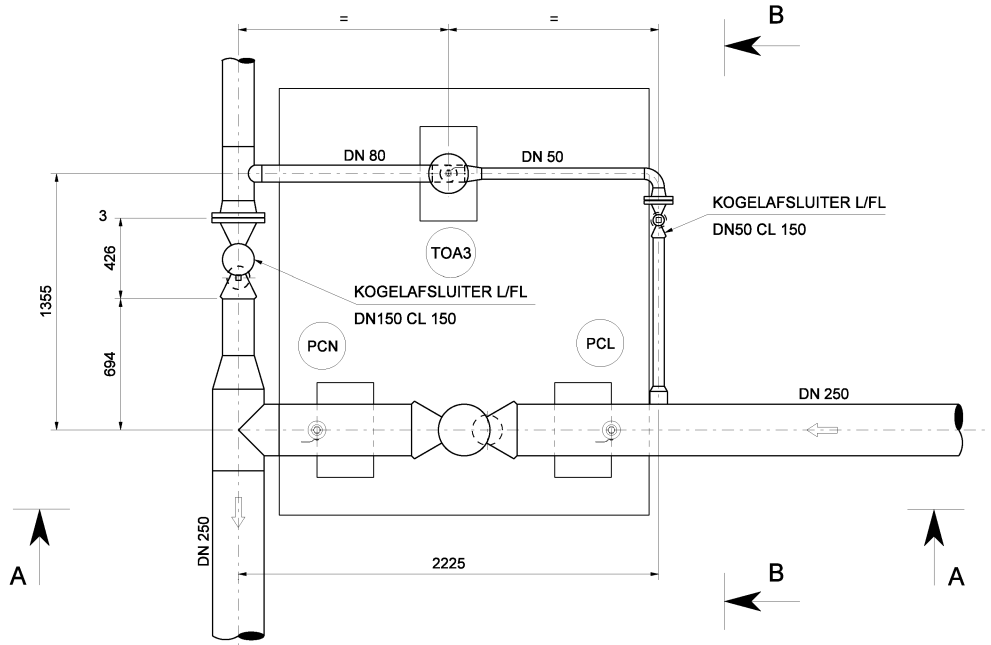

PEIL GRIJS GRIND = + 27.92 TAW

DE GEGEVEN PEILEN ZIJN IN TAW

TE RAADPLEGEN PLANNEN:

1) INPLANTING	ZIE PLAN 4.20122/9700
2) REFERENTIE "TYPICALS" PIPING CLASS 01 C 01	ZIE PLAN 4.00000/0746

PROVINCIE: ANTWERPEN					GEMEENTE: MERKSPLAS			
SEKTOR: 1		KAART:			OPM. LEIDING DOOR:		DATUM:	
HOOGST TOELAATBARE BEDRIJFSDRUK:		14,7 bar			OPMETING TOPO DOOR:		DATUM:	
B		28.01.11	Projet P30496 - AS-BUILT VOLGENS LANDMETER GEOMET		NNO	DJ	DDE	
A		09.09.08	Projet P30496 - GOED VOOR UITVOERING		BBA	DJ	FVB	
0		15.06.08	Projet P30496 - GOED VOOR VERGUNNINGEN		BBA	DJ	FVB	
Tek.	Scan	Datum	Evolutie van het plan		Getek.	Verant. T.B.	Proj.-leider	Aanvrager

REPRODUCTIE VOORBEHOUDEN DEZE TEKENING MAG NIET GECOPIEERD, GEREPRODUCEERD, TER REPRODUCTIE GEGEVEN OF AAN DERDEN AFGESTAAN WORDEN ZONDER ONZE MACHTIGING

MERKSPLAS(KOEKHOVEN) STATION

UITGANGSKNOOPPUNT DN 250

PLANZICHT EN DOORSNEDEN

FLUXYS
KUNSTLAAN AV. DES ARTS 31, 1040 BRUSSEL-BRUXELLES
Tel: 02/282.72.11 Fax: 02/230.02.39

SCHAAL: 1/20	PLAN Nr: 4. 20122/ 3603
FORMAAT: A1	VERVANGT HET Nr:

1/10 - 1/100 - 1/1000 - 1/10.000 — 0 — 1m - 10m - 100m - 1000m

1/20 - 1/200 - 1/2000 — 0 — 2m - 20m - 200m


1/125 - 1/1250 — 0 — 12.5m - 125m

1/25 - 1/250 - 1/2500 - 1/25.000 — 0 — 2.5m - 25m - 250m - 2500m


1/5 - 1/50 - 1/500 — 0 — 0.5m - 5m - 50m

PLOTTED BY : notteban 09-MAR-2011 09:46 E:\PIPE\dgn\20122\v2012203603b.dgn

DOORSNEDE A-A

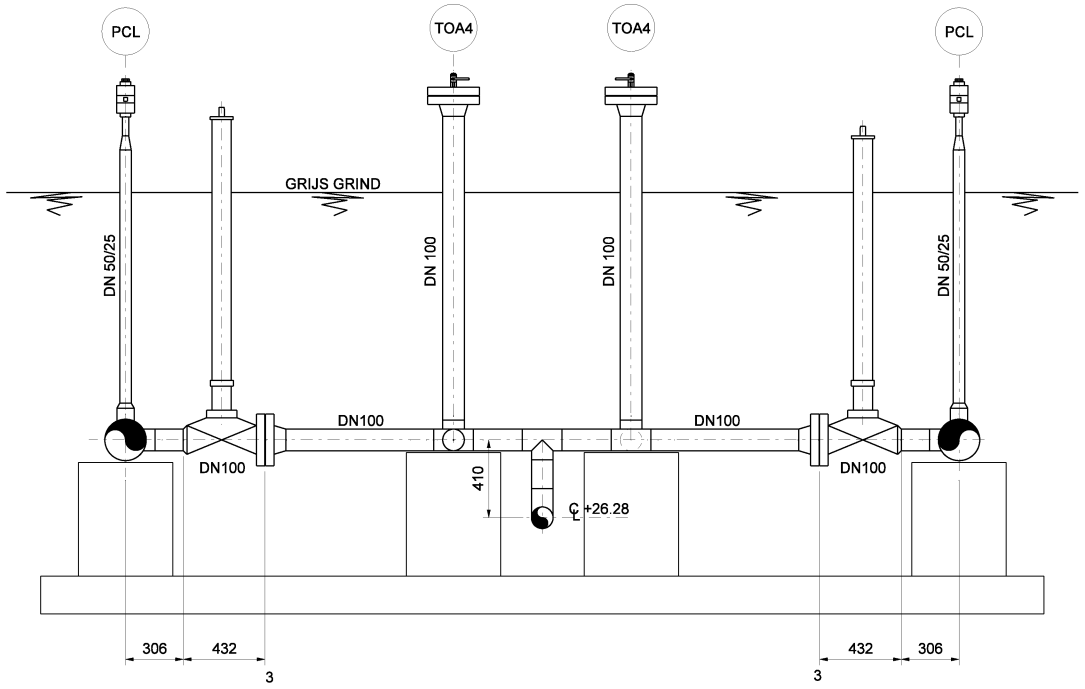

DOORSNEDE B-B

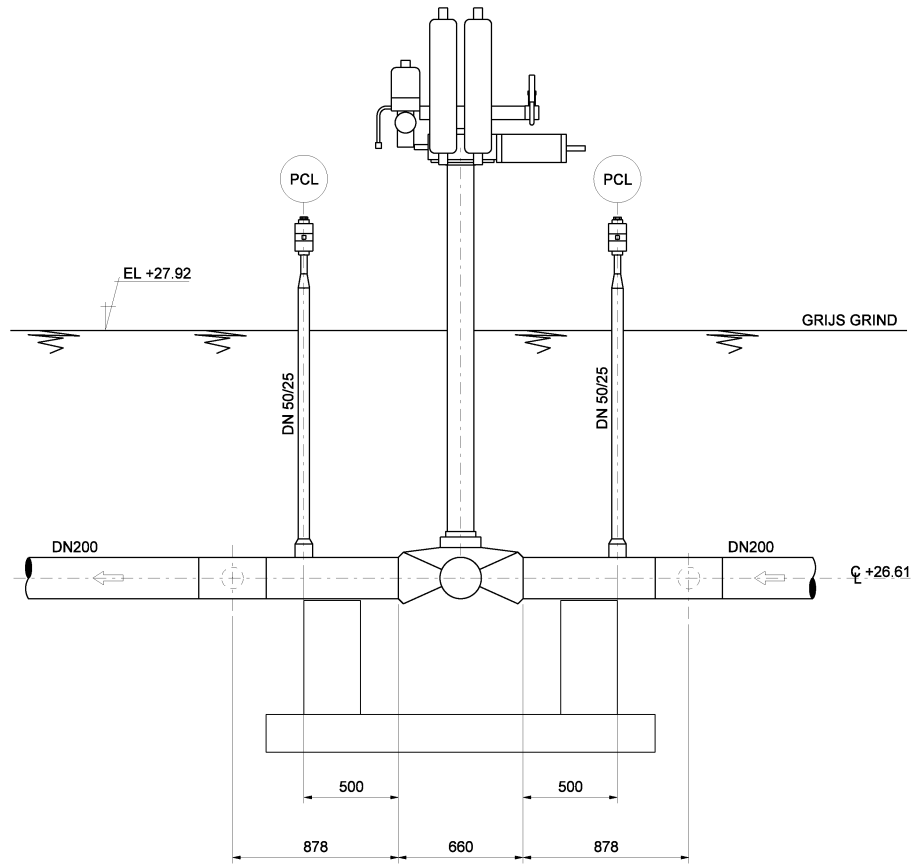


PEIL GRIJS GRIND = + 27.92 TAW

DE GEGEVEN PEILEN ZIJN IN TAW

TE RAADPLEGEN PLANNEN:

1) INPLANTING	ZIE PLAN 4.20122/9700
2) REFERENTIE "TYPICALS" PIPING CLASS 06 C 01	ZIE PLAN 4.00000/0747

PLANZICHT KNOOPUNT 2
INGANG STATION

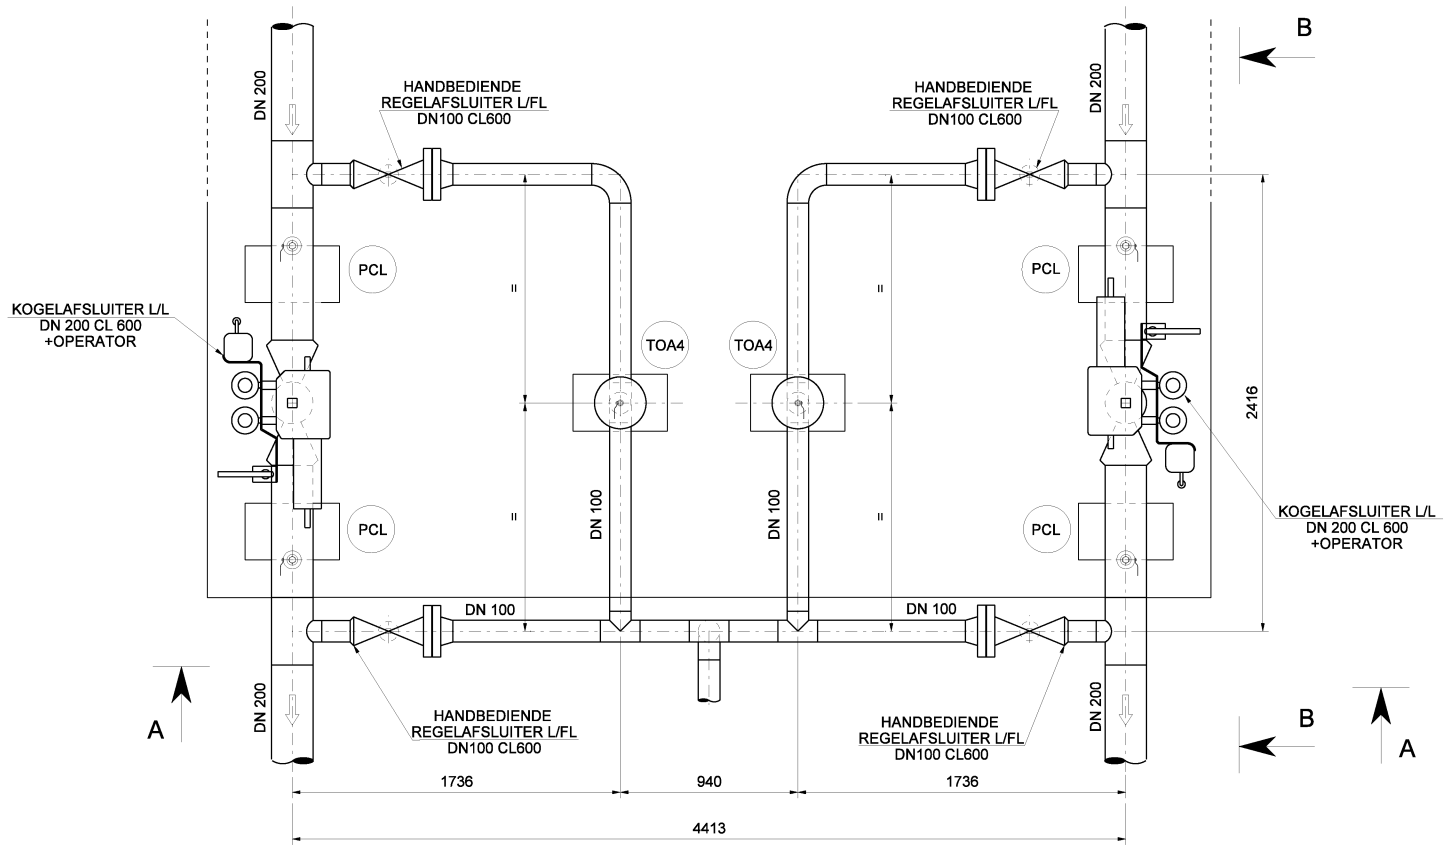

PLANZICHT KNOOPPUNT 1
INGANG STATION

PROVINCIE: ANTWERPEN				GEMEENTE: MERKSPLAS		
SEKTOR: 1	KAART:			OPM. LEIDING DOOR:		DATUM:
HOOGST TOELAATBARE BEDRIJFSDRUK:	80 bar			OPMETING TOPO DOOR:		DATUM:
B	28.01.11	Projet P30496 - AS-BUILT VOLGENS LANDMETER GEOMET	NNO	DJ	DDE	
A	09.09.08	Projet P30496 - GOED VOOR UITVOERING	BBA	DJ	FVB	
0	15.06.08	Projet P30496 - GOED VOOR VERGUNNINGEN	BBA	DJ	FVB	
Tek.	Scan	Datum	Evolutie van het plan	Getek.	Verant. T.B.	Proj.-leider	Aanvrager

REPRODUCTIE VOORBEHOUDEN DEZE TEKENING MAG NIET GECOPIEERD, GEREPRODUCEERD,
TER REPRODUCTIE GEGEVEN OF AAN DERDEN AFGESTAAN WORDEN ZONDER ONZE MACHTIGING

MERKSPLAS(KOEKHOVEN) STATION

INGANGSKNOOPPUNT DN 200 1 & 2

PLANZICHT EN DOORSNEDEN

FLUXYS
KUNSTLAAN AV. DES ARTS 31, 1040 BRUSSEL-BRUXELLES
Tel: 02/282.72.11 Fax: 02/230.02.39

SCHAAL: 1/20	PLAN Nr: 4. 20122/ 3604
FORMAAT: A1	VERVANGT HET Nr:

1/10 - 1/100 - 1/1000 - 1/10.000 : 0 — 1m - 10m - 100m - 1000m

1/20 - 1/200 - 1/2000 : 0 — 2m - 20m - 200m


1/125 - 1/1250 : 0 — 12.5m - 125m

1/25 - 1/250 - 1/2500 - 1/25.000 : 0 — 2.5m - 25m - 250m - 2500m


1/5 - 1/50 - 1/500 : 0 — 0.5m - 5m - 50m

PLOTTED BY : notteben 09-MAR-2011 09:43 E:\PIPEdgn\20122\20122036O4b.dgn

DOORSNEDE A-A

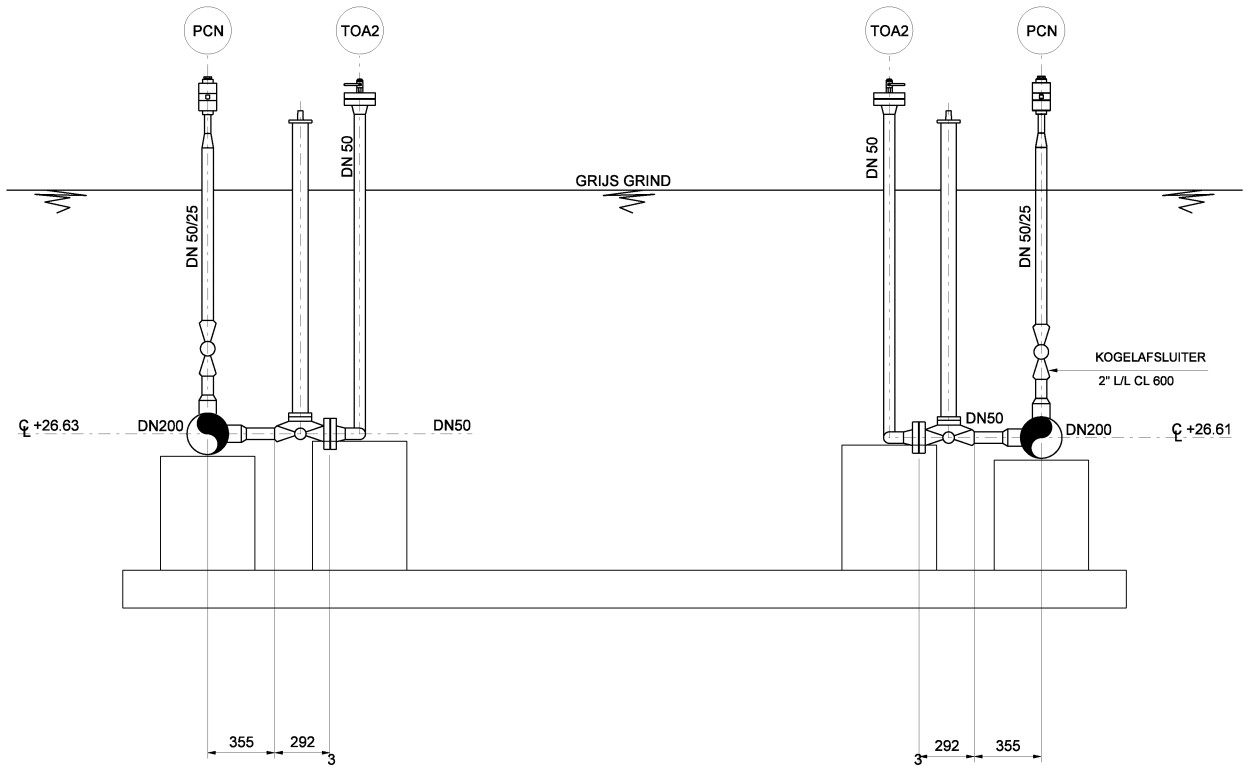

DOORSNEDE B-B

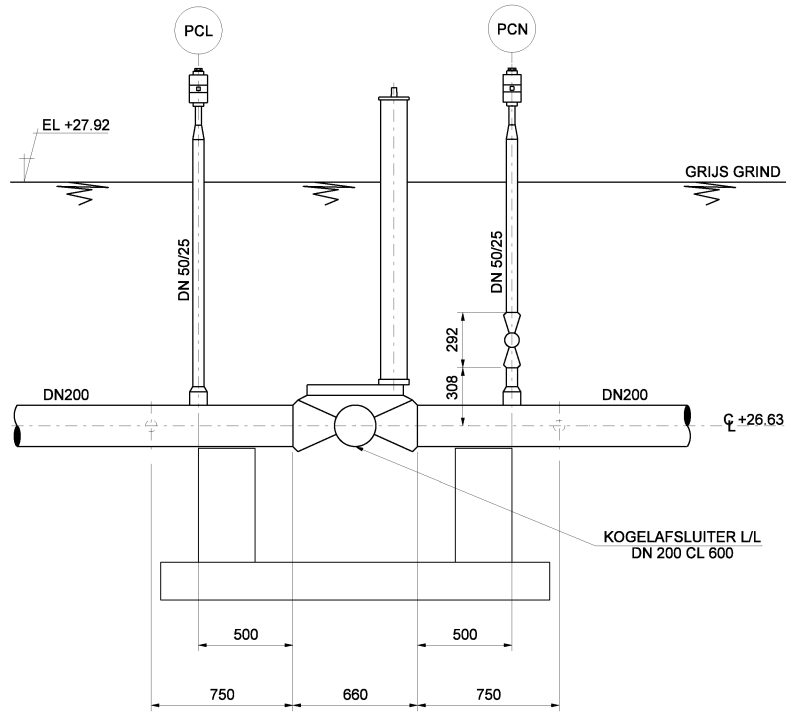


PEIL GRIJS GRIND = + 27.92 TAW

DE GEGEVEN PEILEN ZIJN IN TAW

TE RAADPLEGEN PLANNEN:

1) INPLANTING	ZIE PLAN 4.20122/9700
2) REFERENTIE "TYPICALS" PIPING CLASS 06 C 01	ZIE PLAN 4.00000/0747

PLANZICHT KNOOPPUNT 3
INGANG STATION

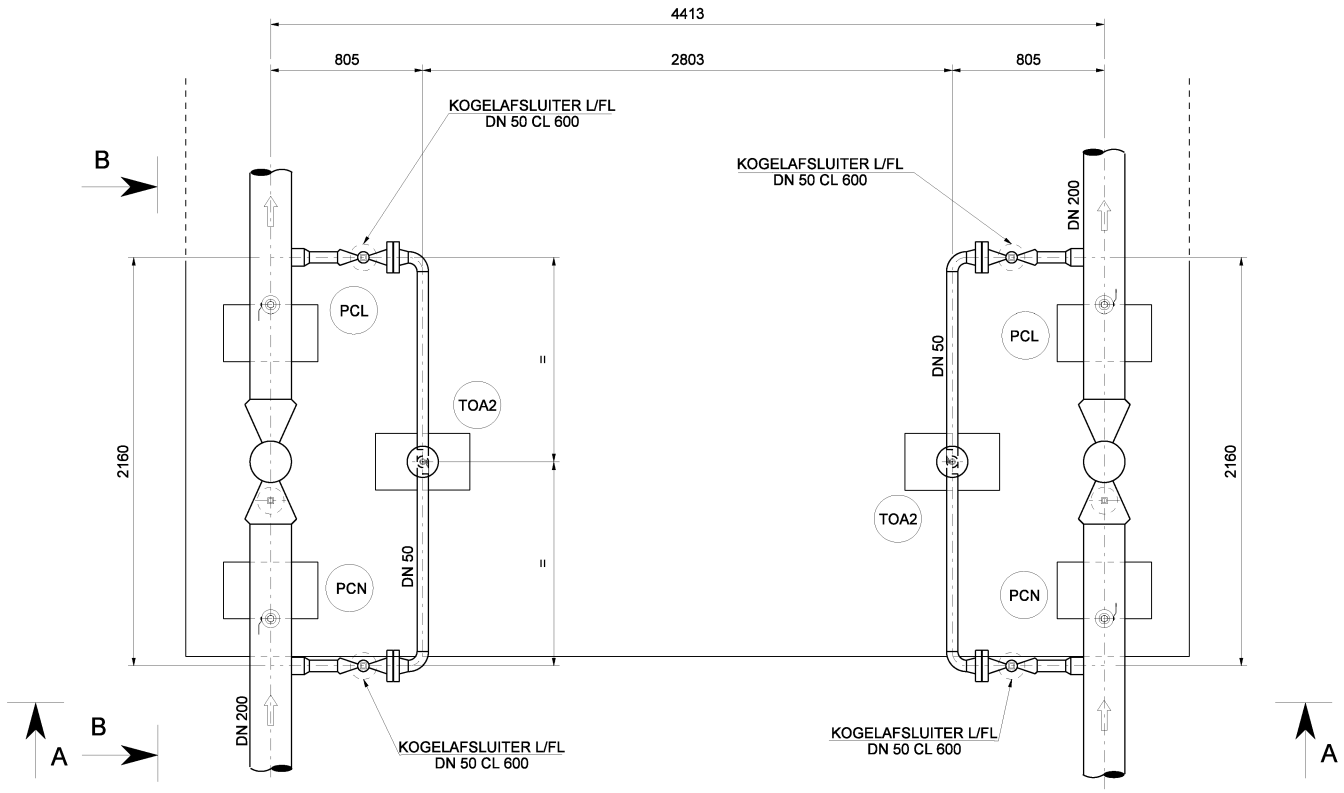

PLANZICHT KNOOPUNT 4
INGANG STATION

PROVINCIE: ANTWERPEN				GEMEENTE: MERKSPLAS			
SEKTOR: 1	KAART:			OPM. LEIDING DOOR:		DATUM:	
HOOGST TOELAATBARE BEDRIJFSDRUK:	80 bar			OPMETING TOPO DOOR:		DATUM:	

B		28.01.11	Projet P30496 - AS-BUILT VOLGENS LANDMETER GEOMET	NNO	DJ	DDE	
A		09.09.08	Projet P30496 - GOED VOOR UITVOERING	BBA	DJ	FVB	
0		15.06.08	Projet P30496 - GOED VOOR VERGUNNINGEN	BBA	DJ	FVB	
Tek.	Scan	Datum	Evolutie van het plan	Getek.	Verant. T.B.	Proj.-leider	Aanvrager

REPRODUCTIE VOORBEHOUDEN DEZE TEKENING MAG NIET GECOPIEERD, GEREPRODUCEERD,
TER REPRODUCTIE GEGEVEN OF AAN DERDEN AFGESTAAN WORDEN ZONDER ONZE MACHTIGING

MERKSPLAS(KOEKHOVEN) STATION

INGANGSKNOOPPUNT DN 200 3 & 4

PLANZICHT EN DOORSNEDEN

FLUXYS
KUNSTLAAN AV. DES ARTS 31, 1040 BRUSSEL-BRUXELLES
Tel: 02/282.72.11 Fax: 02/230.02.39

SCHAAL:	PLAN Nr:
1/20	4. 20122/ 3605
FORMAAT: A1	VERVANGT HET Nr:

1/10 - 1/100 - 1/1000 - 1/10.000 : 0 — 1m - 10m - 100m - 1000m
1/20 - 1/200 - 1/2000 : 0 — 2m - 20m - 200m
1/125 - 1/1250 : 0 — 12.5m - 125m
1/25 - 1/250 - 1/2500 - 1/25.000 : 0 — 2.5m - 25m - 250m - 2500m
1/5 - 1/50 - 1/500 : 0 — 0.5m - 5m - 50m

PLOTTED BY : notteben 09-MAR-2011 09:42 E:\PIPEdgn\20122\v2012203605b.dgn

FLUXYS
NAAMSTRAAT 59, 1000 BRUSSEL - RUE DU CANAL 59, 1000 BRUXELLES
TEL 02/282.71.11 FAX 02/233.12.29

SCHAAL:	PLAN Nr:
1:200	4. 20122/ 06700
FORMAAT:	VERVANGT HET Nr:
A1	

MERKSPLAS(KOEKHOVEN) STATION
MEETPUNTEN KATHODISCHE BESCHERMING
Dienst Kathodische Bescherming
As-Built


Tek.	Datum	Evolute van het plan	Getek.	Verant. T.B.	Proj.-Houder	Aanvrager
D	12/04/23	MP 132. 134. 136 TOEGEVOEGD	WA	PVD	AFB	
C	11/08/21	MP 210 TOEGEVOEGD	KSN	PVKE	AFB	
B	21/11/18	MP 90.100.110.120 VERWIJDERD	KSN	PVD	AFB	
A	12/08/15	UPDATE MEETPUNTEN	KSN	PVD	TOT	-
HOOGST TOELAATBARE BEDRIJFSDRUK:		80 / 14,7 bar	OPMETING TOPO DOOR:		DATUM:	
SEKTOR:	1	KAART: 08/45	OPM. LEIDING DOOR:		DATUM:	
PROVINCIE: ANTWERPEN			GEMEENTE: MERKSPLAS			
TELEFOONNUMMER: -						
NUMMER ELEKTRISCHE TELLER: -			OA7 NUMMER: -			
TYPE TOESTEL: -			BETROKKEN INPLANTINGSPLAN: 4.20122/9700			
CODE NUMMER TOESTEL: -			TELEATLAS: -			


REPRODUCTIE VOORBEHOUDEN, DEZE TEKENING MAG NIET GECOMPLEERD, GEREPRODUCEERD
TER BEPRODUCTIE GEGEVEN AAN DERDEN AFGESTAAN WORDEN ZONDER ZONDER ONZE MACHTIGING


Beïsolatorgarfe - Aquaterra

○	Paalfe Kath. Beschr.	⊘	Toestel Kath. Beschr. Stroomontwikking op spoor
☒	Straatpot Kath. Beschr.	Ⓐ	Toestel Kath. Beschr. Stroomafleiding op spoor
⊗	Toestel Kath. Beschr. stroomontwikking op anoden	⊗	Toestel Kath. Beschr. tractie onderstation

9000-reeks: wachtbuizen kb, positie indicatief

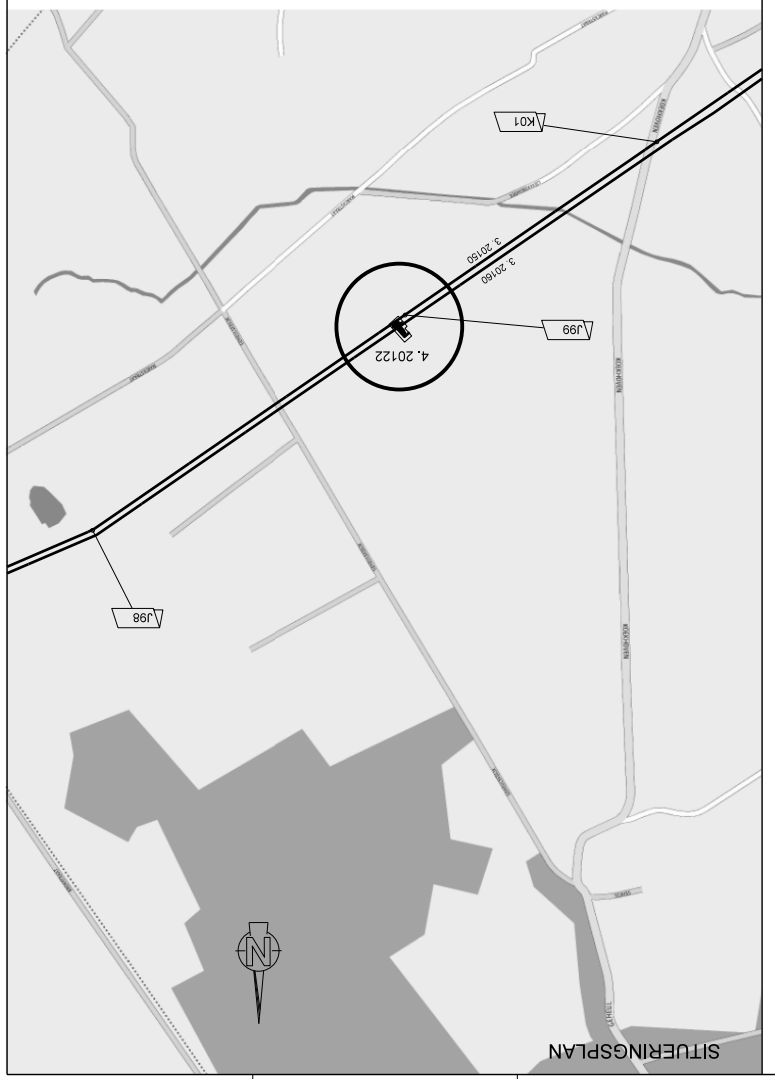

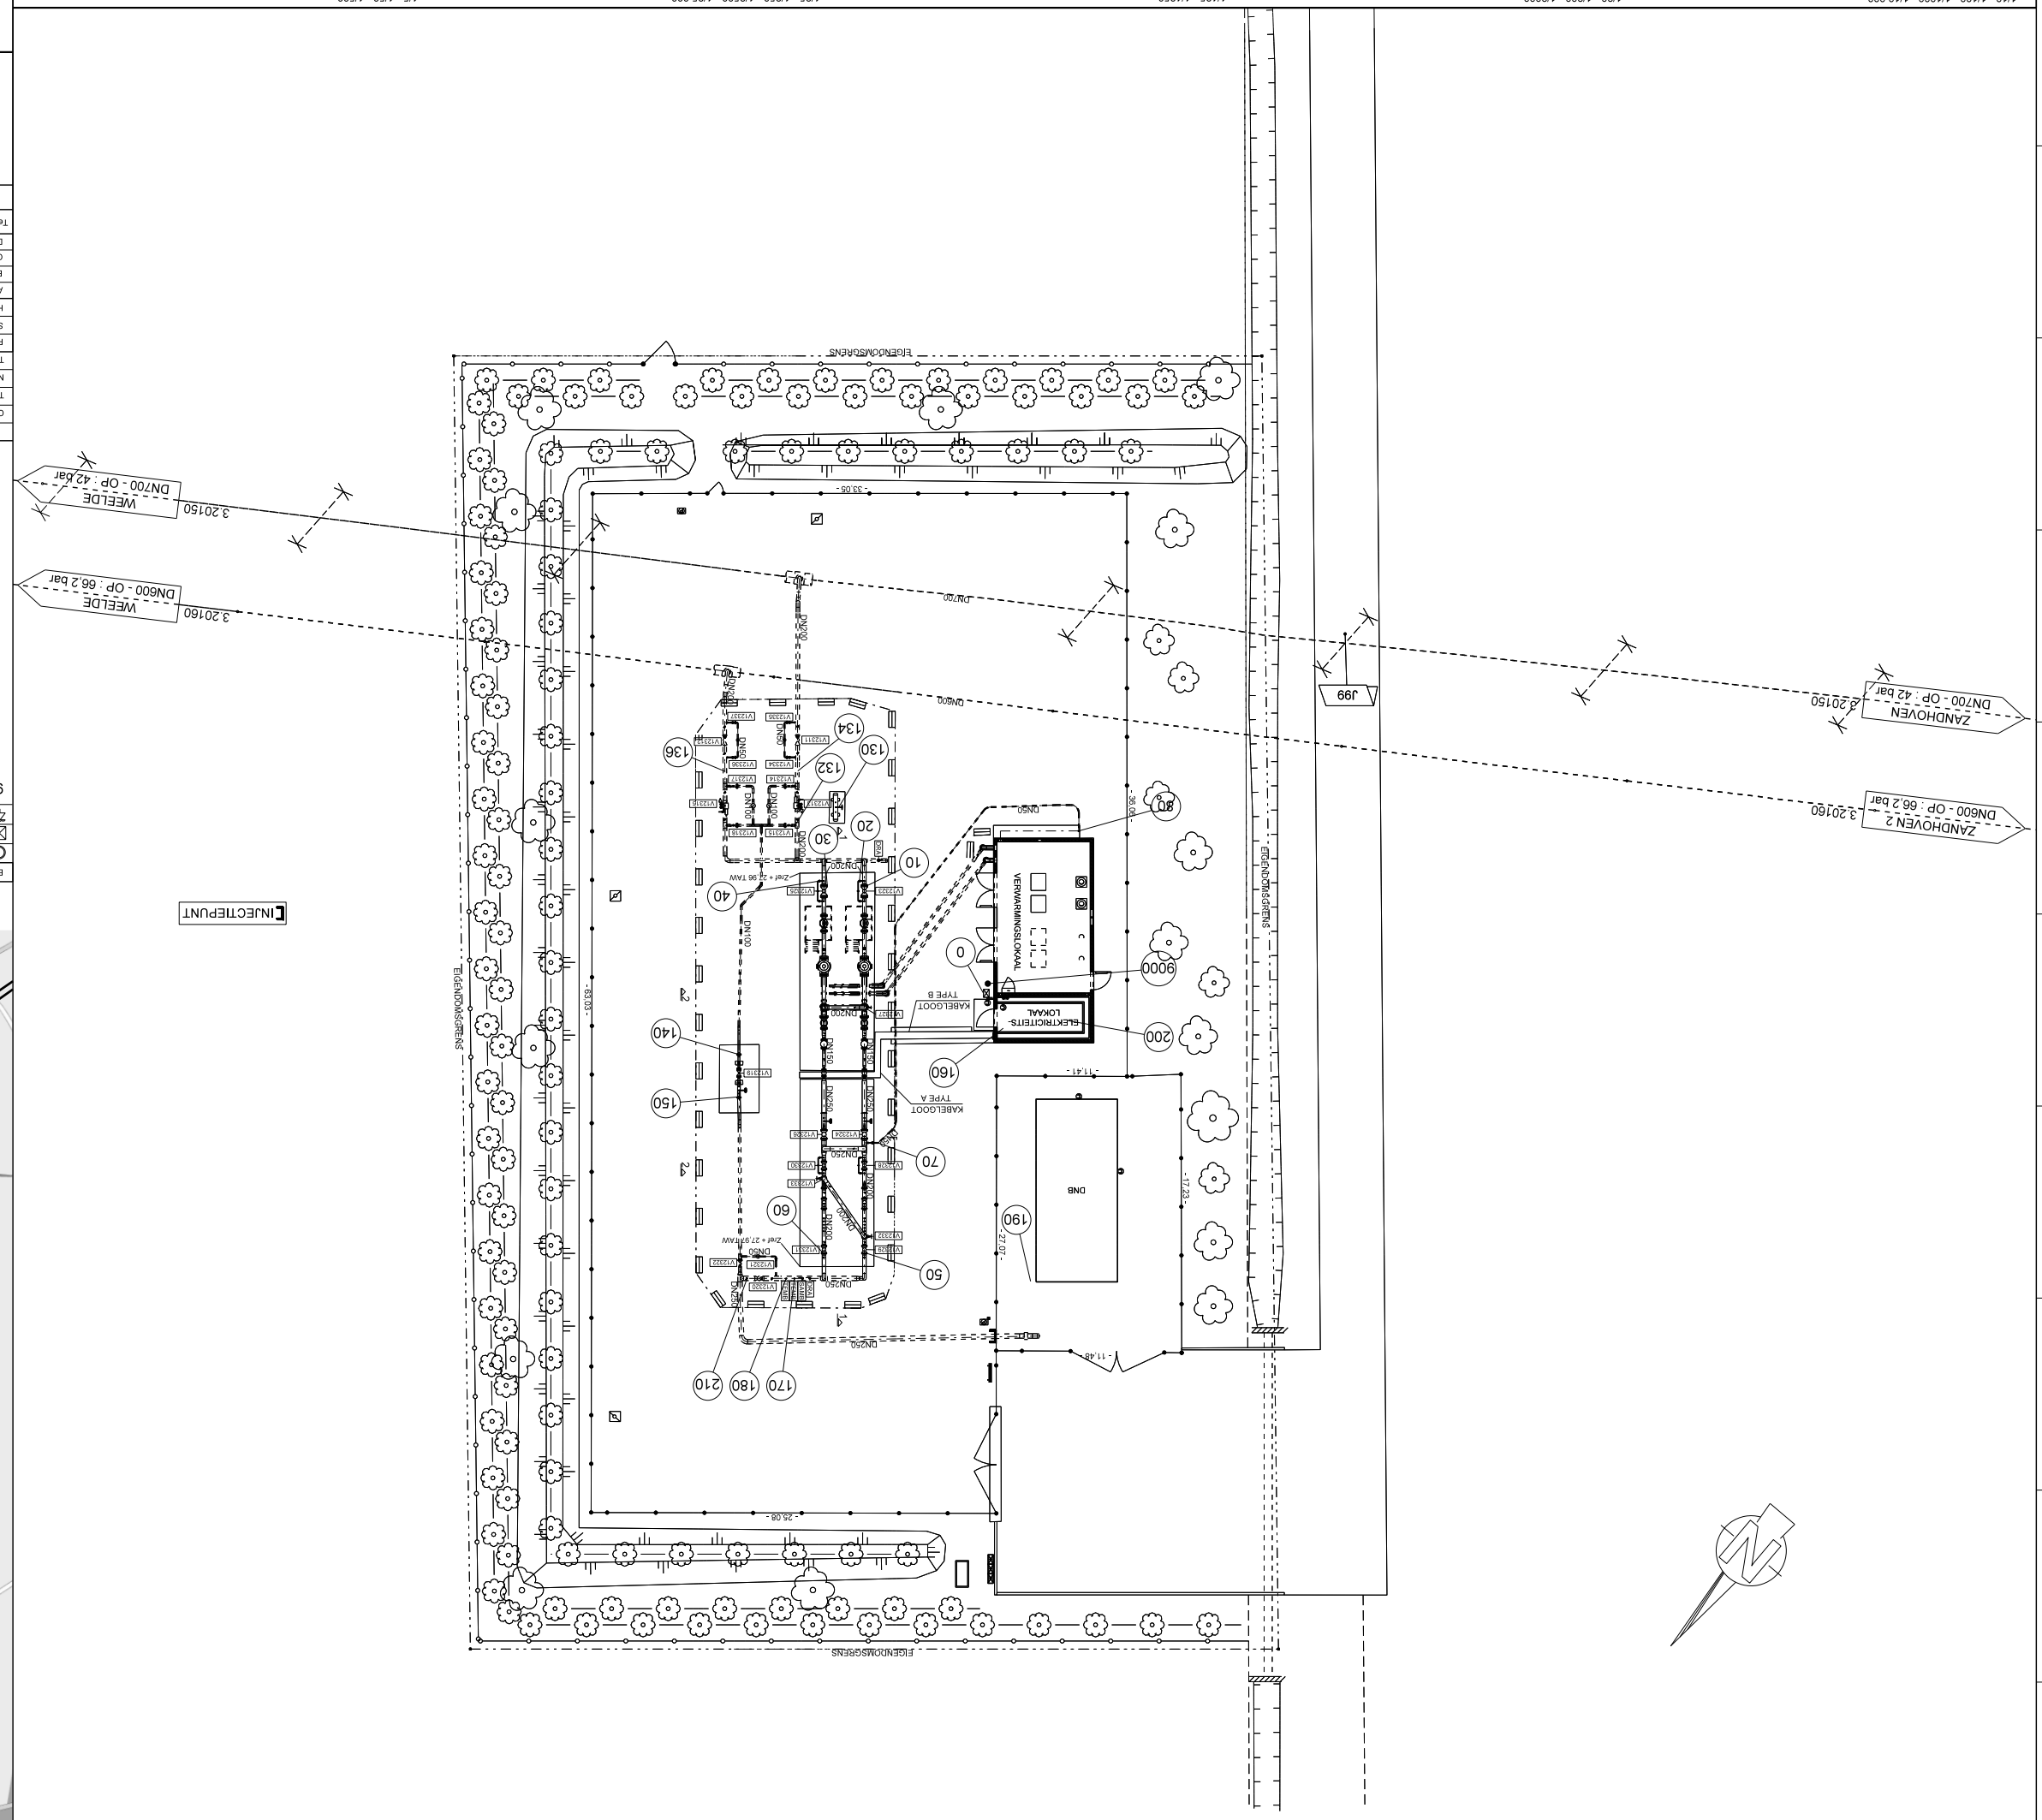

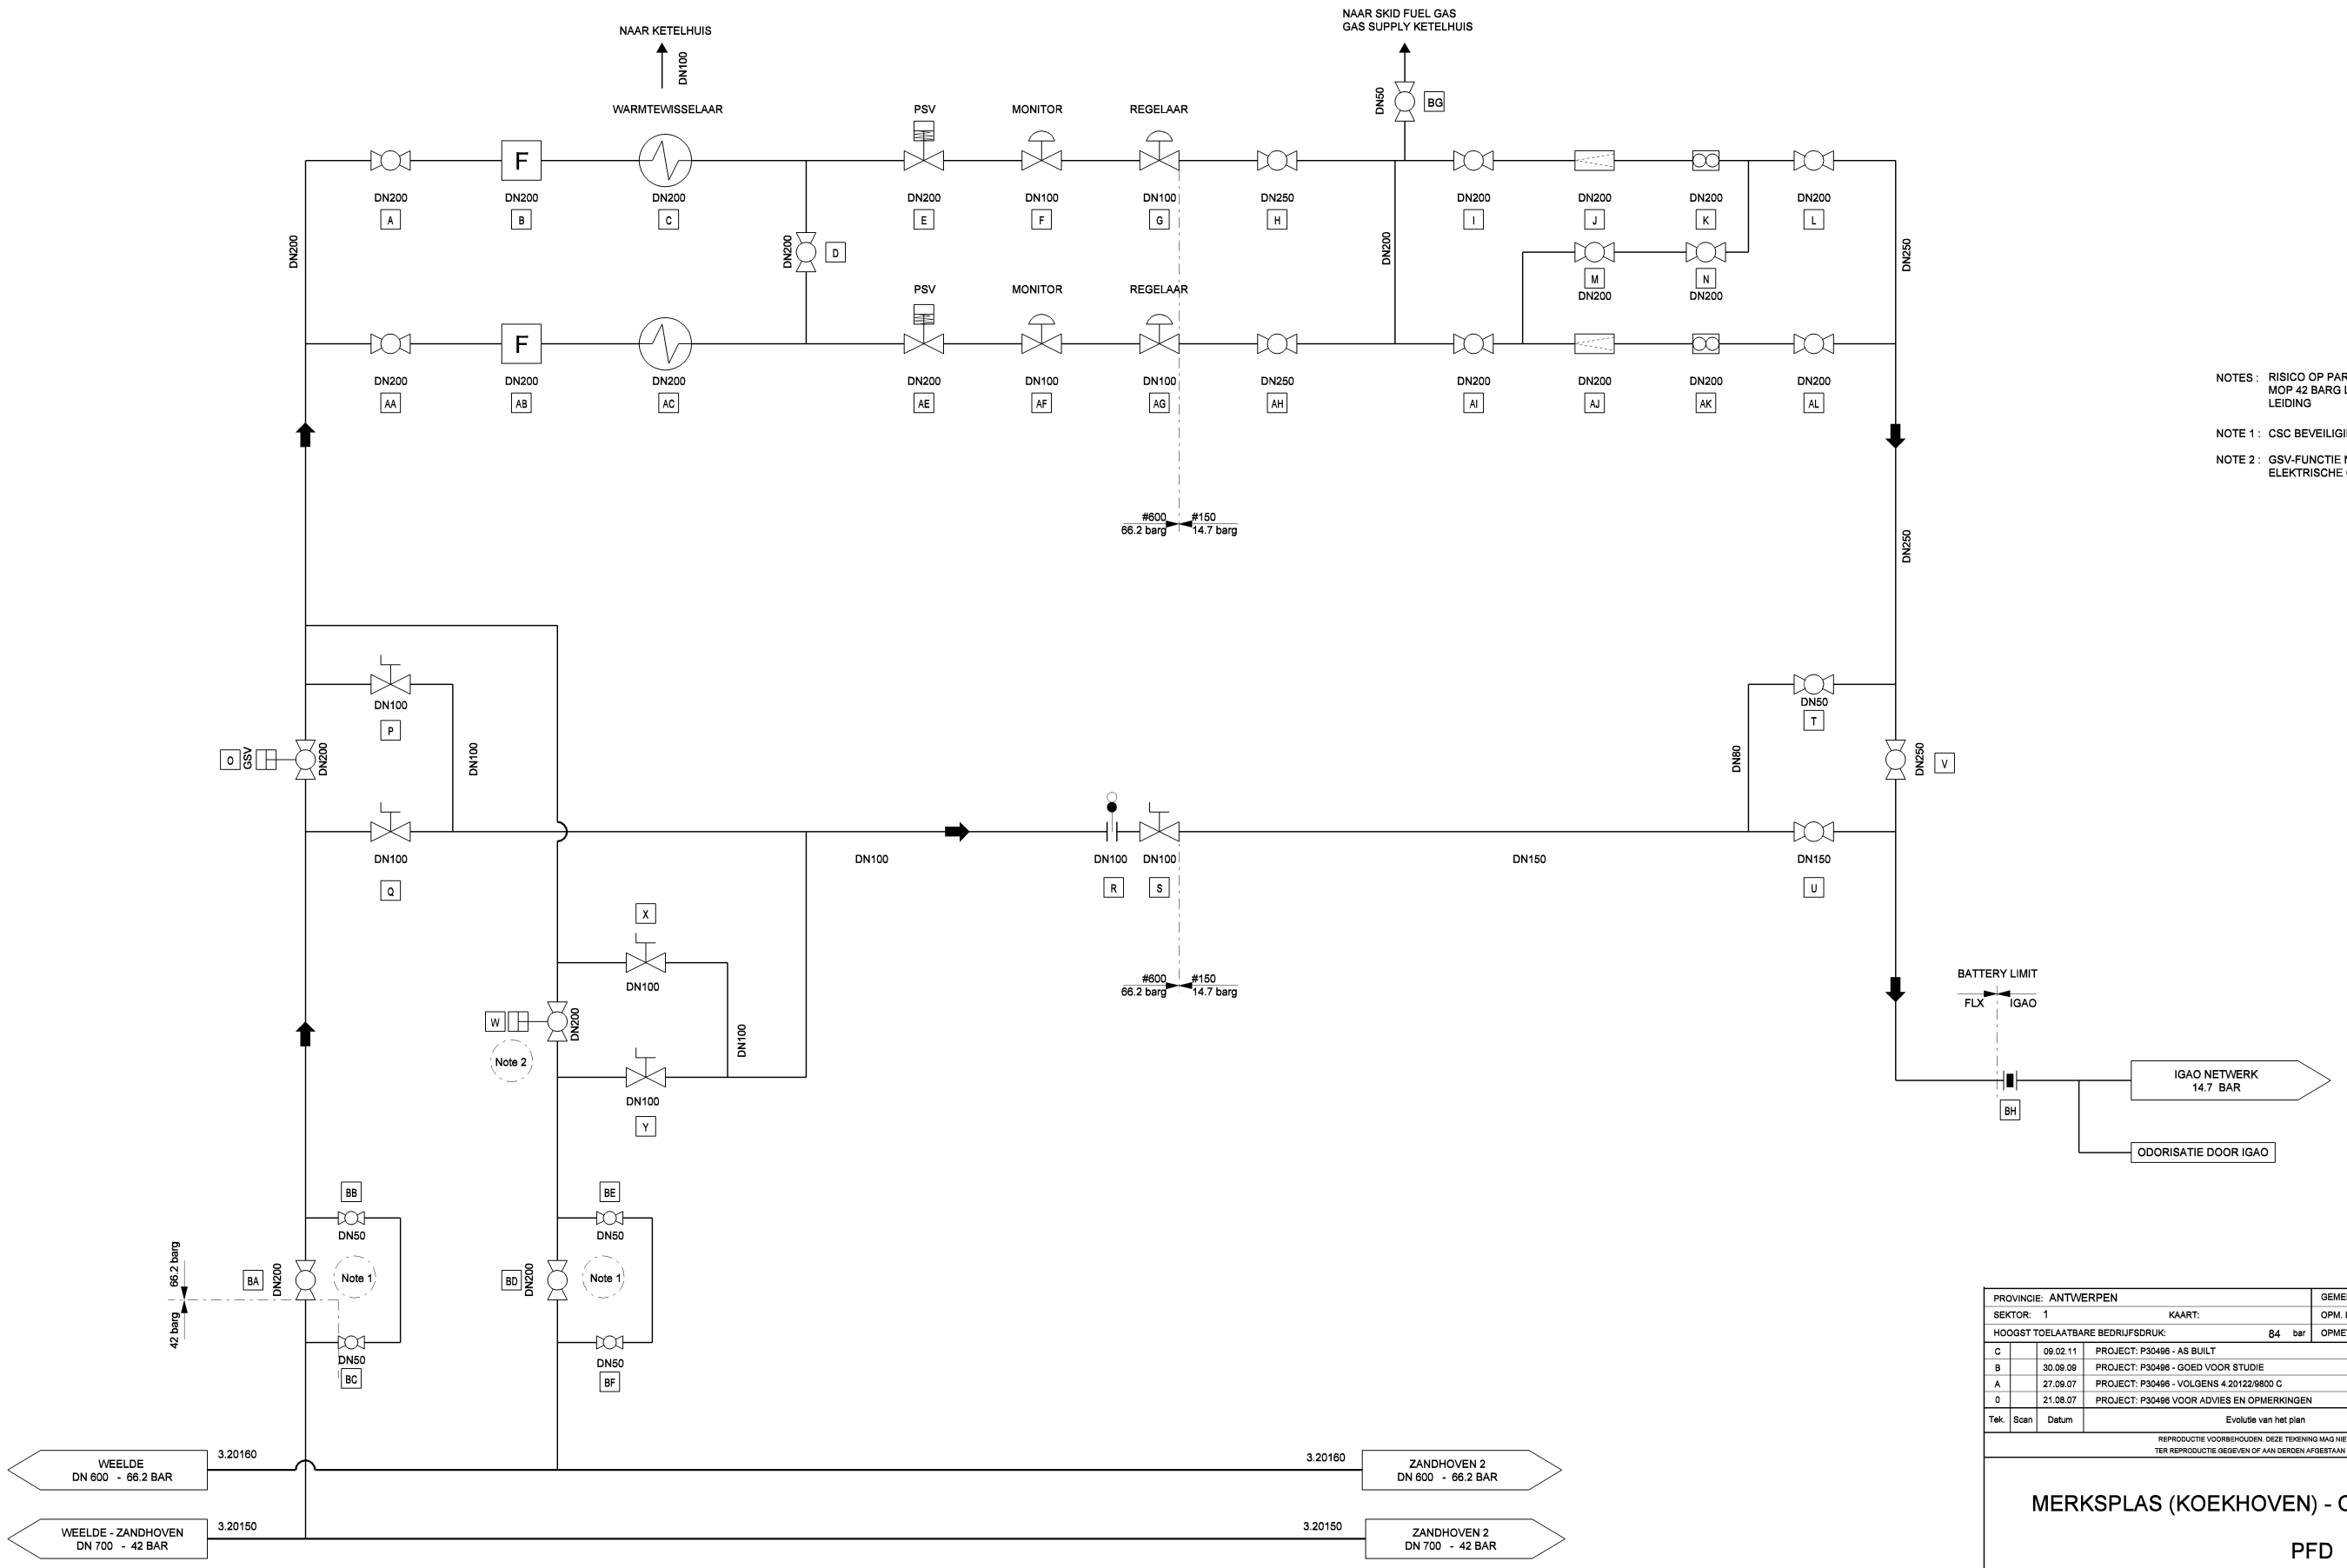

NOTES : RISICO OP PARALLEL SCHAKELING
MOP 42 BARG LEIDING MET 66.2 BARG LEIDING

NOTE 1 : CSC BEVEILIGING

NOTE 2 : GSV-FUNCTIE NOG NIET ACTIEF/ ELEKTRISCHE ONTKOPPELING

PROVINCIE: ANTWERPEN				GEMEENTE: MERKSPLAS		
SEKTOR: 1	KAART:			OPM. LEIDING DOOR:		DATUM:
HOOGST TOELAATBARE BEDRIJFSDRUK: 84 bar				OPMETING TOPO DOOR:		DATUM:
C		09.02.11	PROJECT: P30496 - AS BUILT	JSR	DDI	DDI
B		30.09.09	PROJECT: P30496 - GOED VOOR STUDIE	GMA	ADG	FVB
A		27.09.07	PROJECT: P30496 - VOLGENS 4.20122/9800 C	PM	DBI	FVB
0		21.08.07	PROJECT: P30496 VOOR ADVIES EN OPMERKINGEN	PM	DBI	FVB
Tek.	Scan	Datum	Evolutie van het plan	Getek.	Verant. T.B.	Proj.-leider	Aanvrager

REPRODUCTIE VOORBEHOUDEN. DEZE TEKENING MAG NIET GECOPIEERD, GEREPRODUCEERD, TER REPRODUCTIE GEGEVEN OF AAN DERDEN AFGESTAAN WORDEN ZONDER ONZE MACHTIGING


MERKSPLAS (KOEKHOVEN) - ONTSPANNING STATION

PFD

FLUXYS
KUNSTLAAN-AV. DES ARTS 31, 1040 BRUSSEL-BRUXELLES
Tel: 02/282.72.11 Fax: 02/230.02.39

SCHAAL:	PLAN Nr:
/	4, 20122/ 7100
FORMAAT: A1	VERVANGT HET Nr:

PLOTTED BY : GEDROOT 14-FEB-2011 14:07 E:\AU_Werkdir\AU_Transf_and_sign\11045\PRD\4201911.tif

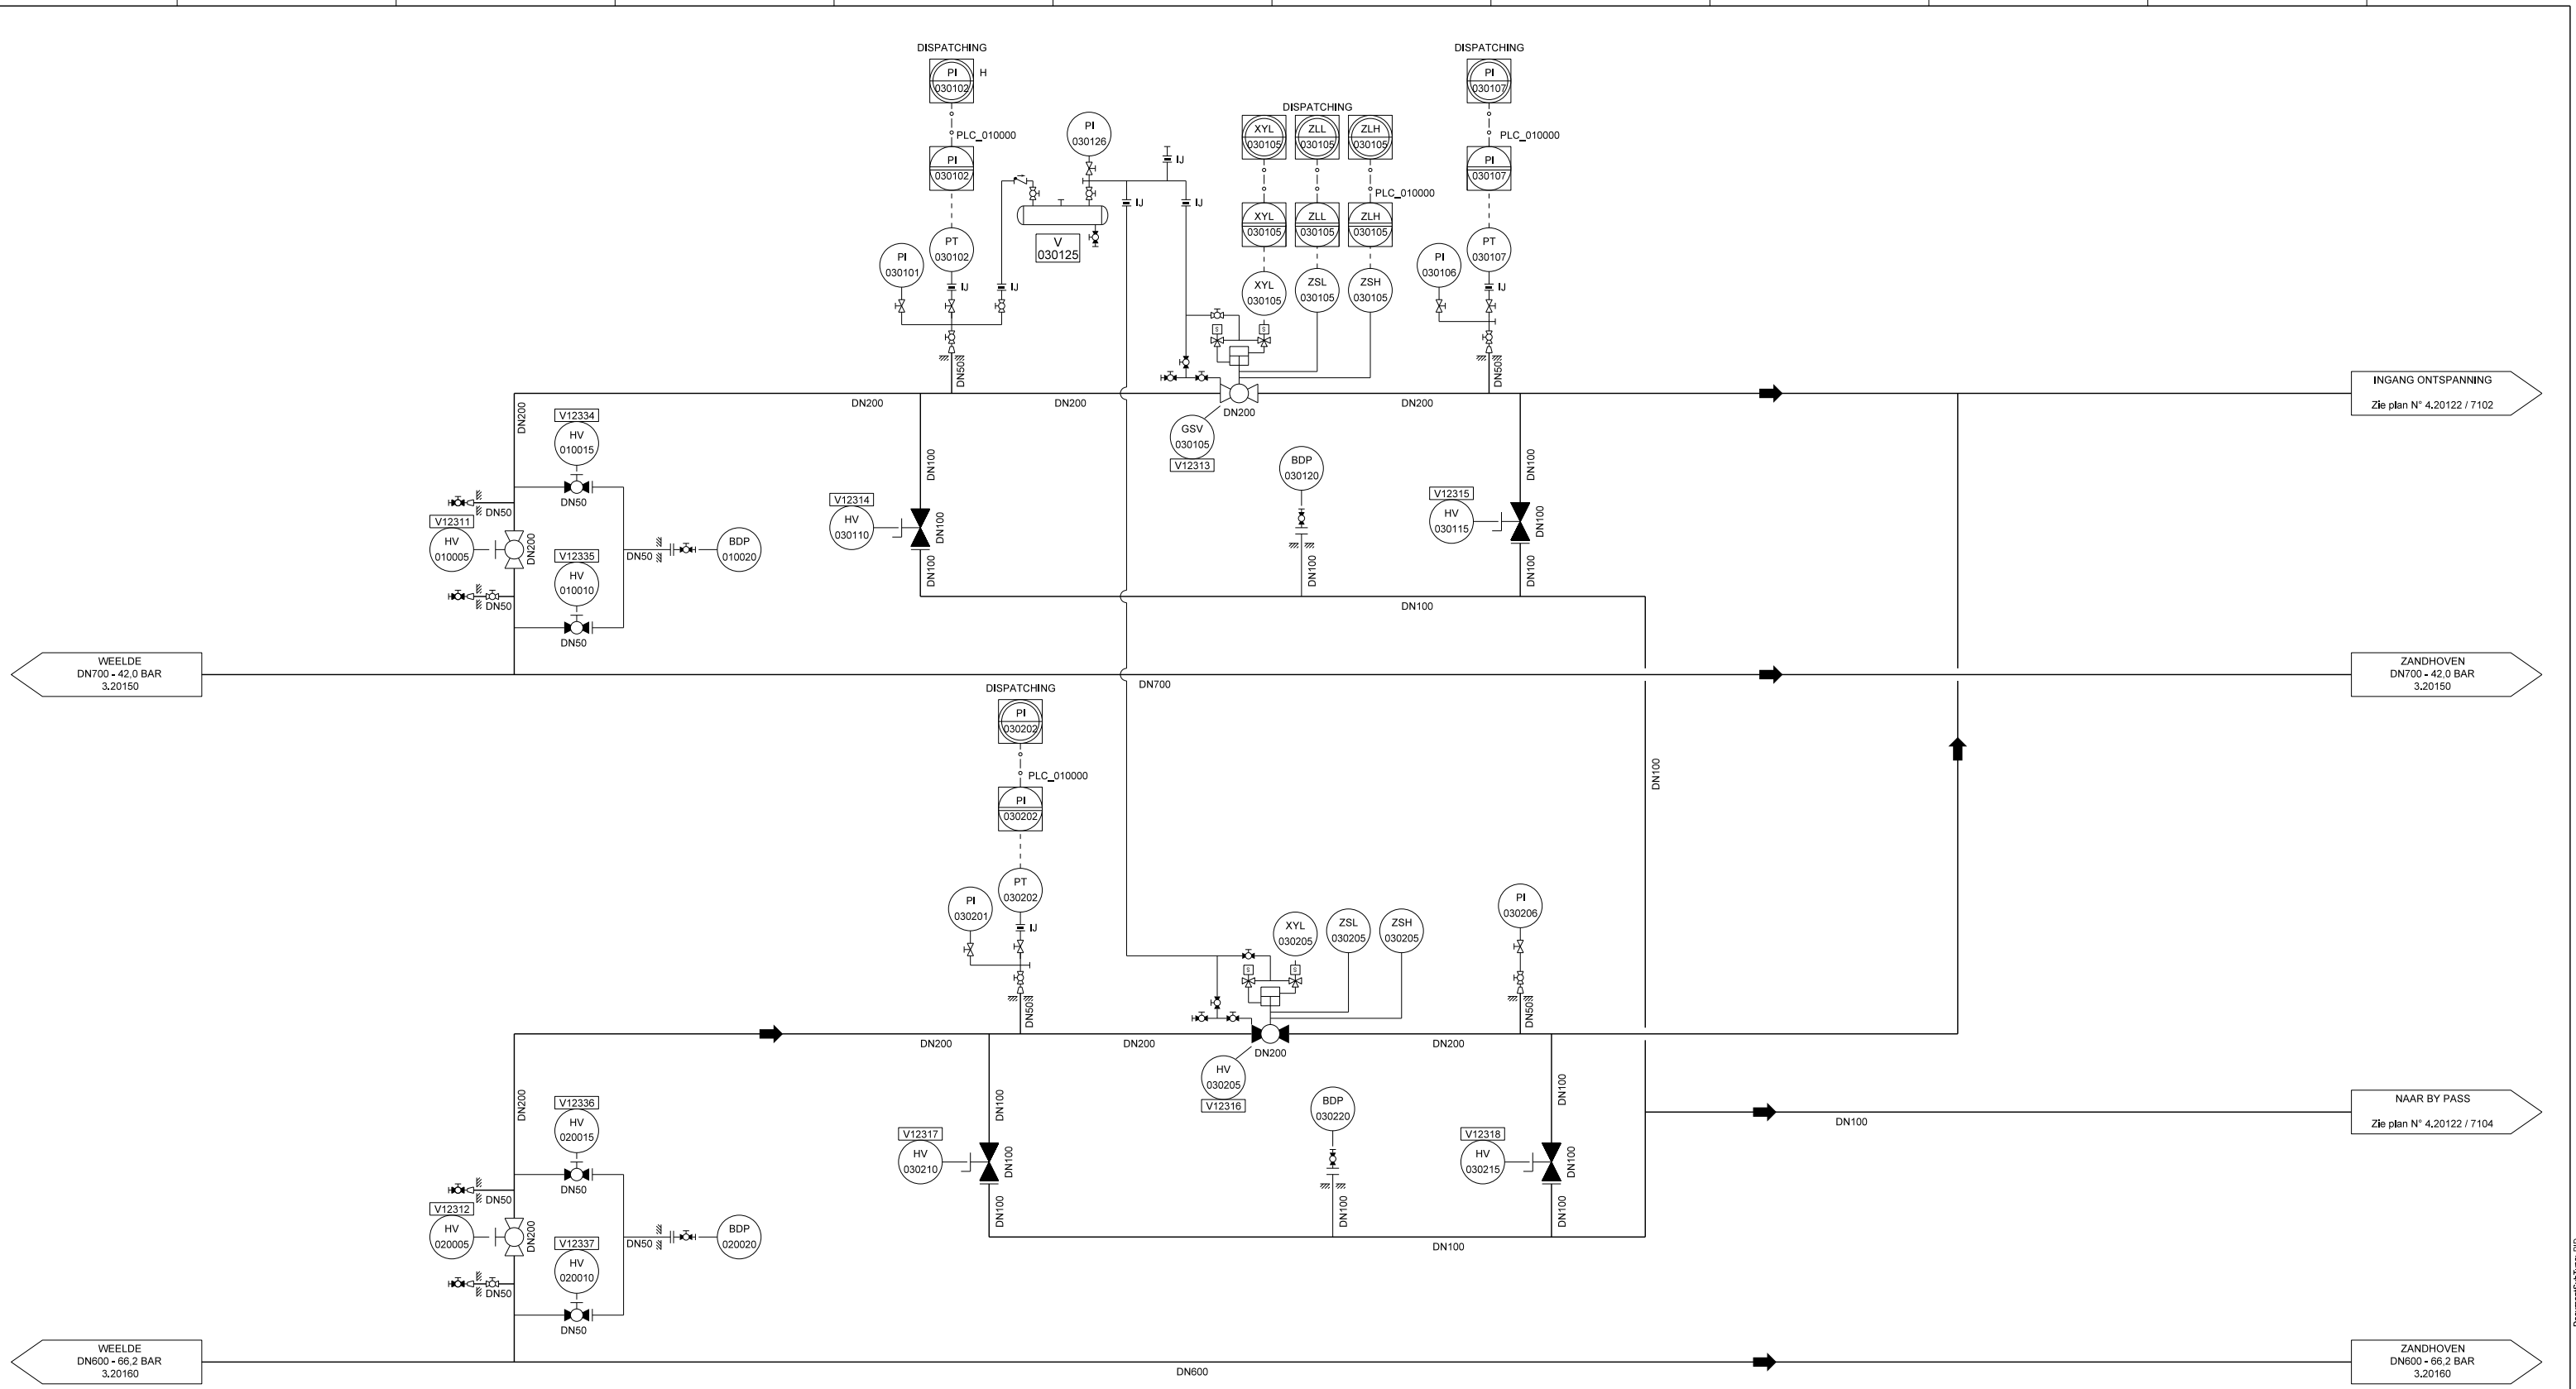

PROVINCIE: ANTWERPEN				GEMEENTE: MERKSPLAS		
SECTOR: 1 KAART: -				OPM. LEIDING DOOR:		DATUM:
HOOGST TOELAATBARE BEDRIJFSDRUK: - bar				OPMETING TOPO DOOR:		DATUM:
F	19/05/17	AS BUILT VOLGENS BEZOEK VAN HET STATION (02/05/2017)	CR	PVDV	DDI	-
G	14/06/17	P10133	CR	PVDV	GHL	FDUX
H	08/03/21	P10133 - AS BUILT NA CONSTRUCTIE	CR	PVDV	GHL	
I	28/06/21	FACT 5130 : V12316 GSV>HV	MVCR	PVDV	DDI	
Tek.	Datum	Evolutie van het plan	Getek.	Verant. T.B.	Proj.-leider	Aanvrager

REPRODUCTIE VOORBEHOUDEN, DEZE TEKENING MAG NIET GECOPIEERD, GEREPRODUCEERD,
TER REPRODUCTIE GEGEVEN OF AAN DERDEN AFGESTAAN WORDEN ZONDER ONZE MACHTIGING

MERKSPLAS(KOEKHOVEN) STATION
P&ID
KNOOPPUNTEN
As-Built

fluxys
Fluxys • Avenue des Arts • 31 • Kunstlaan • 1040 Brussels • Belgium


SCHAAL: -

FORMAAT: A1

PLAN Nr: 4. 20122/ 07101

VERVANGT HET Nr:

SubDomain: -
DocumentSubType: PID
WorkspaceID: ADH-PRC
CATIA Authoring Reference: 4.20122.07101.4(1)1
LAST SAVED:28-JUN-2021 13:50

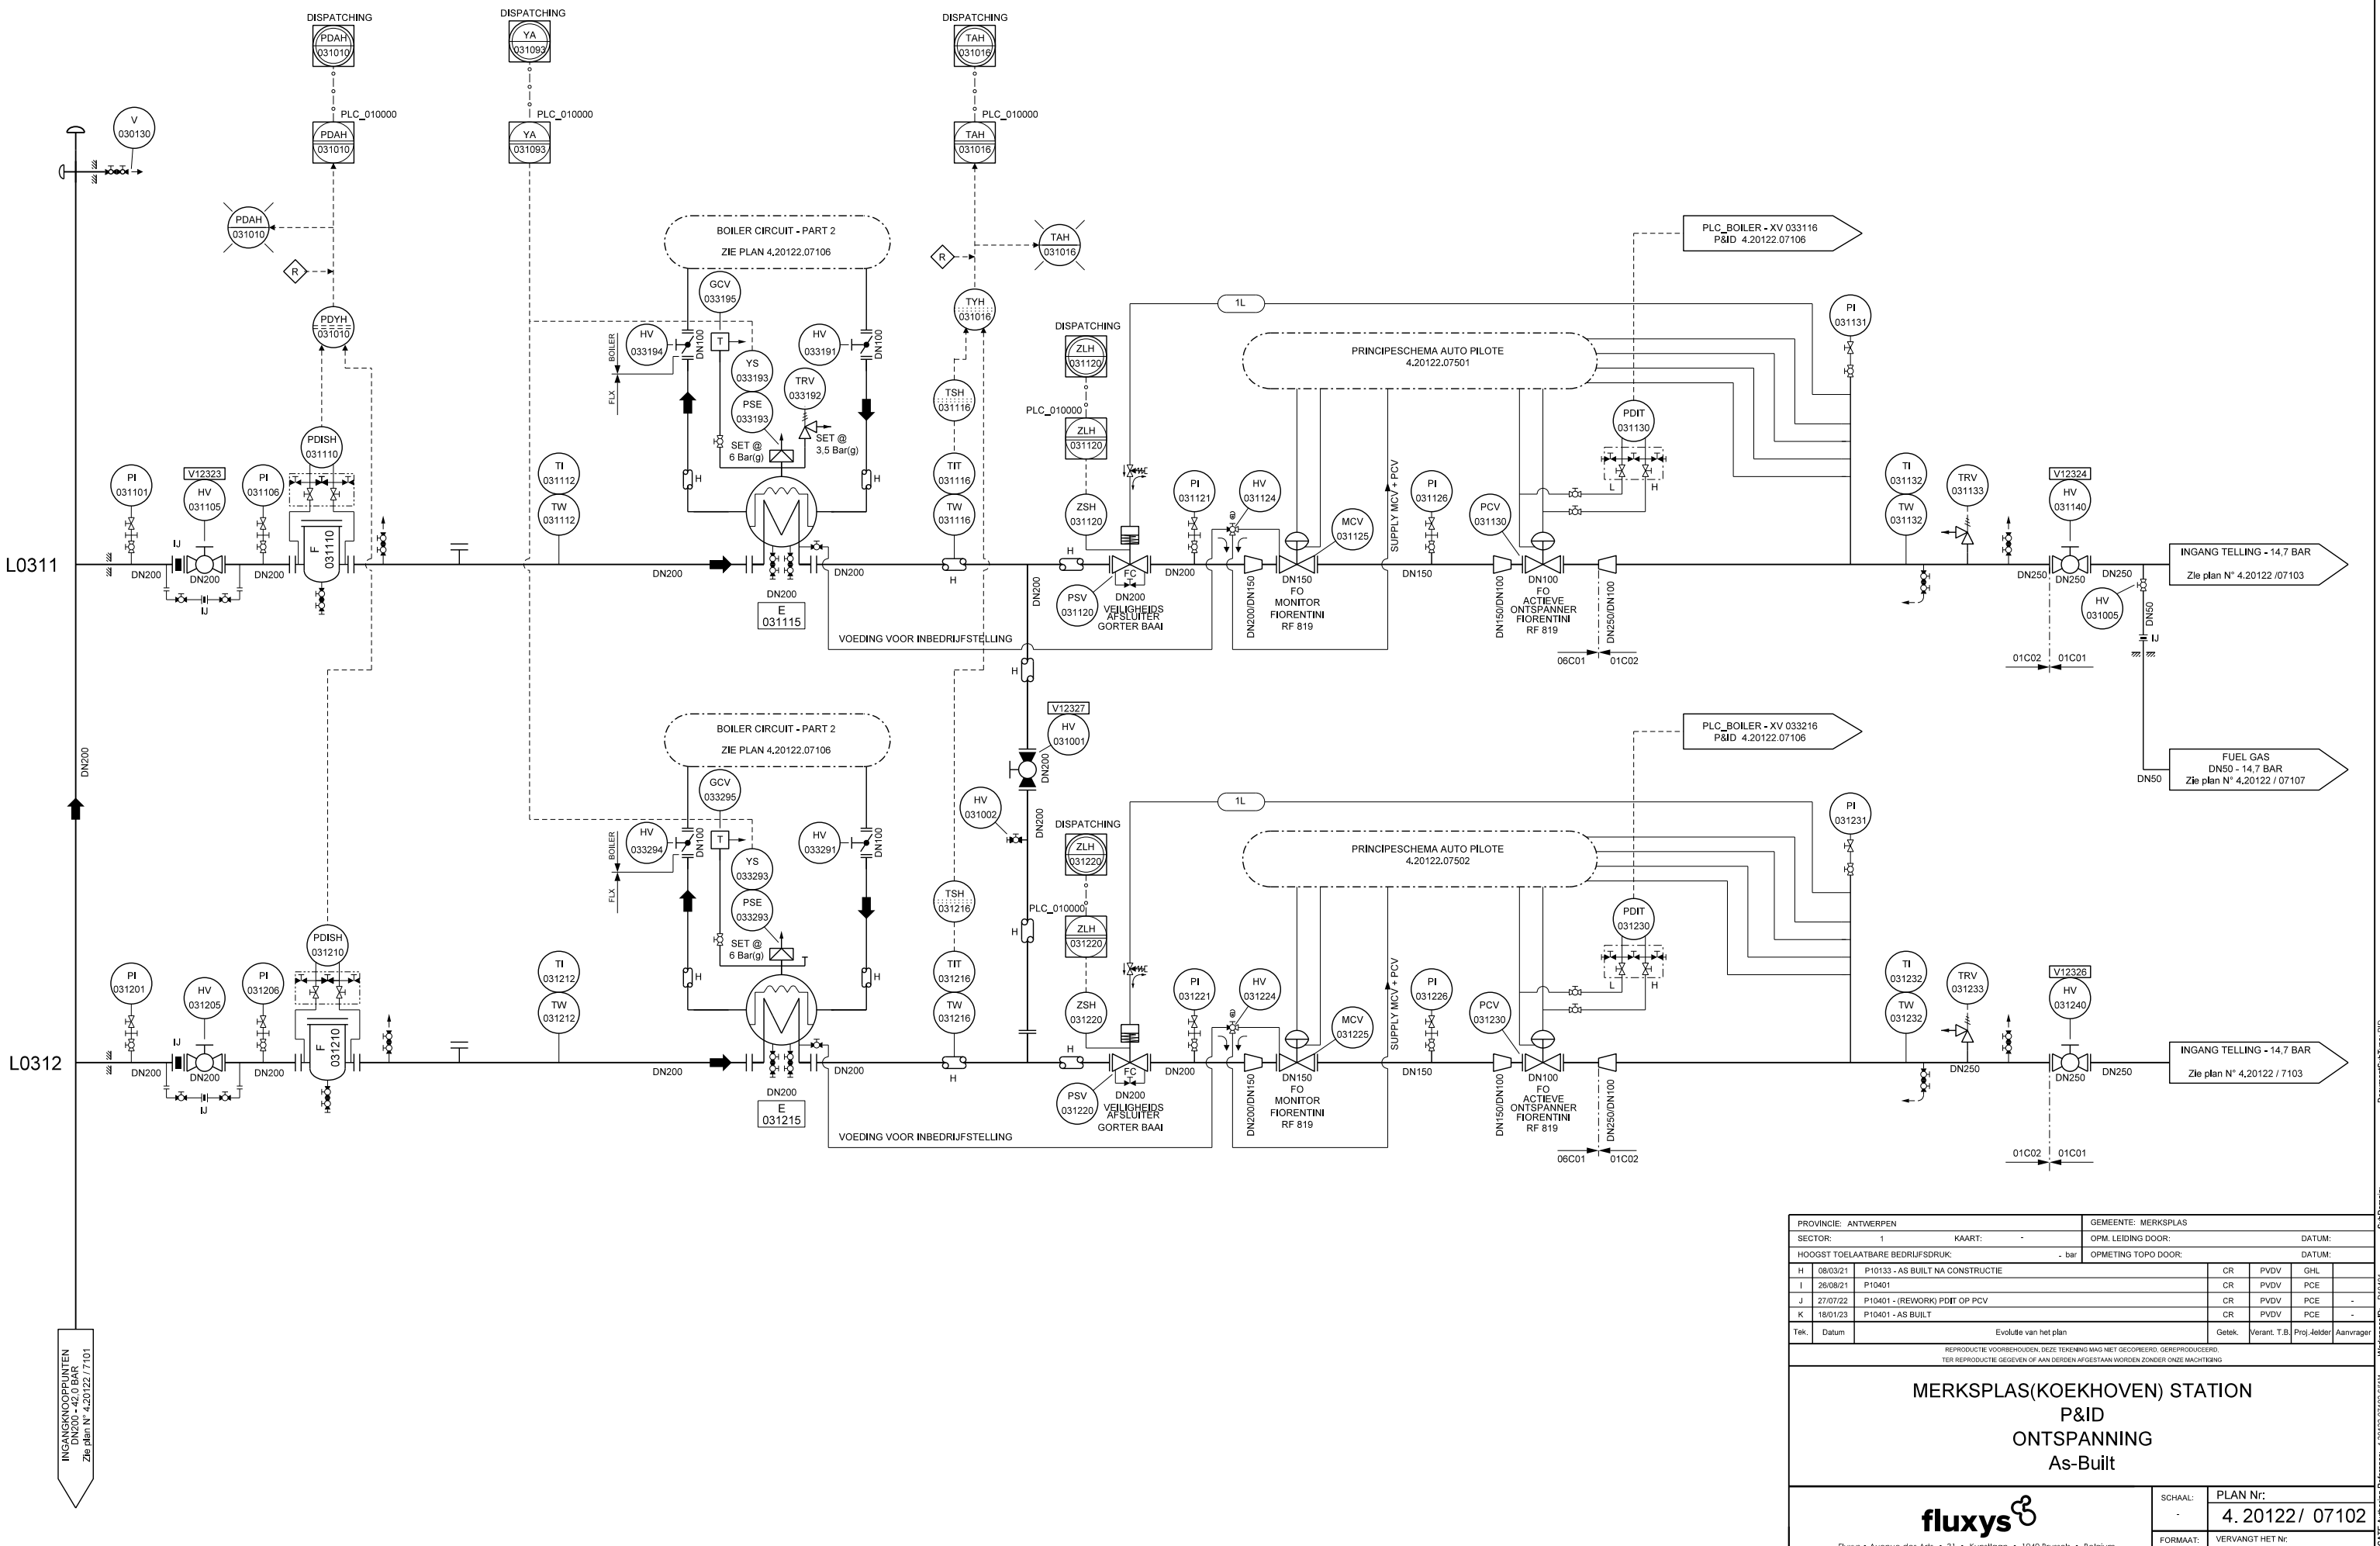

PROVINCIE: ANTWERPEN				GEMEENTE: MERKSPLAS			
SECTOR: 1	KAART: -			OPM. LEIDING DOOR:		DATUM:	
HOOGST TOELAATBARE BEDRIJFSDRUK:	- bar			OPMETING TOPO DOOR:		DATUM:	
H	08/03/21	P10133 - AS BUILT NA CONSTRUCTIE	CR	PVDV	GHL		
I	26/08/21	P10401	CR	PVDV	PCE		
J	27/07/22	P10401 - (REWORK) PDIT OP PCV	CR	PVDV	PCE	-	
K	18/01/23	P10401 - AS BUILT	CR	PVDV	PCE	-	
Tek.	Datum	Evolutie van het plan	Getek.	Verant. T.B.	Proj.-leider	Aanvrager	

REPRODUCTIE VOORBEHOUDEN. DEZE TEKENING MAG NIET GECOPIEERD, GEREPRODUCEERD,
TER REPRODUCTIE GEGEVEN OF AAN DERDEN AFGESTAAN WORDEN ZONDER ONZE MACHTIGING

MERKSPLAS(KOEKHOVEN) STATION
P&ID
ONTSPANNING
As-Built

fluxys

Fluxys • Avenue des Arts • 31 • Kunstlaan • 1040 Brussels • Belgium

SCHAAL: -


PLAN Nr: 4. 20122/ 07102

FORMAAT: A1

VERVANGT HET Nr.

LAST SAVED: 18/01/2023 11:33:04

DocumentSubType: PID
SubDomain: -
WorkspaceID: P10401
CATE Authoring Reference: 4.20122.07102.9(11)

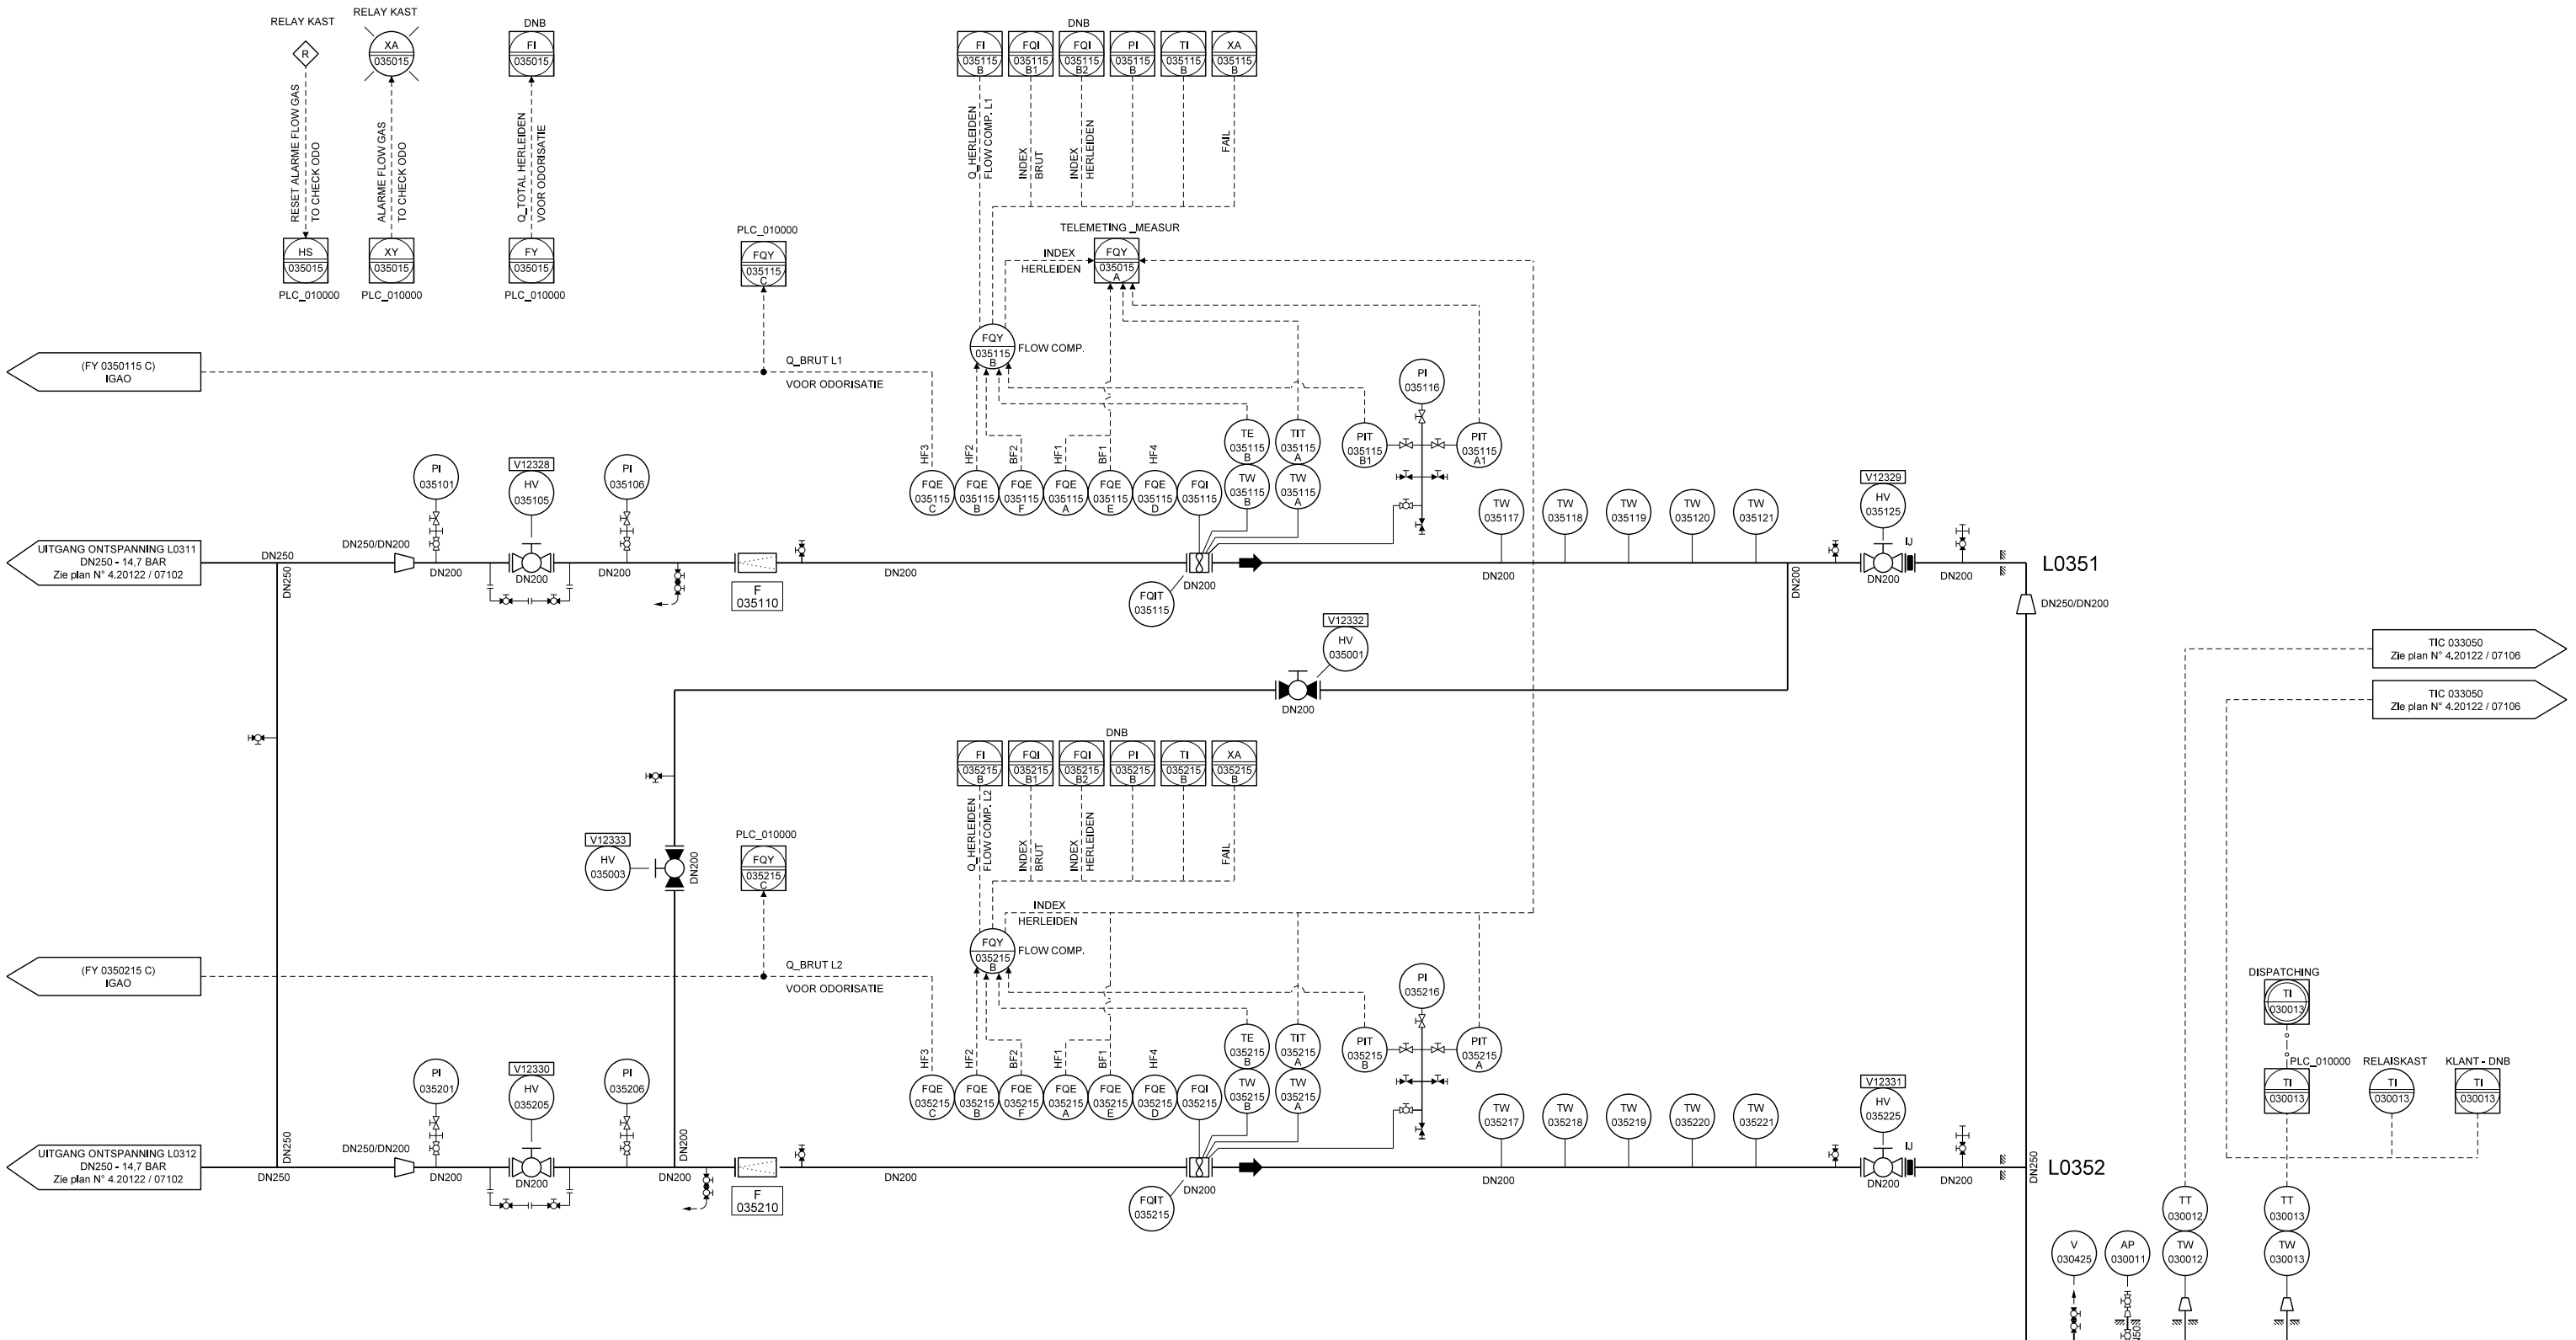

PROVINCIE: ANTWERPEN				GEMEENTE: MERKSPLAS		
SECTOR: 1 KAART: -				OPM. LEIDING DOOR:		DATUM:
HOOGST TOELAATBARE BEDRIJFSDRUK: - bar				OPMETING TOPO DOOR:		DATUM:
G	08/03/21	P10133 - AS BUILT NA CONSTRUCTIE	CR	PVDV	GHL	-
H	28/04/22	P10401 - HF3 NAAR PLC CHECK ODO	CR	PVDV	PCE	
I	18/01/23	P10401 - AS BUILT	CR	PVDV	PCE	
J	02/04/26	P41205 - FACT 7047	APT	LSI	LSI	-
Tek.	Datum	Evolutie van het plan	Getek.	Verant. T.B.	Proj.-leider	Aanvrager


REPRODUCTIE VOORBEHOUDEN, DEZE TEKENING MAG NIET GECOPIEERD, GEREPRODUCEERD,
TER REPRODUCTIE GEGEVEN OF AAN DERDEN AFGESTAAN WORDEN ZONDER ONZE MACHTIGING

MERKSPLAS(KOEKHOVEN) STATION
P&ID
TELLING
As-Built

fluxys
Fluxys • Avenue des Arts • 31 • Kunstlaan • 1040 Brussels • Belgium

SCHAAL:	PLAN Nr:
-	4. 20122/ 07103
FORMAAT: A1	VERVANGT HET Nr:

DocumentSubType: PID
SubDomain: -
WorkspaceID: P10401
CATIA Authoring Reference: 4.20122.07103.5[1]
LAST SAVED: 03/04/2026 15:29:04

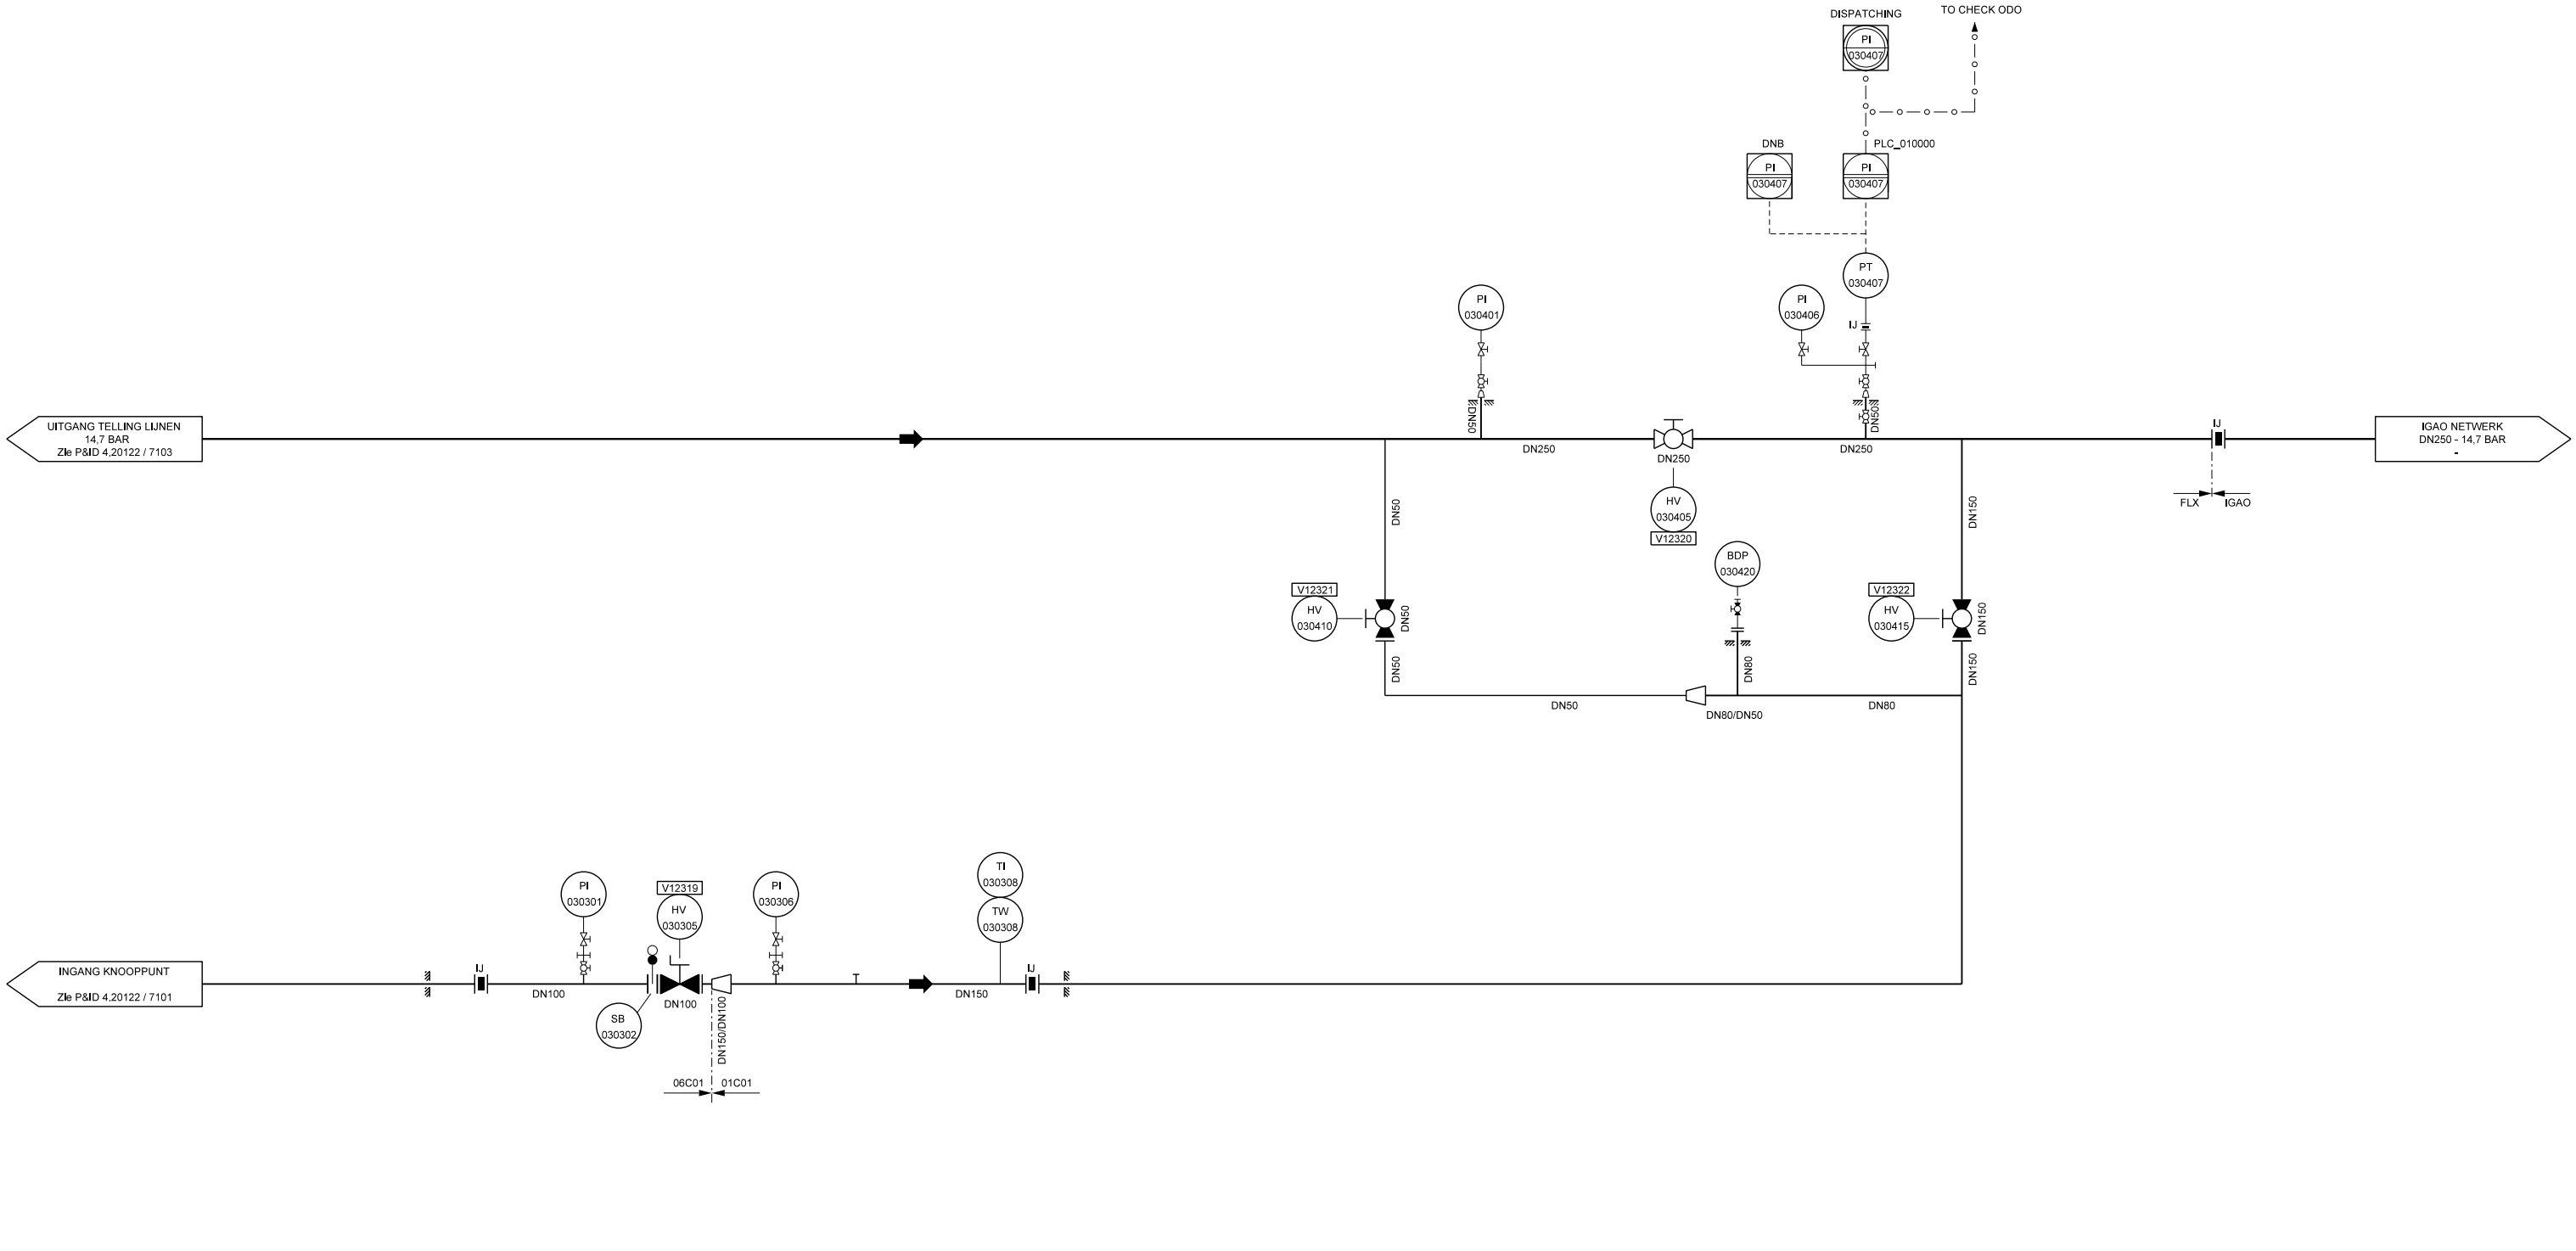

PROVINCIE: ANTWERPEN			GEMEENTE: MERKSPLAS			
SECTOR: 1 KAART: -			OPM. LEIDING DOOR:		DATUM:	
HOOGST TOELAATBARE BEDRIJFSDRUK: - bar			OPMETING TOPO DOOR:		DATUM:	
F	14/06/17	P10133	CR	PVDV	GHL	FDUX
G	08/03/21	P10133 - AS BUILT NA CONSTRUCTIE	CR	PVDV	GHL	
H	28/04/22	P10401 - PT OUT NAAR CHECK ODO	CR	PVDV	PCE	
I	18/01/23	P10401 - AS BUILT	CR	PVDV	PCE	
Tek.	Datum	Evolutie van het plan	Getek.	Verant. T.B.	Proj.-leider	Aanvrager

REPRODUCTIE VOORBEHOUDEN, DEZE TEKENING MAG NIET GECOPIEERD, GEREPRODUCEERD,
TER REPRODUCTIE GEGEVEN OF AAN DERDEN AFGESTAAN WORDEN ZONDER ONZE MACHTIGING

MERKSPLAS(KOEKHOVEN) STATION
P&ID
UITGANGKNOOPPUNT EN BY-PASS
As-Built

fluxys
Fluxys • Avenue des Arts • 31 • Kunstlaan • 1040 Brussels • Belgium

SCHAAL: -	PLAN Nr: 4. 20122/ 07104
FORMAAT: A1	VERVANGT HET Nr:

DocumentSubType: PID
SubDomain: -
WorkspaceID: P10401
CATE Authoring Reference: 4.20122.07104.5(1)1
LAST SAVED: 18/01/2023 11:41:11

DISPATCHING
BAL 033000
BAH 033000
PLC_010000
PLC BOILER
(2)
GCV 033056 A
GCV 033056 B
SET@ 3,5 BAR
TRV 033055
DN15/20
DN125
DN65
DN50
DN40
DN100
Min DN25
HV 033401
HV 033421
HV 033073
PI 033074
V 033076
HV 033301
HV 033321
HV 033201
HV 033221
HV 033220
F 033204
ZI 033206
CV 033202
ZT 033206
TV 033206
HV 033219
PI 033208
TRV 033217 A
TRV 033217 B
SET@ 3 BAR
GCV 033217
TIC 033206
P 033209
XY 033209
PI 033210
HV 033211
TT 033206
TW 033206
TI 033213
TW 033213
HV 033214
TI 033200 A
TW 033200 A
TT 033200 A
BIC 033200
FAL 033200
FSL 033200
B 033200
YGNIS OPTIMAGAZ 290 kW
F 038251
HV 038099
PCV 038252
HV 038250
HV 033101
HV 033121
HV 033120
F 033104
ZI 033106
CV 033102
ZT 033106
TV 033106
HV 033119
PI 033108
TRV 033117 A
TRV 033117 B
GCV 033117
TIC 033106
P 033109
XY 033109
PI 033110
HV 033111
TW 033106
TI 033113
TW 033113
HV 033114
TI 033100 A
TW 033100 A
TT 033100 A
BIC 033100
FAL 033100
FSL 033100
B 033100
F 038151
PCV 038152
HV 038150
PI 033072
HV 033071 B
P 033070
HAND PUMP
CONNECTION FOR FITTING FROM EXTERNAL PUMP
BOILER ROOM
SKID
PLC BOILER
TI 033034
TT 033034
TW 033034
TI 033033
TW 033033
PI 033032
TI 033052
PALL 033030
PI 033031
TT 033052
TW 033052
PSLL 033030
PT 033031
PI 033054
TI 033053
TW 033053
CSO
P&ID 4.20122 / 7106
BATTERY LIMIT BOILER SUPPLIER
BATTERY LIMIT FUEL GAS SKID SUPPLIER
FROM FUEL GAS SKID P&ID 4.20122 / 7107
PN16

ELEC ROOM FRONT BOARD
QAHH 033000
OUT TECHN.BUILDING
BOILER ROOM
QE 033000 A
QE 033000 B
40 %
20 % + FAIL
R
QY 033000
CENTRAL DETECTION GAS
XA 033000
OR
SHUT DOWN GENERAL POWER BOILER ROOM
ELECTRO VALVE FUEL GAS SKID P&ID 4.20122/7107
BOILER ROOM FRONT BOARD
OUT BOILER ROOM
HS 033000 A
HS 033000 B
HL 033000
ELEC ROOM FRONT BOARD

CHIMNEY DETAILS
AP 033Y00 A
AP XX3Y00 B
DN250
H

SYMBOLS ACCORDING TO ANSI/ISA-S5.1-1984 (R 1992)
SYMBOLS STANDARD ACCORDING TO PLAN 4.00000/0797

WATER PROCESS DATA	
HOT WATER TEMPERATURE :	90 °C
COLD WATER TEMPERATURE :	70 °C
TOTAL REQUIRED POWER (M.T.) :	235 kW NET
TOTAL REQUIRED POWER (L.T.) :	816 kW NET

(2) GCV (AUTOMATIC VENT) : TO BE INSTALLED ON EVERY HIGH POINT OF THE PIPING

BALANCING VALVE

PROVINCIE: ANTWERPEN
GEMEENTE: MERKSPLAS
SECTOR: 1 KAART: -
OPM. LEIDING DOOR: - DATUM: -
HOOGST TOELAATBARE BEDRIJFSDRUK: - bar
OPMETING TOPO DOOR: - DATUM: -

A	14/07/08	P30496 - GOED VOOR STUDIE	PM	DBI	FVB	
B	11/08/09	P30496 - REDUCTIE KOSTEN - GOED VOOR UITVOERING	GMA	ADG	DDE	
C	14/06/17	P10133	CR	PVDV	GHL	FDUX
D	08/03/21	P10133 - AS BUILT NA CONSTRUCTIE	CR	PVDV	GHL	-
Tek.	Datum	Evolutie van het plan	Getek.	Verant. T.B.	Proj.-leider	Aanvrager

REPRODUCTIE VOORBEHOUDEN, DEZE TEKENING MAG NIET GECOPIEERD, GEREPRODUCEERD, TER REPRODUCTIE GEGEVEN OF AAN DERDEN AFGESTAAN WORDEN ZONDER ONZE MACHTIGING

MERKSPLAS(KOEKHOVEN) STATION
P&ID
BOILER CIRCUIT PART I
As-Built

fluxys
Fluxys • Avenue des Arts • 31 • Kunstlaan • 1040 Brussels • Belgium

SCHAAL: -
PLAN Nr: 4. 20122/ 07105
FORMAAT: A1
VERVANGT HET Nr:

DocumentSubType: PID
SubDomain: -
WorkspaceID: P10133
CATE Authoring Reference: 4.20122.07105.2(1)1
LAST SAVED: 08/03/2021 10:17:06

P&ID 4.20122/07105

P&ID 4.20122/07105

PLC BOILER TIC 033050

T° OUT STATION TO BOILER TT 030012 P&ID 4.20122/07103

T° OUT STATION TO FLUXYS TT 030013 P&ID 4.20122/07103

PLC BOILER ZLHL 033050 / ZI 033050

PLC BOILER ZSHL 033050 / ZT 033050

PLC BOILER SC 033036A

PLC BOILER SC 033036B

PLC BOILER QA 033039

QS 033039A

QS 033039B

(2) GCV 033035A

(2) GCV 033035B — NOT ATEX / ATEX — BOILER ROOM / STATION

(2) GCV 033035C

(2) GCV 033057A

(2) GCV 033057B

HV 033050A

HV 033050B

HV 033050C

HV 033050D

HV 033037A

HV 033037B

HV 033038

F 033051

P 033036A

P 033036B

PI 033036A

PI 033036B

TI 033059A / TW 033059A

TI 033059B / TW 033059B

TV 033050

DN350 DN125 DN80 DN50 DN125/DN80 DN80/DN50 DN125/DN50 DN100 DN25 DN20 DN15

H

HV 033040

HV 033049

PI 033046A1

HV 033046A1

P 033046A

HV 033046A2

HV 033046A3

XY 033046A

PLC BOILER

CONVECTOR

E 033062 3kW NET

TCV 033061

TE 033061

HV 033063

HV 033064

HV 033060

HV 033049A

ELECTRICAL ROOM

BOILER ROOM

BATTERY LIMIT FUEL GAS SKID SUPPLIER

BATTERY LIMIT BOILER SUPPLIER

FUEL GAS SKID - HEAT EXCHANGER P&ID 4.20122 / 7108

STATION FUEL GAS SKID

HV 033188

HV 033180

HV 033288

HV 033280

HV 033186

HV 033286

HV 033181

HV 033281

XV 031116

XV 031216

XYHL 031116

XYHL 031216

ZT 031116

ZT 031216

ZI 031116

ZI 031216

GESLOTEN KLEP IN NORMALE TOESTAND

PLC_BOILER PDY 031130 / PDI 031130

PLC_BOILER PDY 031230 / PDI 031230

ONTSPAN. L0311 - PCV_031130 PDIT 031130 P&ID 4.20122.07102

ONTSPAN. L0312 - PCV_031230 PDIT 031230 P&ID 4.20122.07102

TI 033185 / TW 033185

TI 033285 / TW 033285

HV 033194

HV 033191

HV 033294

HV 033291

GCV 033195

GCV 033295

BATTERY LIMIT BOILER SUPPLIER

STATION

PN16

PSE 031193 SET @ 6 Bar(g)

TRV 031192 SET @ 3.5 Bar(g)

PSE 031293 SET @ 6 Bar(g)

TRV 031292 SET @ 3.5 Bar(g)

E 031115

E 031215

PID 4.20122/07102

SYMBOLS ACCORDING TO ANSI/ISA-S5.1-1984 (R 1992)
SYMBOLS STANDARD ACCORDING TO PLAN 4.00000/0797

(2) GCV (AUTOMATIC VENT) : TO BE INSTALLED ON EVERY HIGH POINT OF THE PIPING

BALANCING VALVE

PROVINCIE: ANTWERPEN — GEMEENTE: MERKSPLAS

SECTOR: 1 KAART: - — OPM. LEIDING DOOR: — DATUM:

HOOGST TOELAATBARE BEDRIJFSDRUK: - bar — OPMETING TOPO DOOR: — DATUM:

E	26/08/21	P10401	CR	PVDV	PCE	
F	27/07/22	P10401 - (REWORK) PDIT OP PCV	CR	PVDV	PCE	
G	18/01/23	P10401 - AS BUILT	CR	PVDV	PCE	
H	07/04/26	P41205 - AS BUILT	APT	LSI	LSI	

Tek.	Datum	Evolutie van het plan	Getek.	Verant. T.B.	Proj.-leider	Aanvrager

REPRODUCTIE VOORBEHOUDEN, DEZE TEKENING MAG NIET GECOPIEERD, GEREPRODUCEERD,
TER REPRODUCTIE GEGEVEN OF AAN DERDEN AFGESTAAN WORDEN ZONDER ONZE MACHTIGING

MERKSPLAS(KOEKHOVEN) STATION
P&ID
BOILER CIRCUIT PART II
As-Built

fluxys
Fluxys • Avenue des Arts • 31 • Kunstlaan • 1040 Brussels • Belgium


SCHAAL: -

PLAN Nr: 4. 20122/ 07106

FORMAAT: A1

VERVANGT HET Nr.

DocumentSubType: PID
SubDomain: -
WorkspaceID: P10401
CATIE Authoring Reference: 4.20122.07106.5[1][1]
LAST SAVED: 07/04/2026 08:29:52

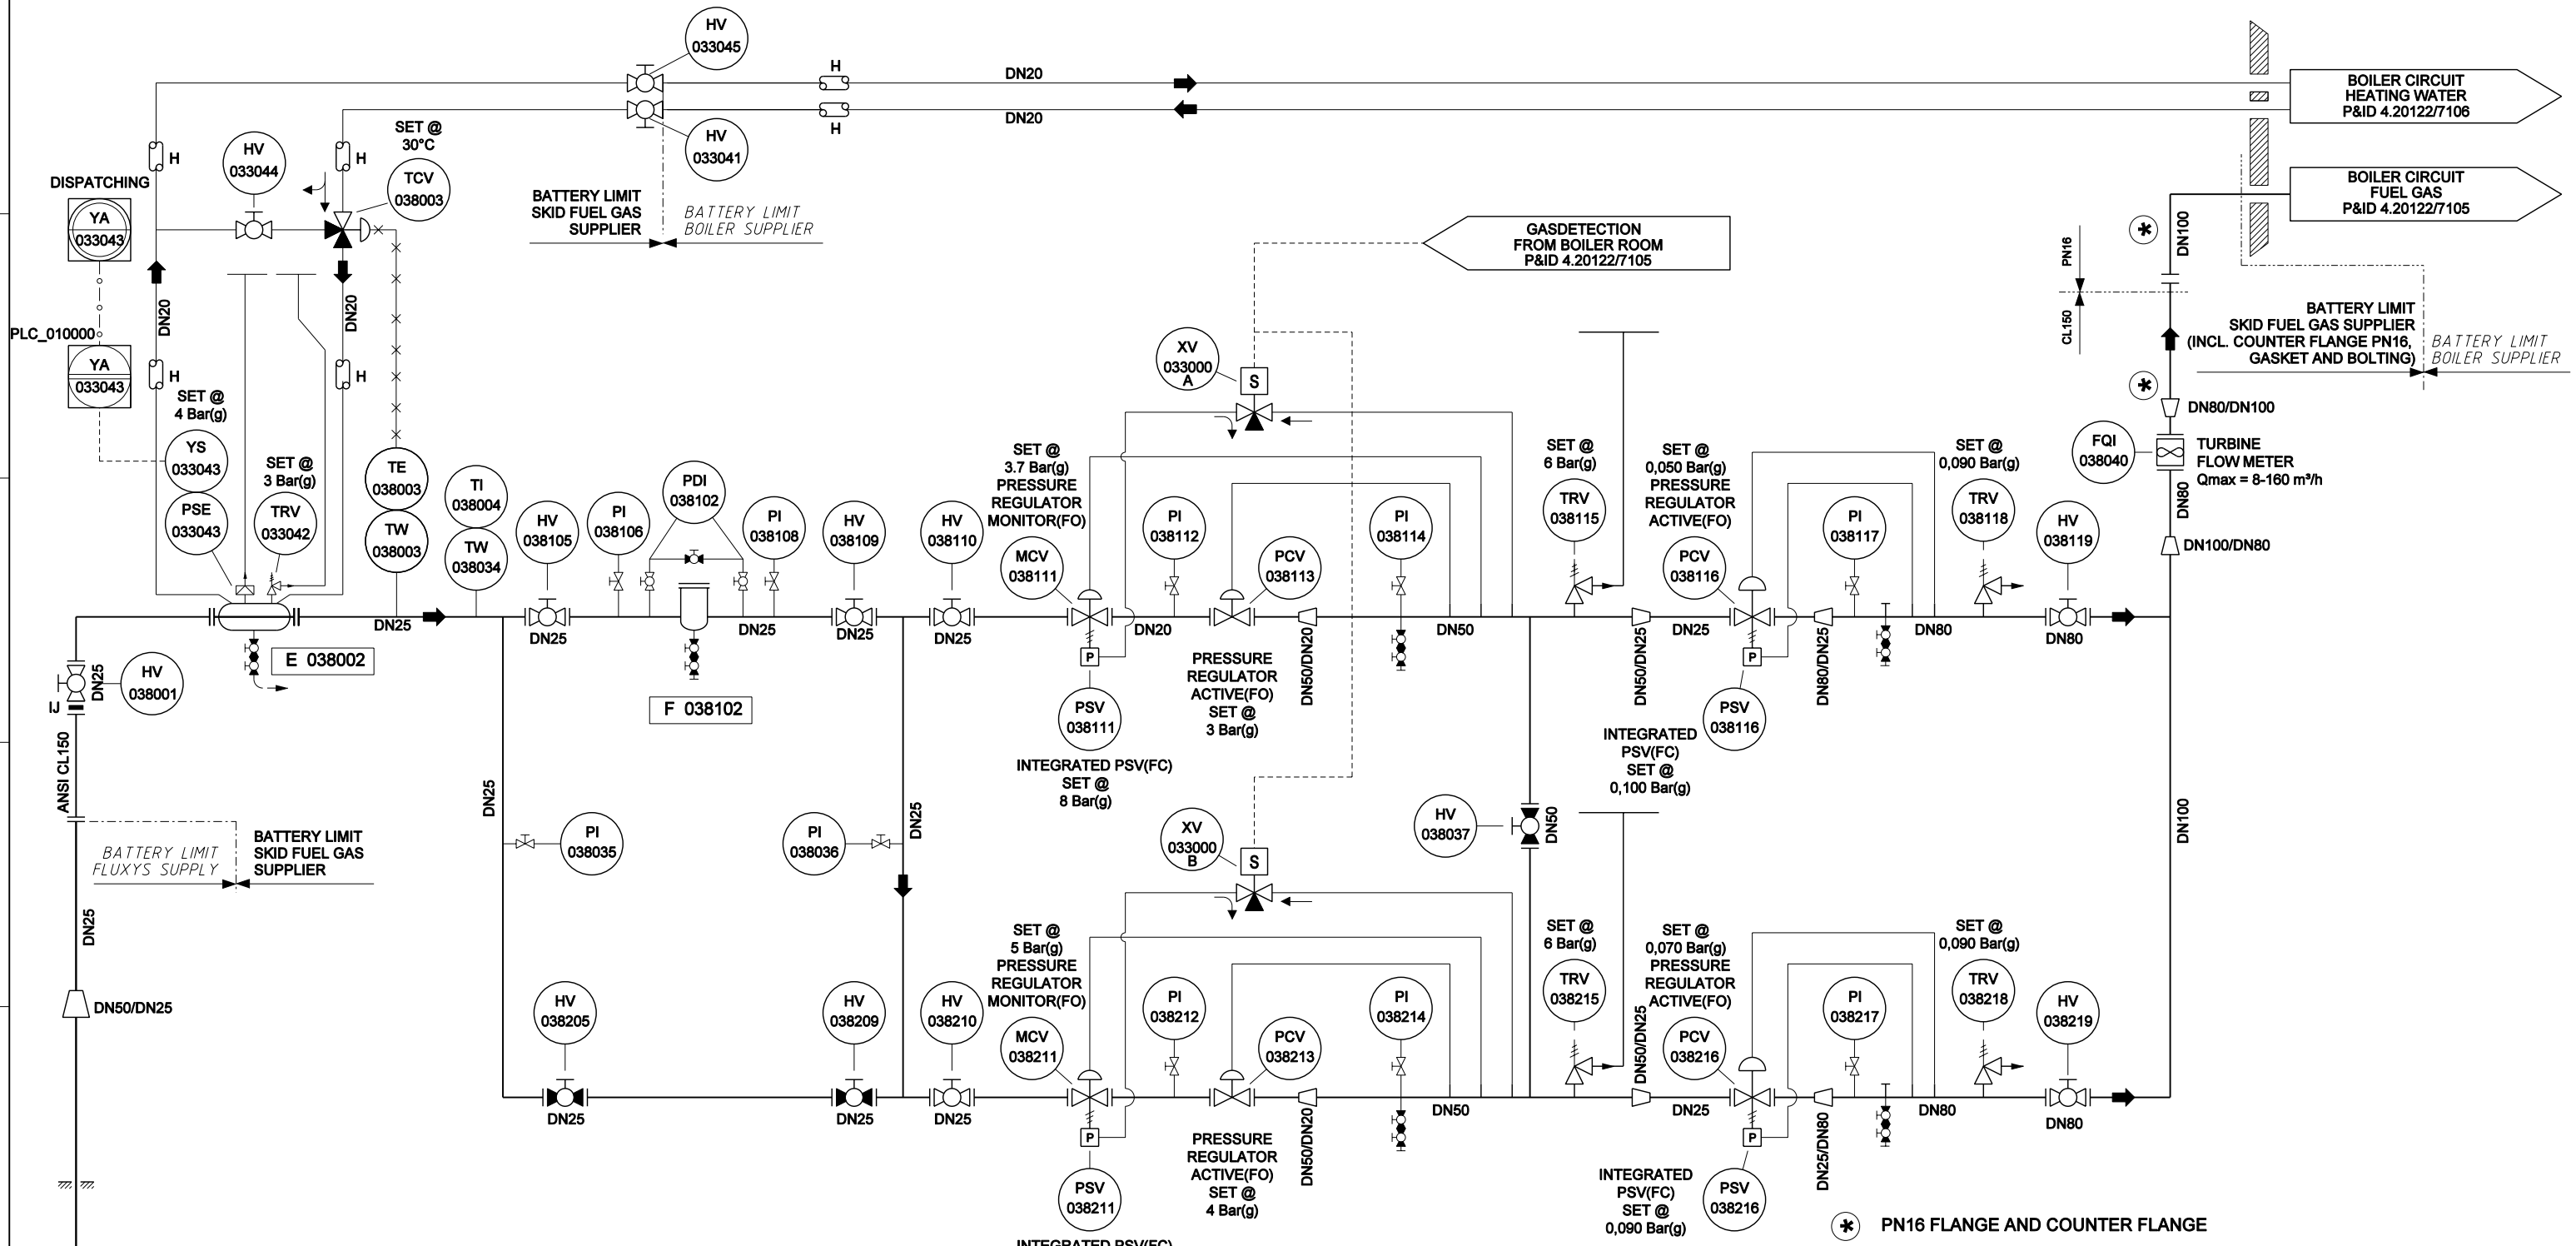

DESIGN PRESSURE: 16 bar (g)
DESIGN TEMPERATURE : -20 / +50°C
OPERATING PRESSURE UP TO
INLET: 14.7 bar (g)
OUTLET: DEPENDING ON BOILER TYPE (FROM 20 UP TO 300 mbar)
MAXIMUM FLOWRATE : ... m³(n)/h
NOMINAL FLOWRATE : ... m³(n)/h
MINIMUM FLOWRATE : ... m³(n)/h

FUEL GAS SKID MUST BE FULLY IN ACCORDANCE WITH EN 12186

SYMBOLS ACCORDING TO ANSI/ISA-S5.1-1984 (R 1992)
SYMBOLS STANDARD ACCORDING TO PLAN 4.00000/0797

PROVINCIE: ANTWERPEN			GEMEENTE: MERKSPLAS			
SECTOR: 1	KAART: -		OPM. LEIDING DOOR: -		DATUM: -	
HOOGST TOELAATBARE BEDRIJFSDRUK: - bar			OPMETING TOPO DOOR: -		DATUM: -	
0	26/03/08	P30496 - GOED VOOR ADVIES EN OPMERKINGEN	GMA	DBI	FVB	
A	01/08/08	P30496 - GOED VOOR STUDIE	PM	DBI	FVB	KMA
B	09/03/09	P30496 - GOED VOOR UITVOERING	PM	ADG	FVB	
C	19/05/17	AS BUILT VOLGENS BEZOEK VAN HET STATION (02/05/2017)	CR	PVDV	DDI	-
Tek.	Datum	Evolutie van het plan	Getek.	Verant. T.B.	Proj.-leider	Aanvrager

REPRODUCTIE VOORBEHOUDEN. DEZE TEKENING MAG NIET GECOPIEERD, GEREPRODUCEERD, TER REPRODUCTIE GEGEVEN OF AAN DERDEN AFGESTAAN WORDEN ZONDER ONZE MACHTIGING


MERKSPLAS(KOEKHOVEN) STATION
P&ID
SKID FUEL GAS
As-Built

FLUXYS
KUNSTLAAN-AV. DES ARTS 31, 1040 BRUSSEL-BRUXELLES
Tel: 02/282.72.11 Fax: 02/230.02.39

SCHAAL: -
FORMAAT: A2
PLAN Nr: 4. 20122/ 07107
VERVANGT HET Nr:

LAST SAVED: 19/05/2017 12:54:59

CATE Authoring Reference: 4.20122.07107 1/[1]1 WorkspaceID: ADH-PRC SubDomain: - DocumentSubType: PID

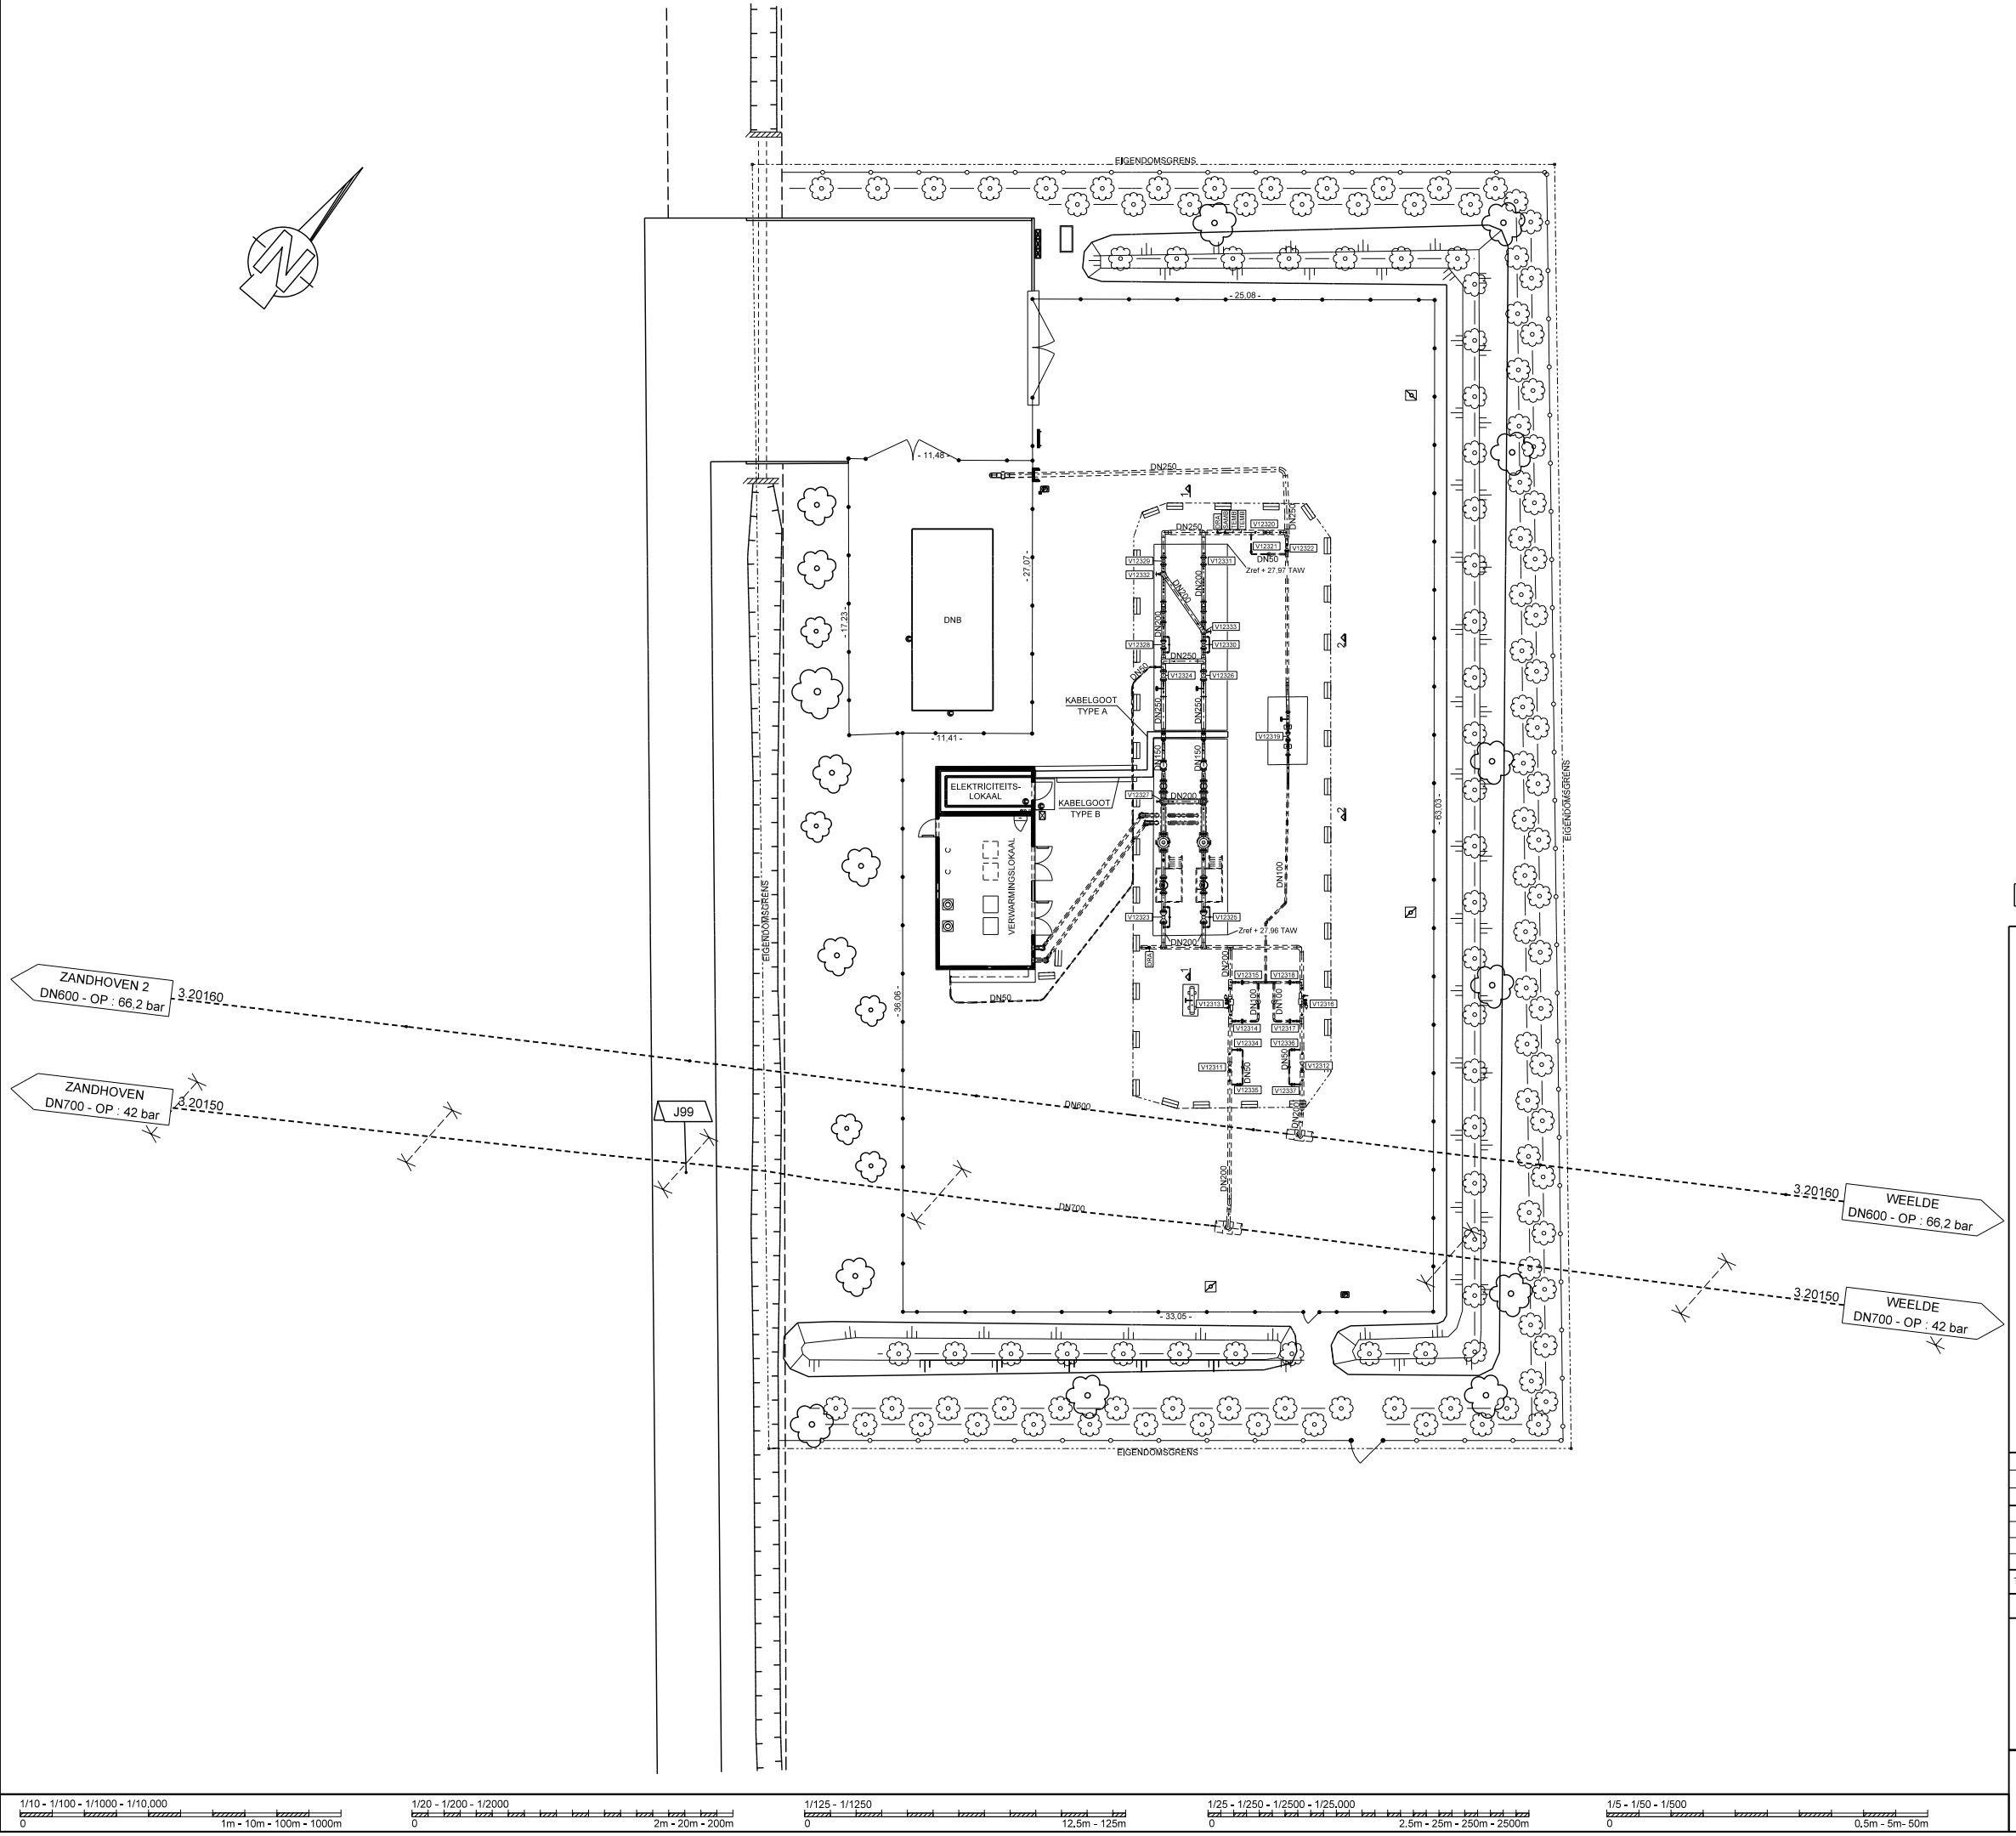

PROVINCIE: ANTWERPEN				GEMEENTE: MERKSPLAS		
ZONE: 1	KAART: -			OPM. LEIDING DOOR:		DATUM:
HOOGST TOELAATBARE BEDRIJFSDRUK: 66.2 / 14.7 bar				OPMETING TOPO DOOR:		DATUM:
0	27/01/11	P30496 - AB volgens landmeter Geomet		NNO	DJ	DDE	
A	29/09/14	INJECTIEPUNT en DNB		CZS	DJ	JVV	-
B	24/11/22	UPDATE HTB VLGS FEEDBACK PCE		TVDP	JCY	PCE	
C	29/11/22	P10401 AS-BUILT VOLGENS TERUGWERFDOSSIER		SR	JCY	PCE	
Tek.	Datum	Evolutie van het plan		Getek.	Verant. T.B.	Proj.-leider	Aanvrager

REPRODUCTIE VOORBEHOUDEN, DEZE TEKENING MAG NIET GECOPIEERD. GEREPRODUCEERD.
TER REPRODUCTIE GEGEVEN OF AAN DERDEN AFGESTAAN WORDEN ZONDER ONZE MACHTIGING

MERKSPLAS(KOEKHOVEN) STATION
INPLANTING


As-Built

fluxys
Fluxys • Avenue des Arts • 31 • Kunstlaan • 1040 Brussels • Belgium

SCHAAL: 1:200	PLAN Nr: 4.20122/09700
FORMAAT: A1	VERVANGT HET Nr:


1/10 - 1/100 - 1/1000 - 1/10.000 (0 — 1m - 10m - 100m - 1000m)
1/20 - 1/200 - 1/2000 (0 — 2m - 20m - 200m)
1/125 - 1/1250 (0 — 12,5m - 125m)
1/25 - 1/250 - 1/2500 - 1/25.000 (0 — 2,5m - 25m - 250m - 2500m)
1/5 - 1/50 - 1/500 (0 — 0,5m - 5m - 50m)

DocumentSubType: Implantation
SubDomain: -
WorkspaceID: P10401
CATE Authoring Reference: 4.20122/09700.3(11)
LAST SAVED: 29-Nov-22 0:37:14 PM

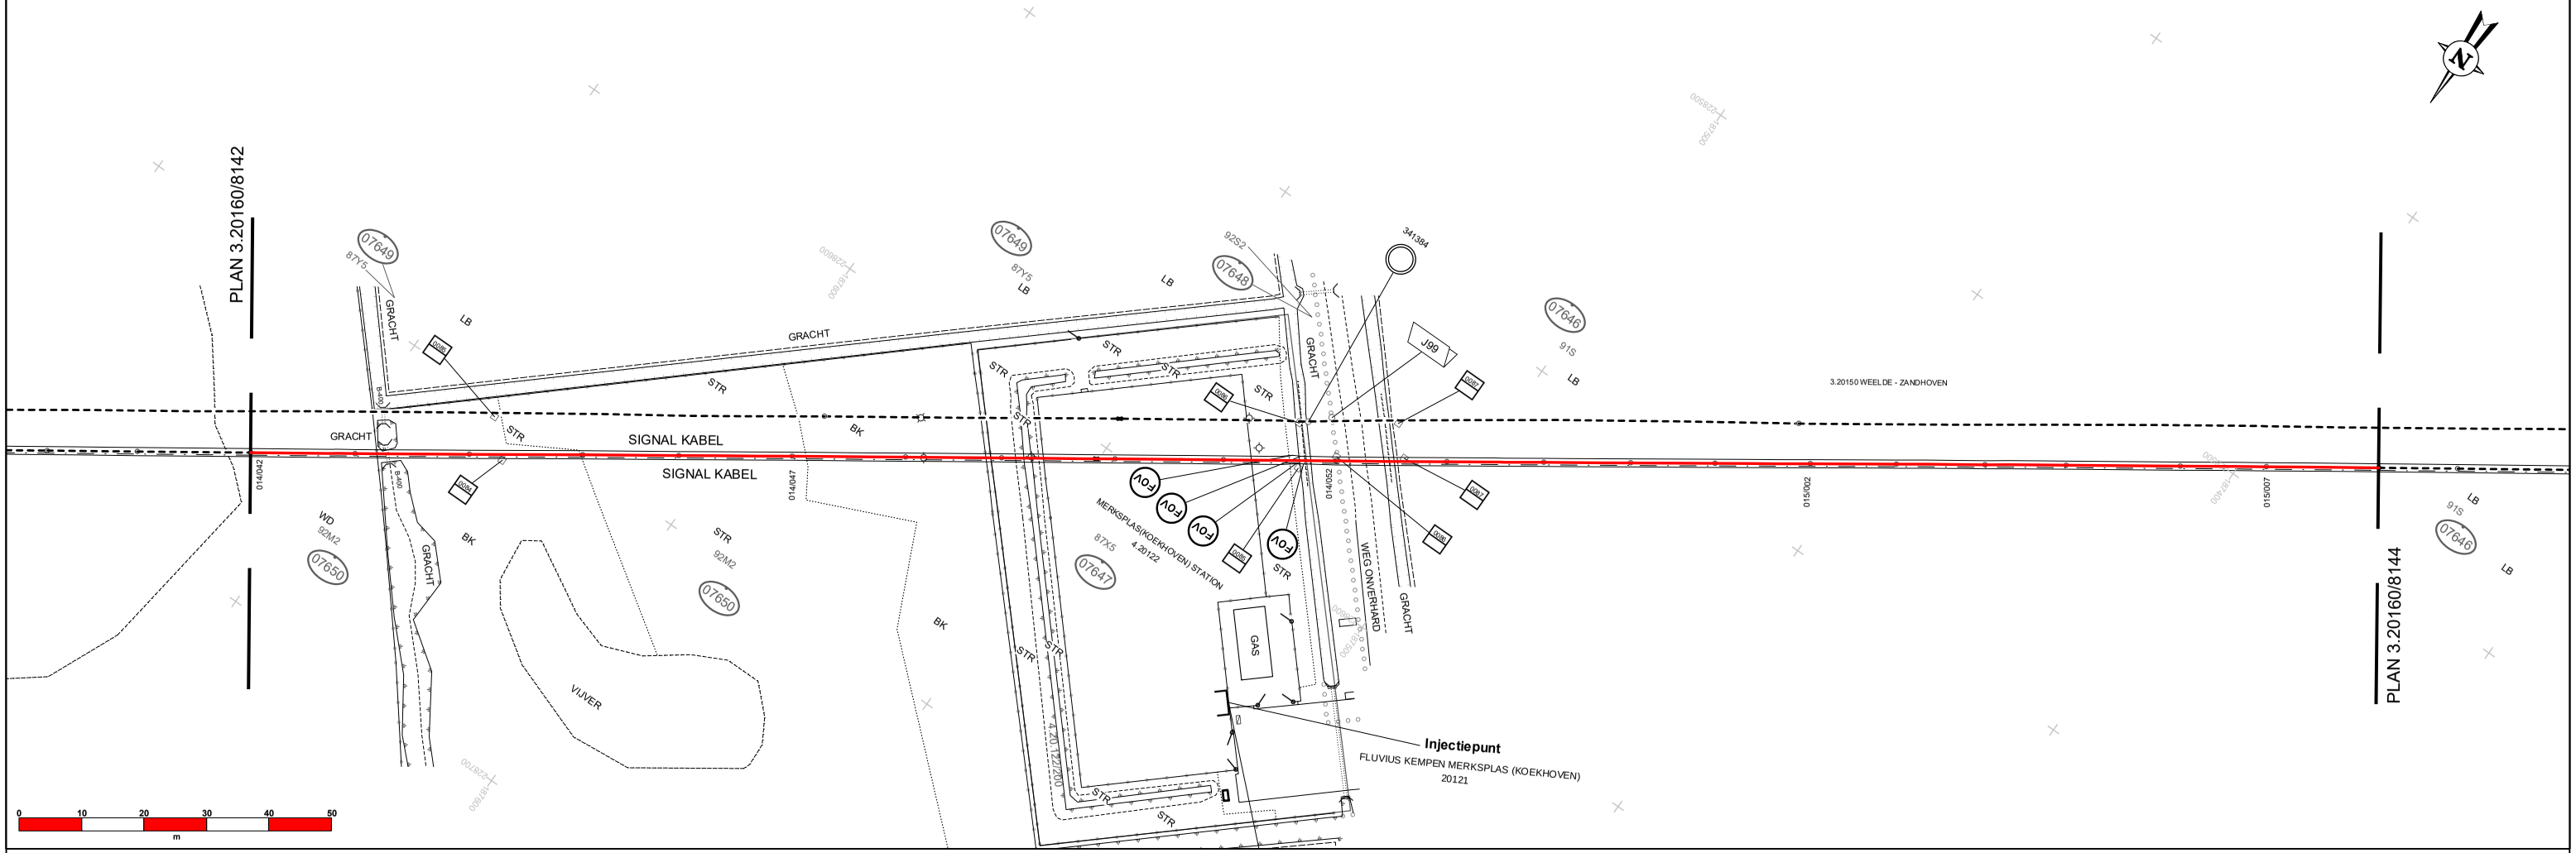

NUMMER DETAILPLAN

K.B.

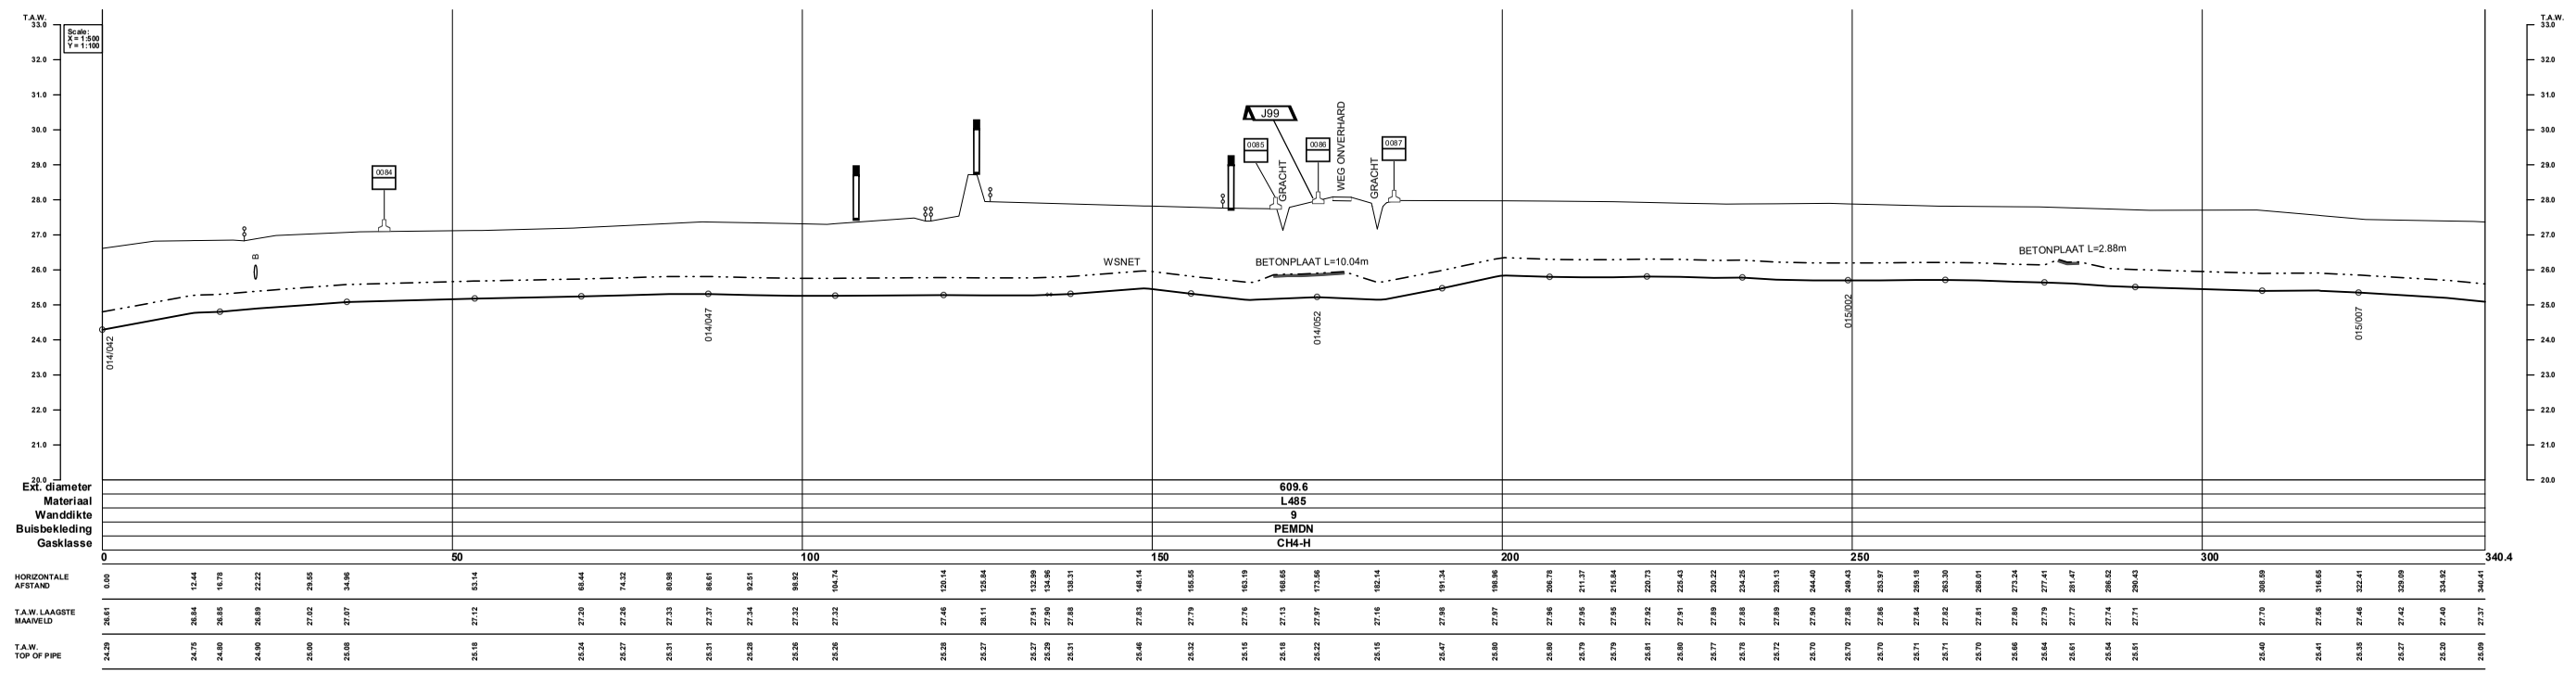

DE COORDINATEN ZIJN BEPAALD VOLGENS HET LAMBERT 72 PROJECTIESTELSEL. DE HOOGTEMETINGEN HEBBEN ALS REFERENTIE DE TWEEDE ALGEMENE WATERPASSING (T.A.W.).

- Betrokken Fluxys-leiding
- Betrokken Fluxys-leiding definitief buiten dienst
- Fluxys-leiding niet betrokken door dit plan
- 12345678 Las + lasnummer
- Verantwoordelijkheidsgrens

VERV. PLAN(S): 3.20160/1743

PROVINCIE: ANTWERPEN

GEMEENTE: MERKSPLAS

BETROKKEN ZONE: Zone Noord-oost

BETROKKEN KAART: 08/4S

HOOGST TOELAATBARE BEDRIJFSDRUK: 84 bar

OPMETING LEIDING DOOR: Geomet DATUM: 15/02/1999

KOPERKABEL: ☐ Koker 50mm voor FOV ☒

OPMETING TOPO DOOR: GlobeZenit DATUM: 28/12/2021

DIT PLAN WERD OPGEMAAKT DOOR FLUXYS*. BIJKOMENDE INLICHTINGEN MOETEN VOOR DE STUDIE VAN PROJECTEN OF DE UITVOERING VAN WERKEN INGEWONNEN WORDEN BIJ FLUXYS.

* WANNEER VERWEZEN WORDT NAAR "FLUXYS", WORDT BEDOELD FLUXYS NV EN AL HAAR VERBONDEN VENNOOTSCHAPPEN IN DE ZIN VAN ARTIKEL 1:20 VAN HET WETBOEK VAN VENNOOTSCHAPPEN EN VERENIGINGEN, ZIE OOK WWW.FLUXYS.COM.

F		30/01/2026	Aanpassing benaming 2.20121	NK	PVKE	FLO
E		12/04/2022	Update topografie & maaiveld jaar 2022 met uitbreiding topozone	CDW	PVD	AFB
D	F	01/02/2021	Aanpassing benaming klant 2.20121	IDB	PVD	AFB
C	F	11/08/2014	Bijgehouden tot 2014	CDW	PEP	TOT

Tek.	Scan	Datum	Evolutie van het plan	Getek.	Verant. T.B	Proj.-leider	Aanvrager

REPRODUCTIE VOORBEHOUDEN. DEZE TEKENING MAG NIET GECOPIEERD, GEREPRODUCEERD, OF TER REPRODUCTIE GEGEVEN OF AAN DERDEN AFGESTAAN WORDEN ZONDER ONZE MACHTIGING

WEELDE-ZANDHOVEN 2

HOOFDDIAMETER DN : 600 mm


INPLANTINGSPLAN PLAN DN : 600 mm

fluxys

PLAN Nr 3.20160/8143


FORMAAT A1

SCHALEN 1:500 1:100

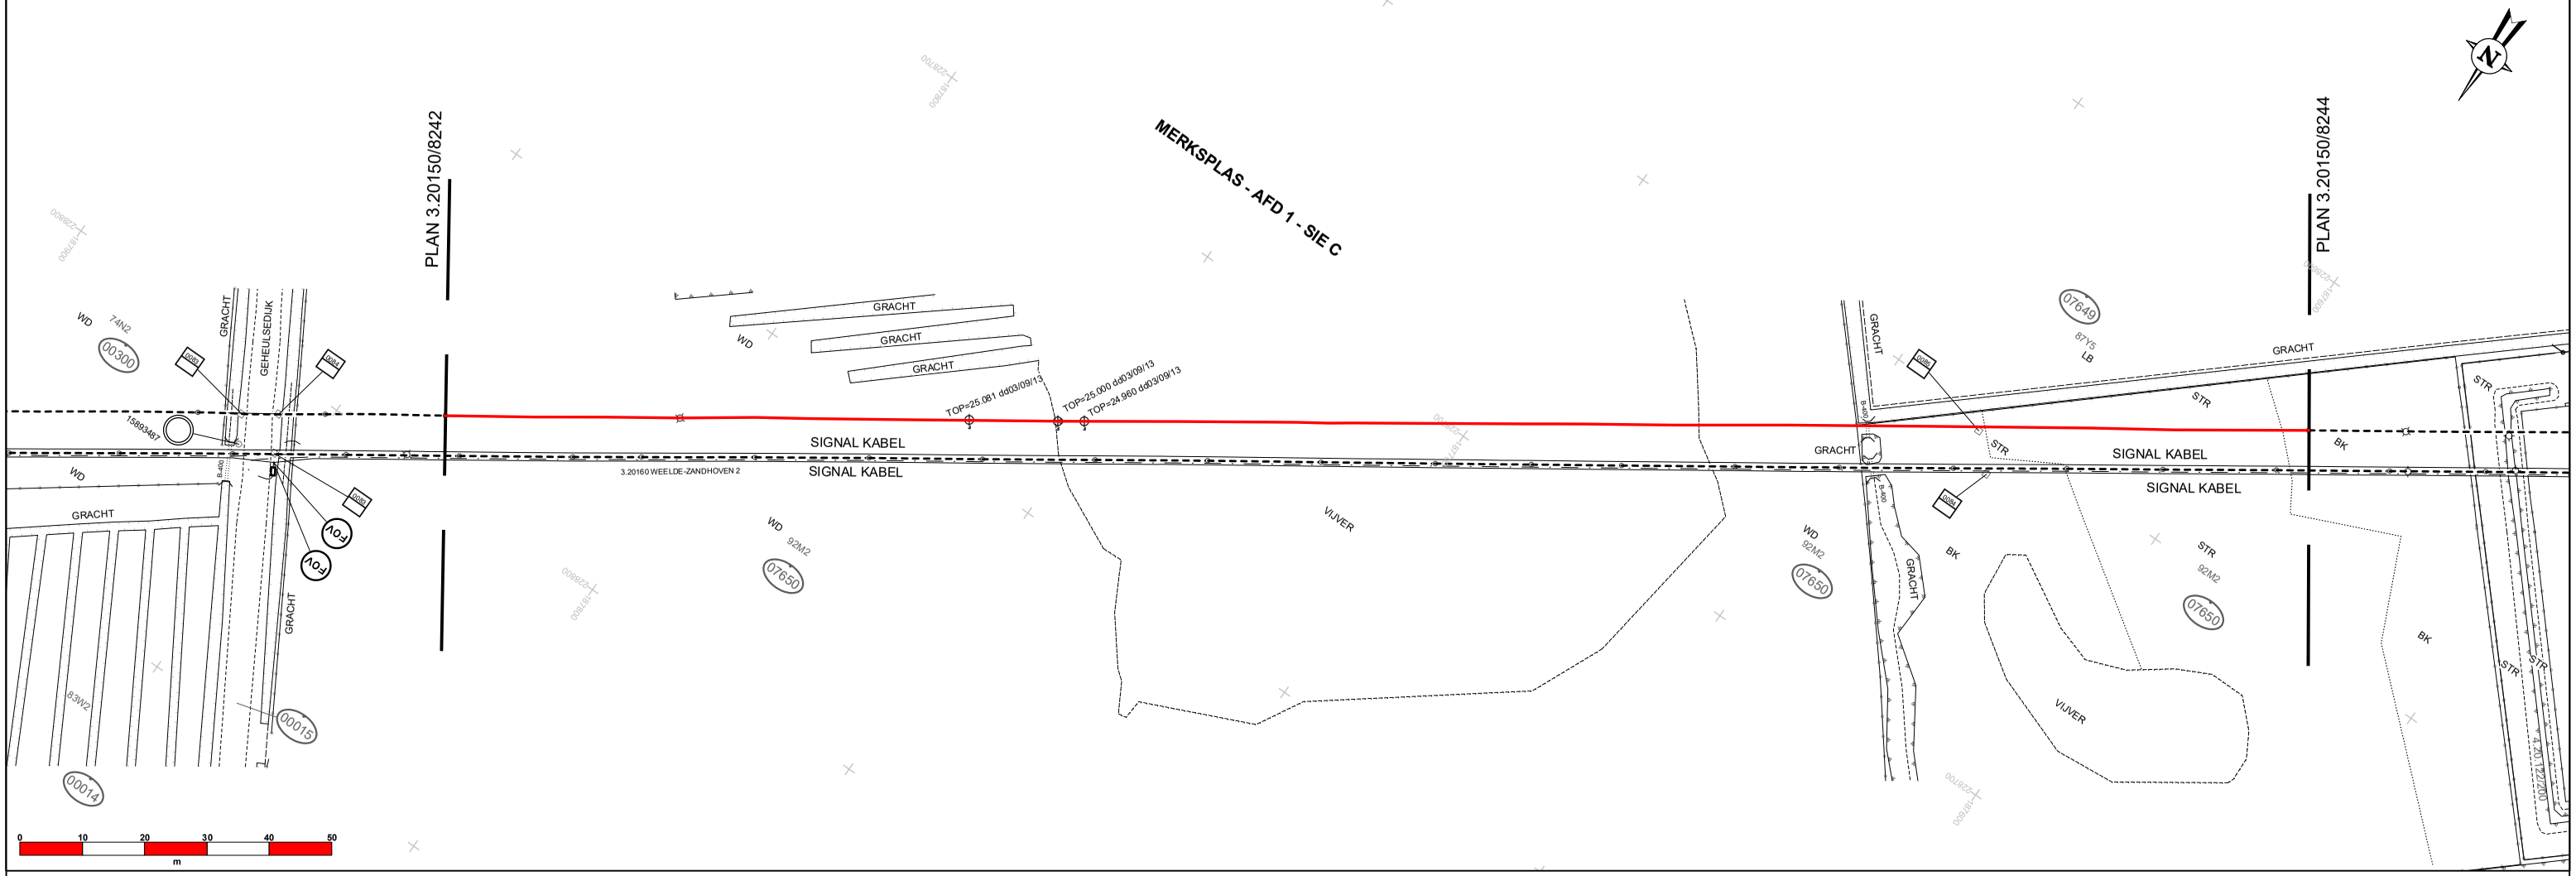

NUMMER DETAILPLAN

K.B.

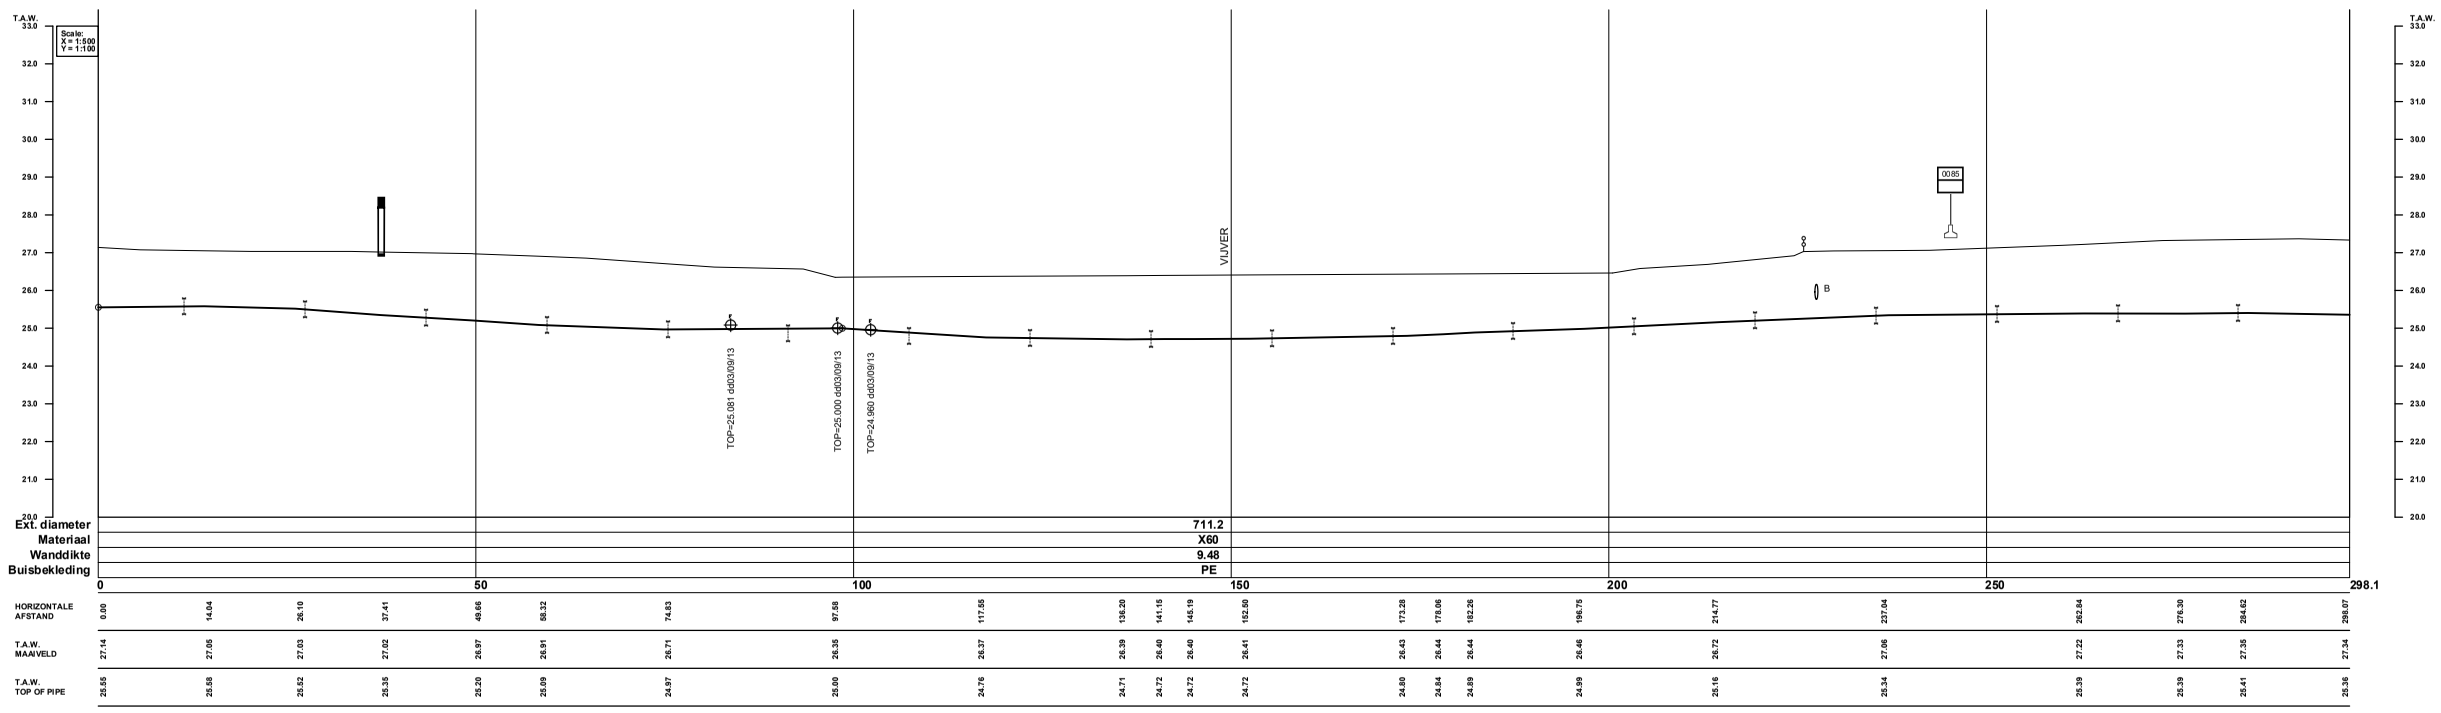

DE COORDINATEN ZIJN BEPAALD VOLGENS HET LAMBERT 72 PROJECTIESTELSEL. DE HOOGTEMETINGEN HEBBEN ALS REFERENTIE DE TWEEDE ALGEMENE WATERPASSING (T.A.W.)

- Betrokken Fluxys-leiding
- Betrokken Fluxys-leiding definitief buiten dienst
- Fluxys-leiding niet betrokken door dit plan
- 12345678 Las + lasnummer
- Verantwoordelijkheidsgrens

VERV. PLAN(S): 3.20150/8117

PROVINCIE: ANTWERPEN

GEMEENTE: MERKSPLAS

BETROKKEN ZONE: Zone Noord-oost

BETROKKEN KAART: 08/4S

HOOGST TOELAATBARE BEDRIJFSDRUK: 66,2 bar

OPMETING LEIDING DOOR: Geomet DATUM: 01/03/1999

KOPERKABEL: ☐ KOKER 50mm: ☒

OPMETING TOPO DOOR: GlobeZenit DATUM: 28/12/2021

DIT PLAN MAG SLECHTS BESCHOUWD WORDEN ALS EEN MIDDEL DAT DE LIGGINGSBEPALING VAN DE GASVERVOERLEIDINGEN EN TOEBEHOREN IN AANWEZIGHEID VAN EEN AFGEVAARDIGDE VAN DE N.V. FLUXYS BELGIUM ZAL VERGEMAKKELIJKEN. BIJKOMENDE INLICHTINGEN MOETEN VOOR DE STUDIE VAN PROJEKTEN OF DE UITVOERING VAN WERKEN INGEVONNEN WORDEN BIJ DE N.V. FLUXYS BELGIUM, KUNSTLAAN 31, 1040 BRUSSEL

HET KONINKLIJK BESLUIT VAN 21 SEPTEMBER 1988 (B.S. 8/10/88) BEPAALT DE VERPLICHTINGEN EN VOORSCHRIFTEN VAN RAADPLEGING EN INFORMATIE NA TE LEVEN BIJ WERKEN IN EEN "BESCHERMDE ZONE" DIE DE GASVERVOERINSTALLATIE INKADERT OP 15 m AAN WEERSZIJDEN VAN HAAR INPLANTING. IN VOORKOMEND GEVAL, UITGEBREID TOT DE ZONE WAAR DE WERKEN DE STABILITEIT VAN DE VOORMELDE ZONE KAN SCHADEN

E		12/04/2022	Update topografie & maaiveld jaar 2022 met uitbreiding topozone	CDW	PVD	AFB	
D	F	11/08/2014	Bijgehouden tot 2014	CDW	PEP	TOT	
C	F	16/09/2013	Interventie P42170	MVO	PEP	TOT	
B	F	21/12/2009	Bijgehouden tot 2009	SDK	PEP	JRV	
Tek.	Scan	Datum	Evolutie van het plan	Getek.	Verant. T.B.	Proj.-leider	Aanvrager

REPRODUCTIE VOORBEHOUDEN. DEZE TEKENING MAG NIET GECOPIEERD, GEREPRODUCEERD, OF TER REPRODUCTIE GEGEVEN OF AAN DERDEN AFGESTAAN WORDEN ZONDER ONZE MACHTIGING

WEELDE - ZANDHOVEN


HOOFDDIAMETER DN : 700 mm

INPLANTINGSPLAN PLAN DN : 700 mm

fluxys
KUNSTLAAN - AV. DES ARTS 31, 1040 BRUSSEL - BRUXELLES
TEL.: 02/282.72.11 FAX: 02/230.02.39


PLAN Nr 3.20150/8243

FORMAAT A1 SCHALEN 1:500 1:100

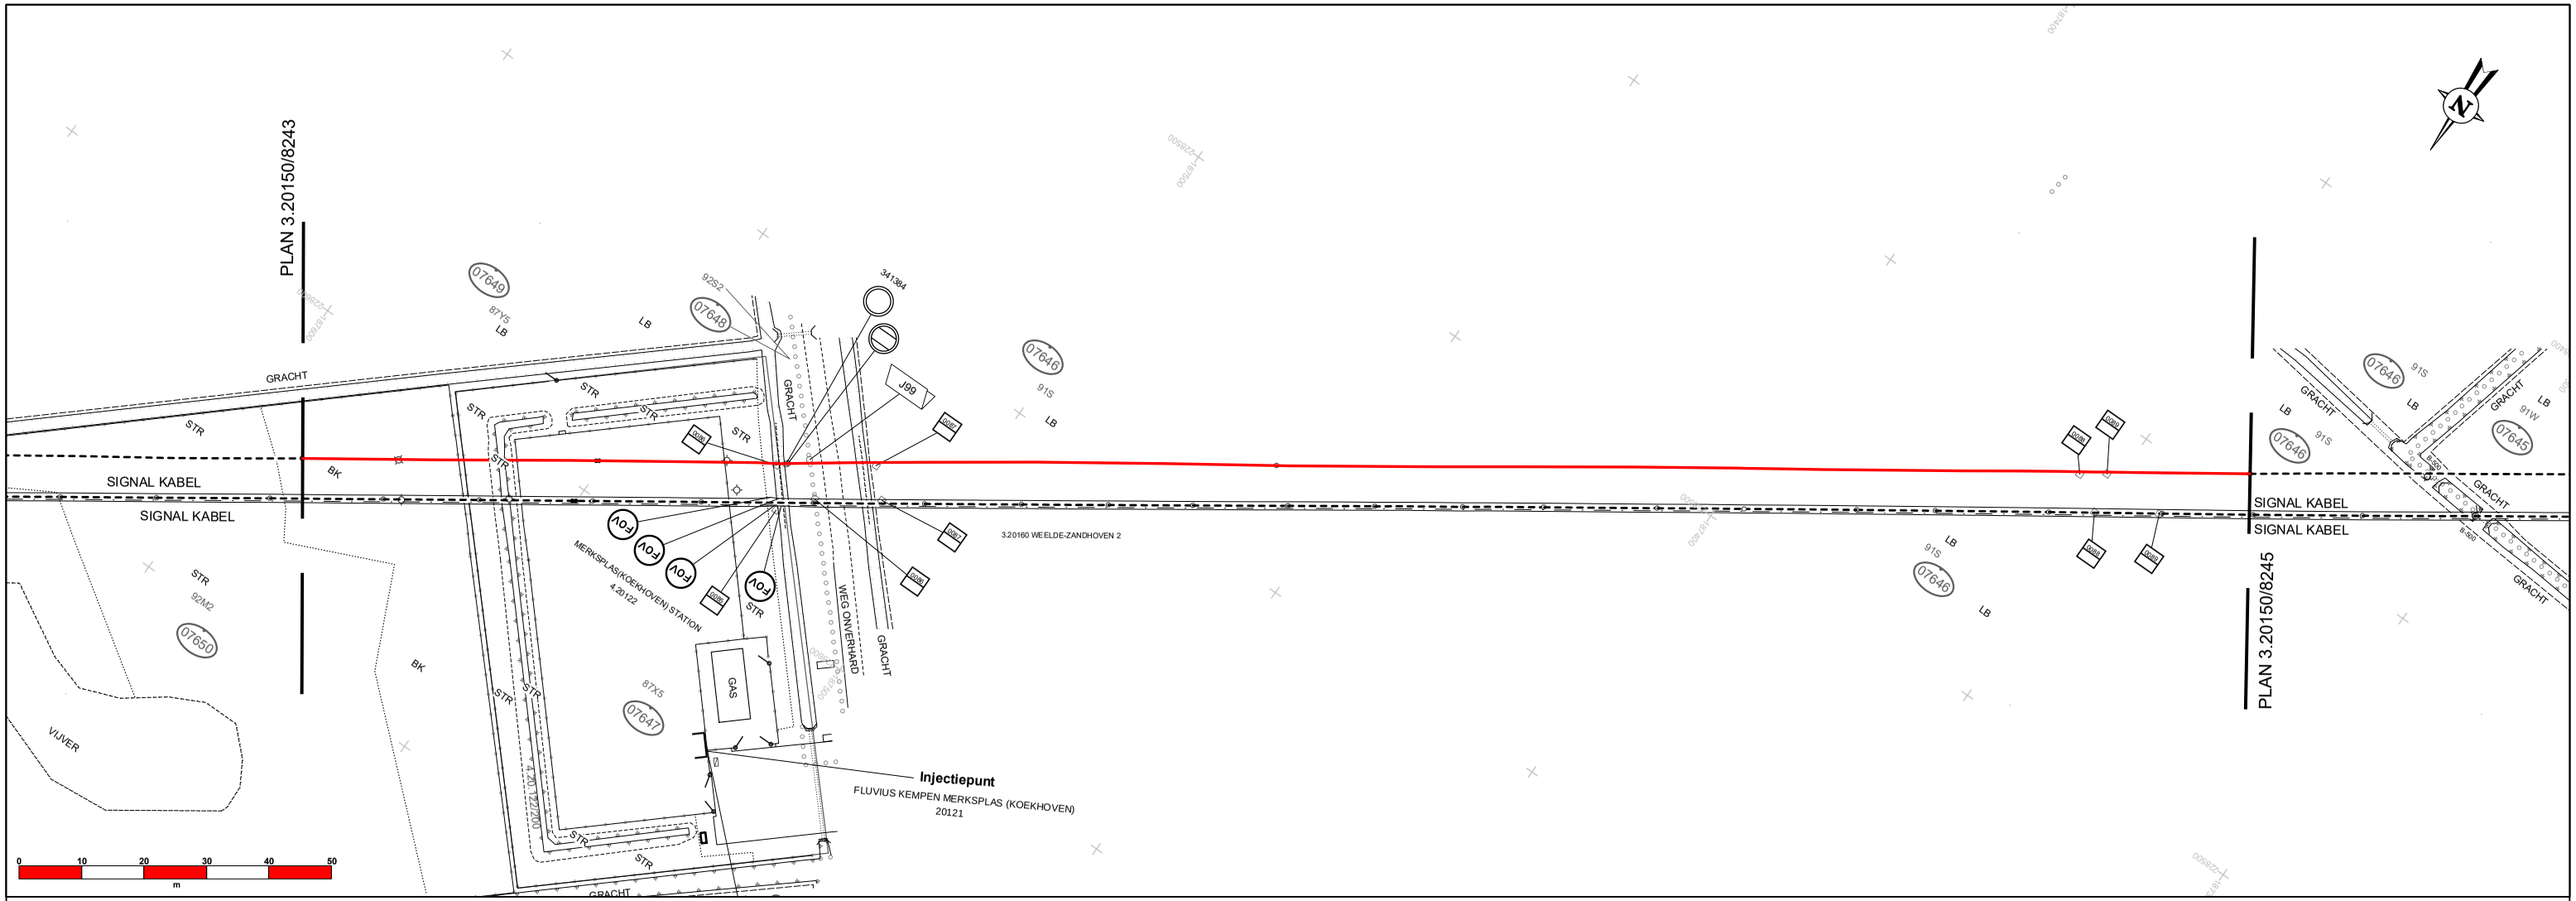

NUMMER DETAILPLAN

K.B.

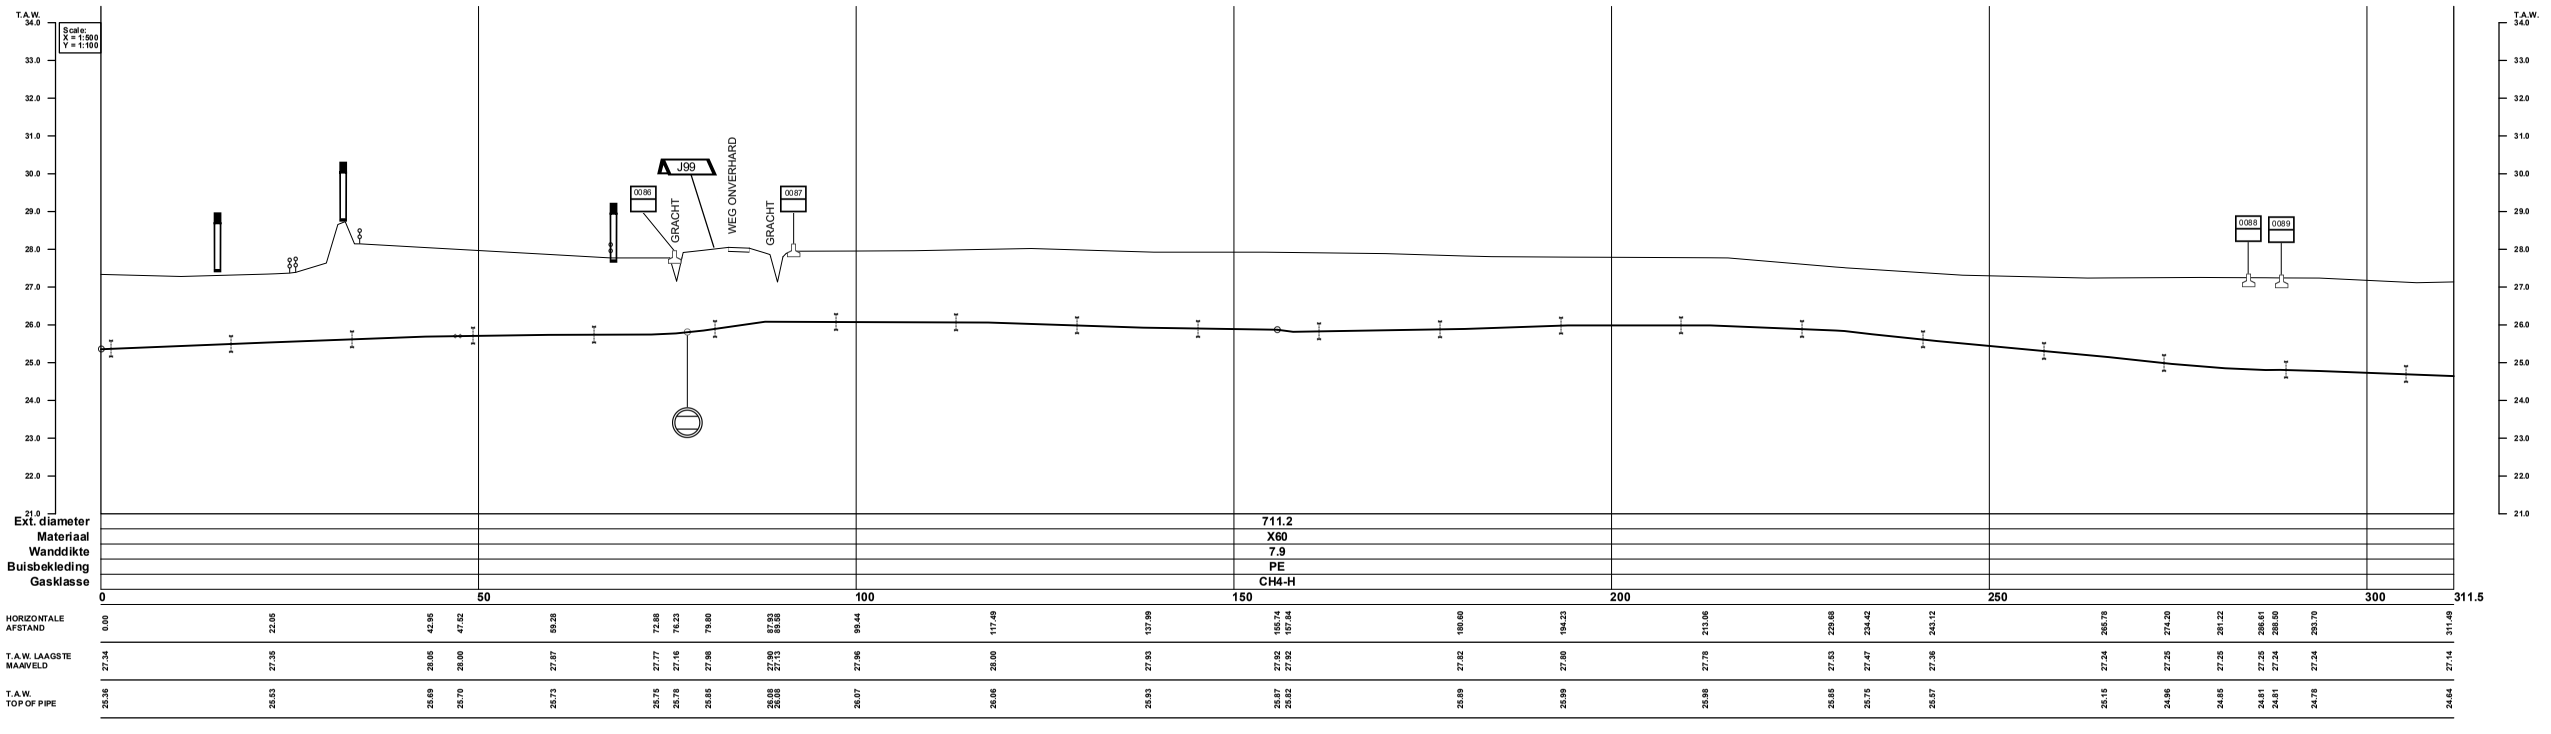

DE COORDINATEN ZIJN BEPAALD VOLGENS HET LAMBERT 72 PROJECTIESTELSEL. DE HOOGTEMETINGEN HEBBEN ALS REFERENTIE DE TWEEDE ALGEMENE WATERPASSING (T.A.W.)

- Betrokken Fluxys-leiding
- Betrokken Fluxys-leiding definitief buiten dienst
- Fluxys-leiding niet betrokken door dit plan
- 12345678 Las + lasnummer
- Verantwoordelijkheidsgrens

VERV. PLAN(S):	3.20150/8117
PROVINCIE:	ANTWERPEN
GEMEENTE:	MERKSPLAS
BETROKKEN ZONE:	Zone Noord-oost
BETROKKEN KAART:	08/4S
HOOGST TOELAATBARE BEDRIJFSDRUK:	66.2 bar
OPMETING LEIDING DOOR:	Geomet DATUM: 15/02/1999
KOPERKABEL: ☐	Koker 50mm voor FOV ☒
OPMETING TOPO DOOR:	GlobeZenit DATUM: 28/12/2021

DIT PLAN WERD OPGEMAAKT DOOR FLUXYS*. BIJKOMENDE INLICHTINGEN MOETEN VOOR DE STUDIE VAN PROJECTEN OF DE UITVOERING VAN WERKEN INGEWONNEN WORDEN BIJ FLUXYS.

* WANNEER VERWEZEN WORDT NAAR "FLUXYS", WORDT BEDOELD FLUXYS NV EN AL HAAR VERBONDEN VENNOOTSCHAPPEN IN DE ZIN VAN ARTIKEL 1:20 VAN HET WETBOEK VAN VENNOOTSCHAPPEN EN VERENIGINGEN, ZIE OOK WWW.FLUXYS.COM.

G		30/01/2026	Aanpassing benaming 2.20121	NK	PVKE	FLO	
F		12/04/2022	Update topografie & maaiveld jaar 2022 met uitbreiding topozone	CDW	PVD	AFB	
E	F	01/02/2021	Aanpassing benaming klant 2.20121	IDB	PVD	AFB	
D	F	11/08/2014	Bijgehouden tot 2014	CDW	PEP	TOT	
Tek.	Scan	Datum	Evolutie van het plan	Getek.	Verant. T.B	Proj.-leider	Aanvrager

REPRODUCTIE VOORBEHOUDEN. DEZE TEKENING MAG NIET GECOPIEERD, GEREPRODUCEERD, OF TER REPRODUCTIE GEGEVEN OF AAN DERDEN AFGESTAAN WORDEN ZONDER ONZE MACHTIGING

WEELDE - ZANDHOVEN

HOOFDDIAMETER DN : 700 mm

INPLANTINGSPLAN PLAN DN : 700 mm

fluxys

PLAN Nr 3.20150/8244

FORMAAT A1 | SCHALEN 1:500 1:100